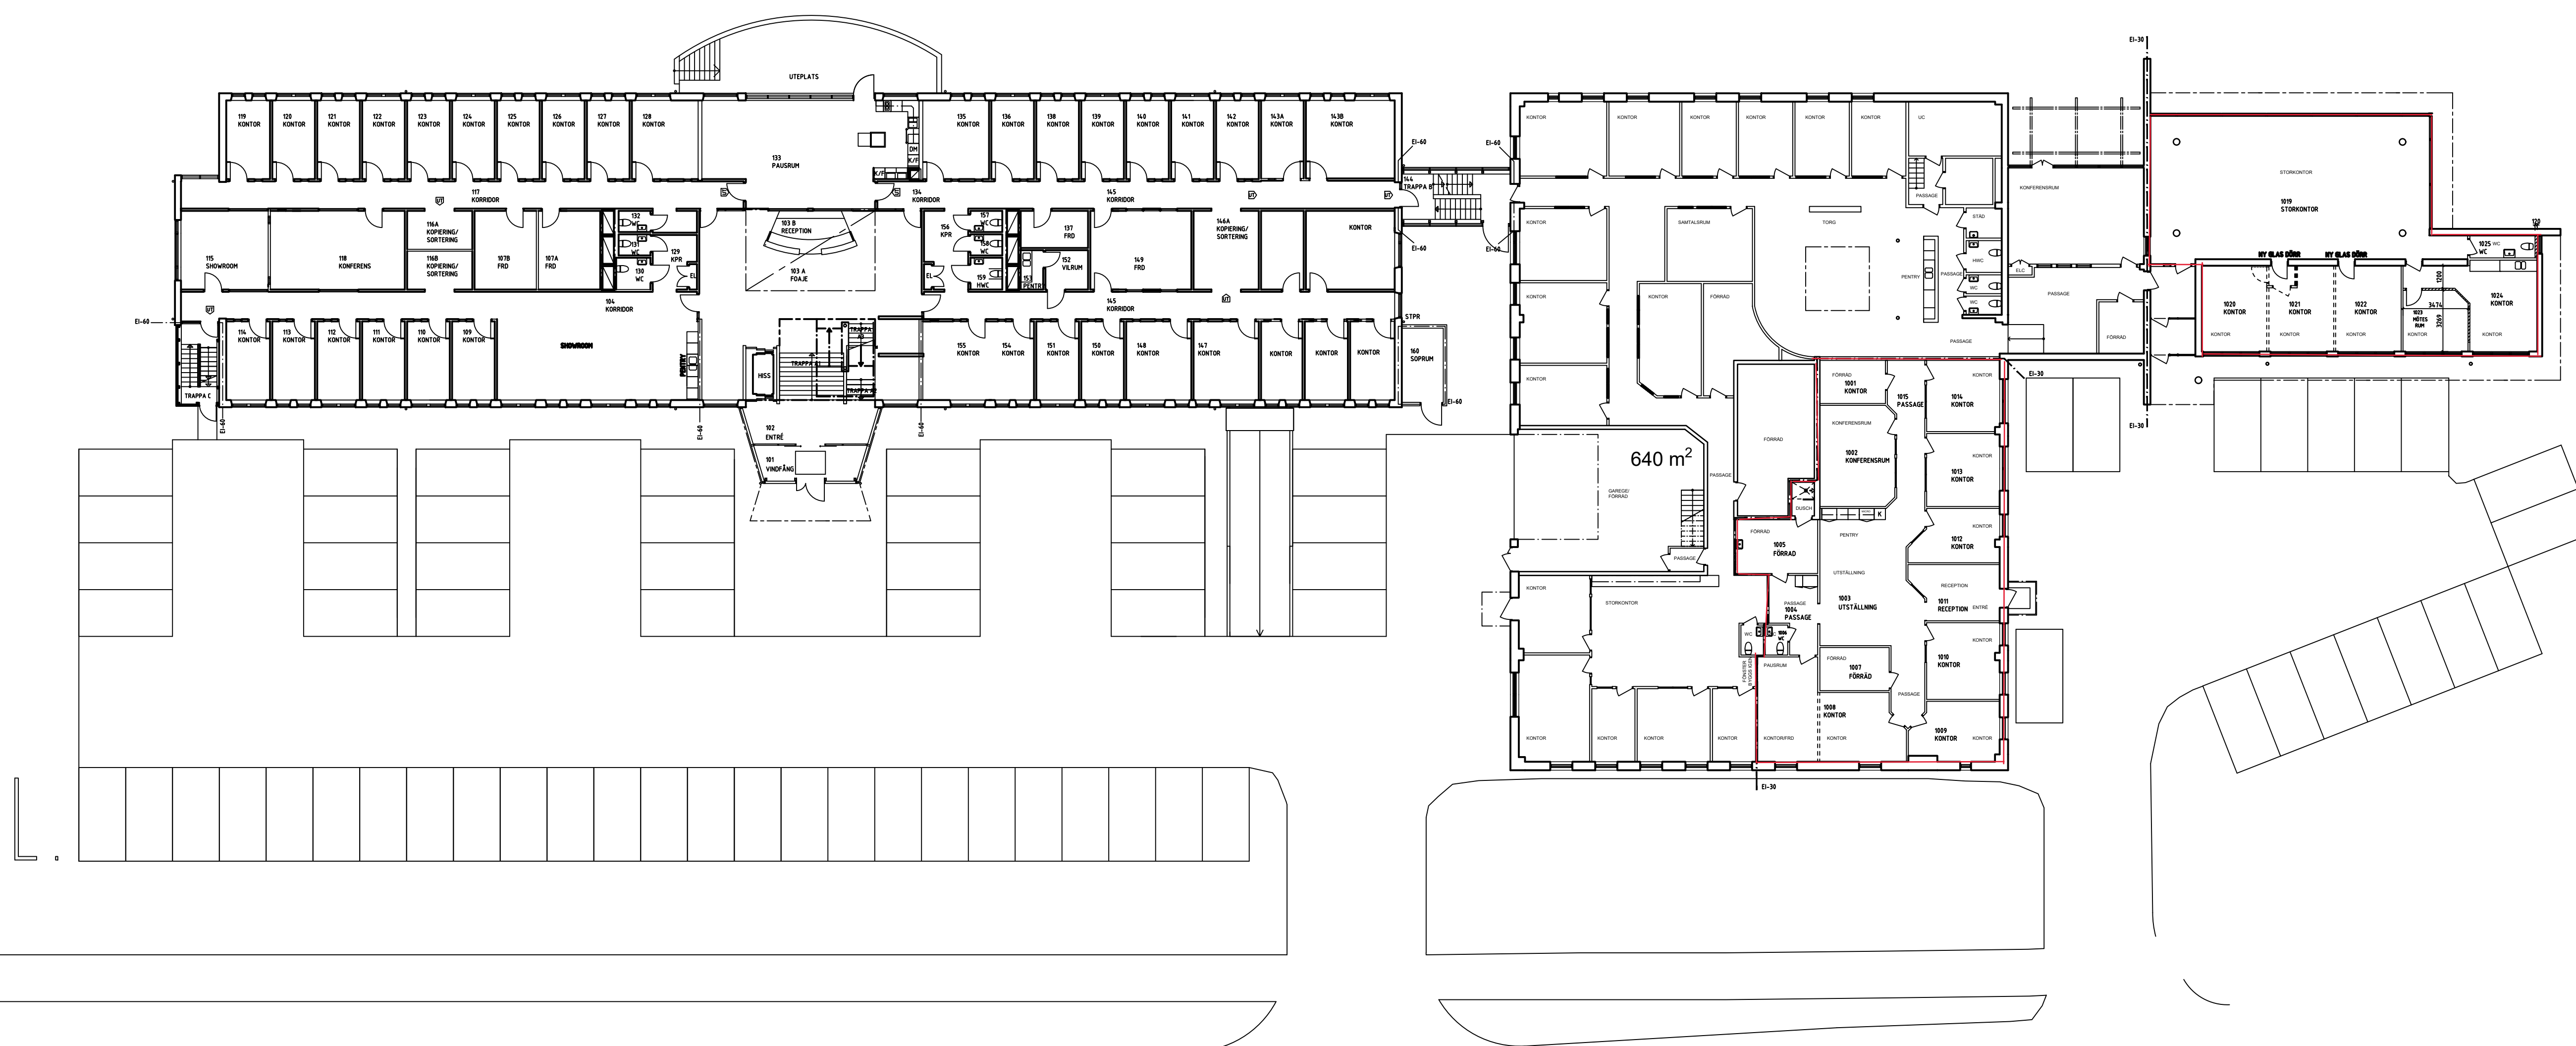


A		RITHUVUD		2023-01-12	J*
BET	ANT	ANDRINGS AVSER		DATUM	SIGN
RELATIONSHANDLING  CASTELLUM					
BH	KUNGLIGEDLEN PARKHYR KB		040-17 44 00	TOBIAS NILSSON	
A	HERDERTH & HYDBOM ASK.		070-877 25 77	ELISABETH HYDBOM	
K					
V					
E					
L					
UPPGÅRNR		RTID AV	HANDLÄGGARE		
33 401		ROLF W	TOBIAS NILSSON		
DATUM		ANSVARIG			
2021-04-14		TOBIAS NILSSON			
PLAN 01					
BOTTENPLAN					
ÖVERSIKT					
SKALA	NUMMER		BET		
1:200	A-40-0-0020		A		