






Fasad mot Norr
1 : 100

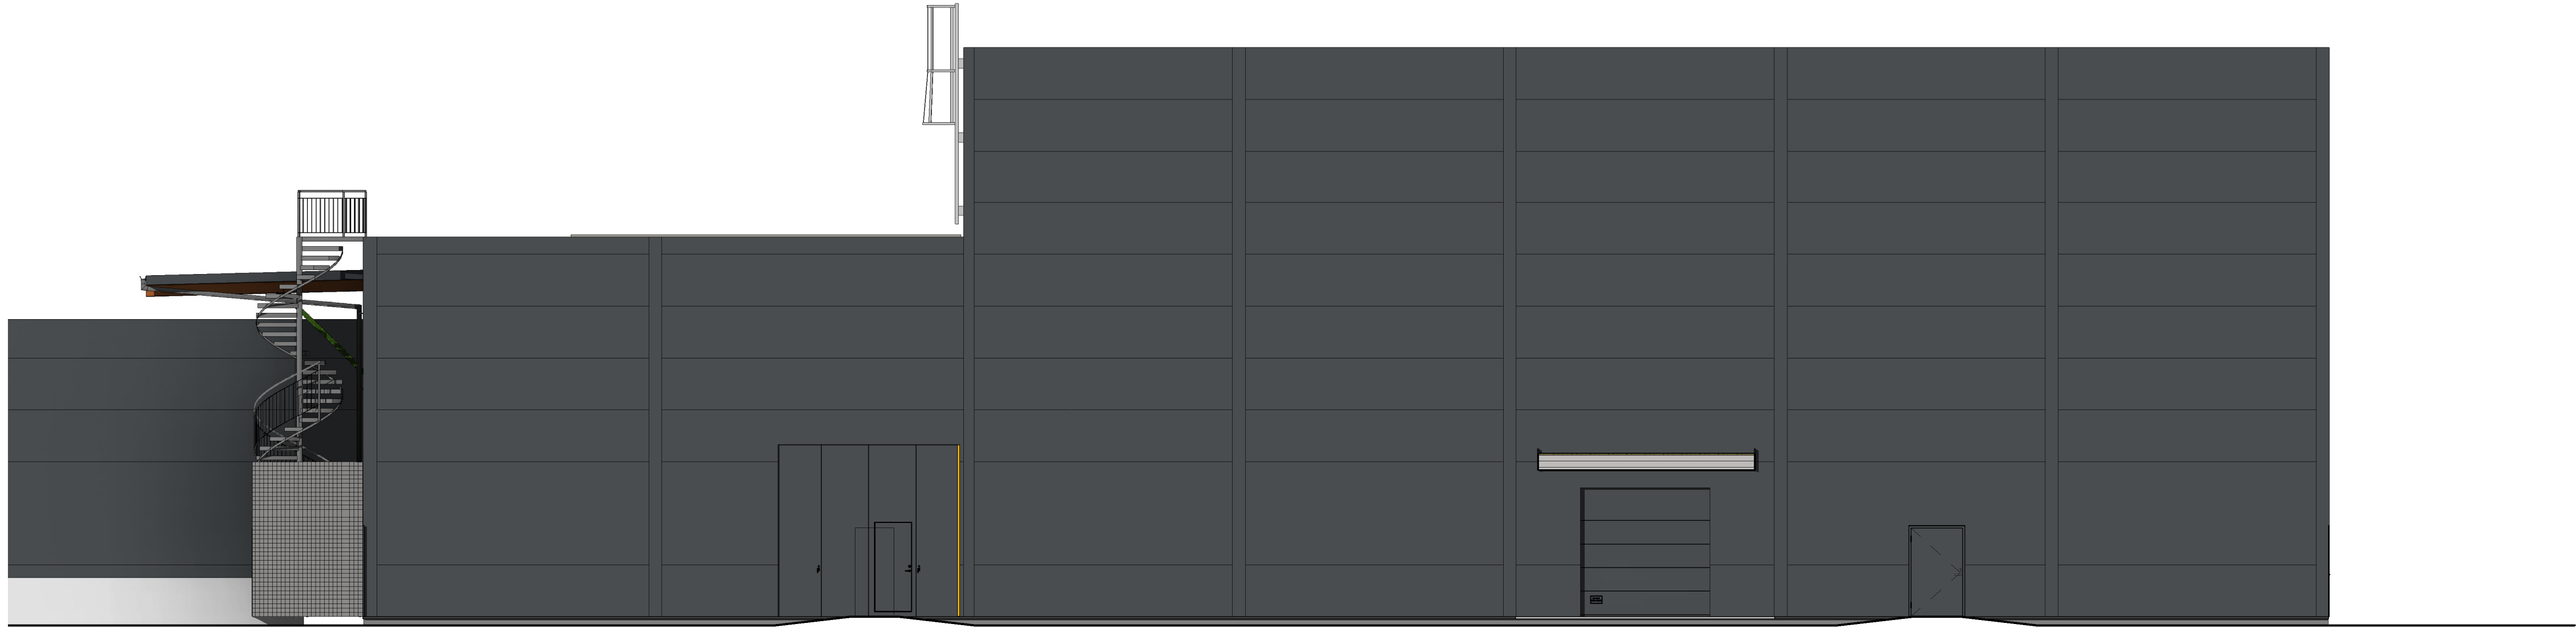

Fasad mot Öster - Del 1
1 : 100

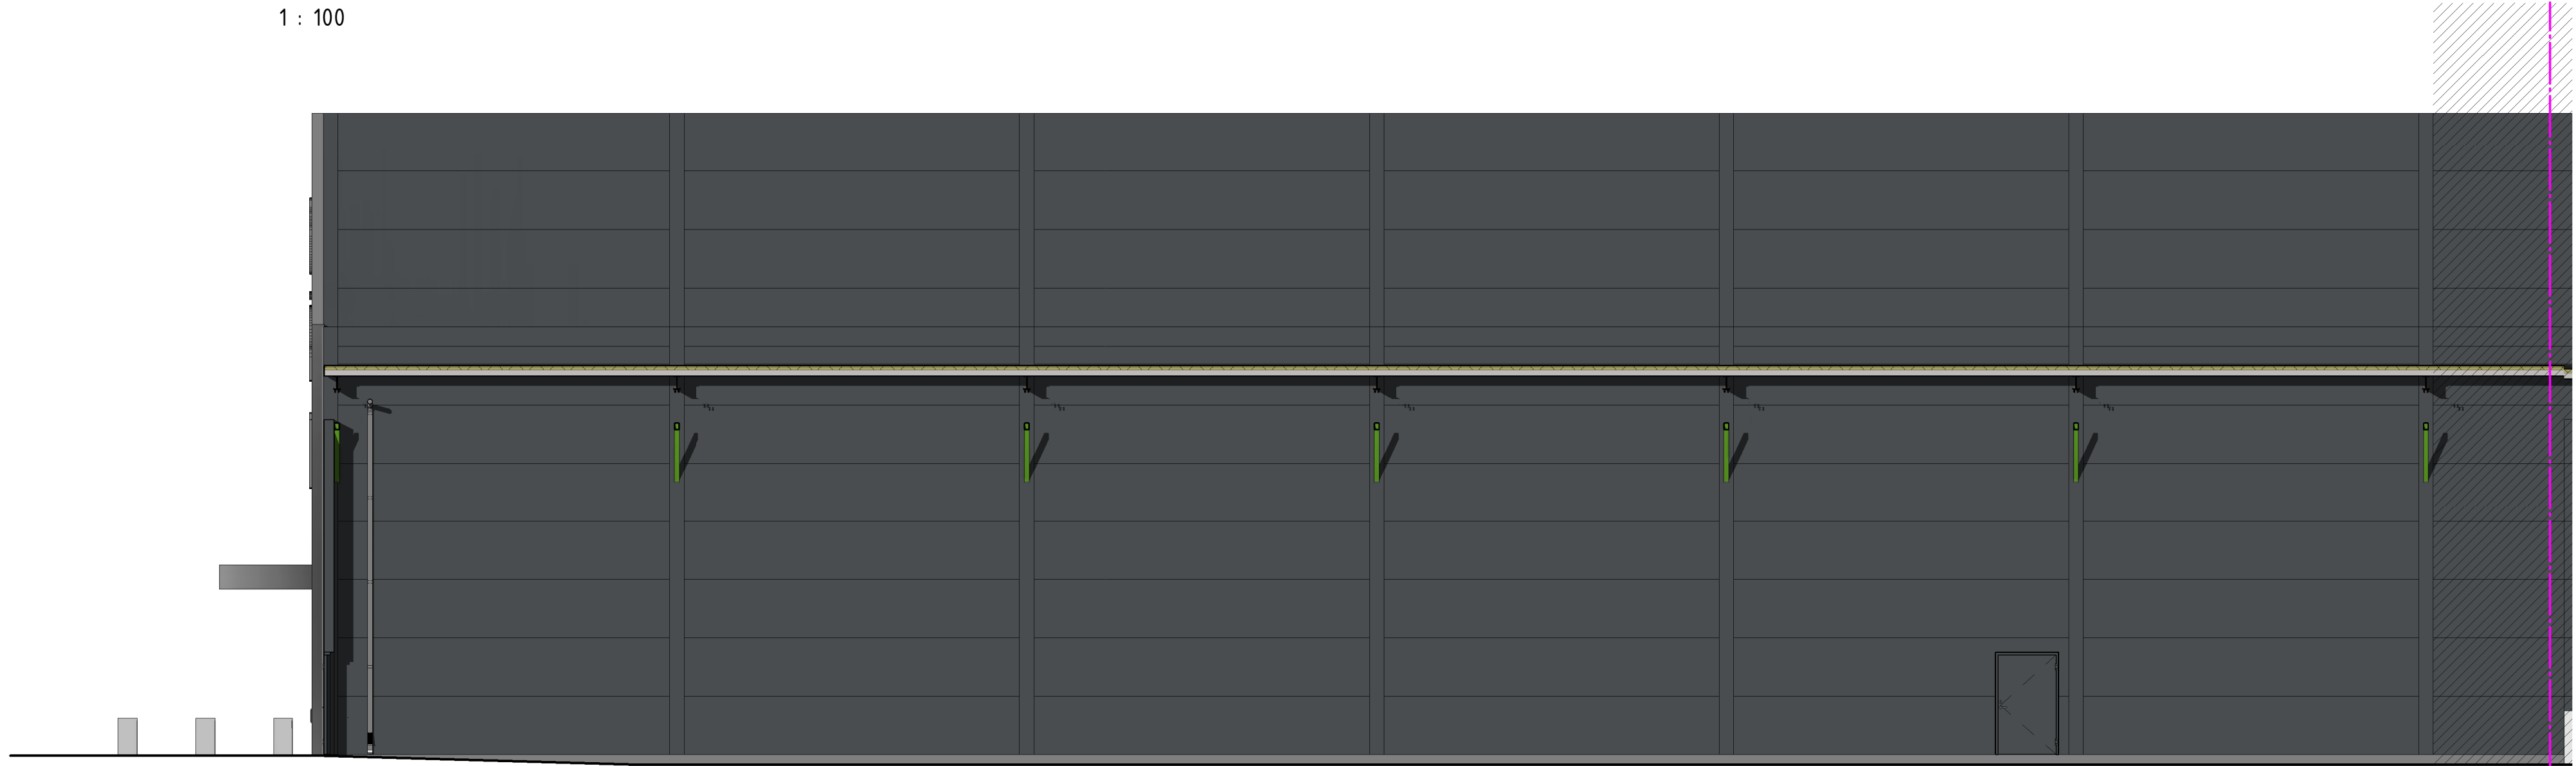

Fasad mot Öster - Del 2
1 : 100

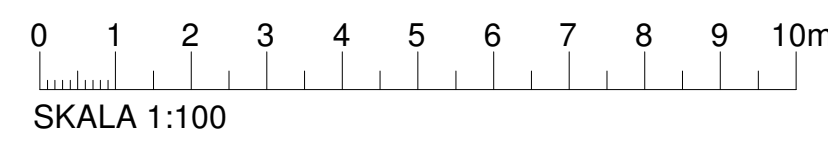

BET	ANT	ÄNDRINGEN AVSER	SEEN	DATUM
RELATIONSHANDLING				
ÖVERBY				
LÅNGSKEPPET 5, TROLLHÄTTAN				
A	CONTEKTON ARKITEKTER	0521-26 26 80		
K	PE TEKNIK & ARKITEKTUR	010-102 51 38		
V	BRION	072-594 84 57		
VS	AFRY	010-505 39 14		
E	INKONAB	072-888 74 52		
M	PEAB-ANLÄGGNING	070-169 92 02		
BR	BORGVALL & SCHWARTZ	070-963 60 10		
UPPDRAG NR: 236170		RITAD AV: C. WALTHER		HANDLIGGARE: CW
DATUM: 2023-10-30		ANSVARIG: ERIK SOLUM		
BUTIKSANPASSNING				
FASAD MOT NORR OCH ÖSTER				
SKALA A1	1:100	NUMMER A-40-3-102		BET