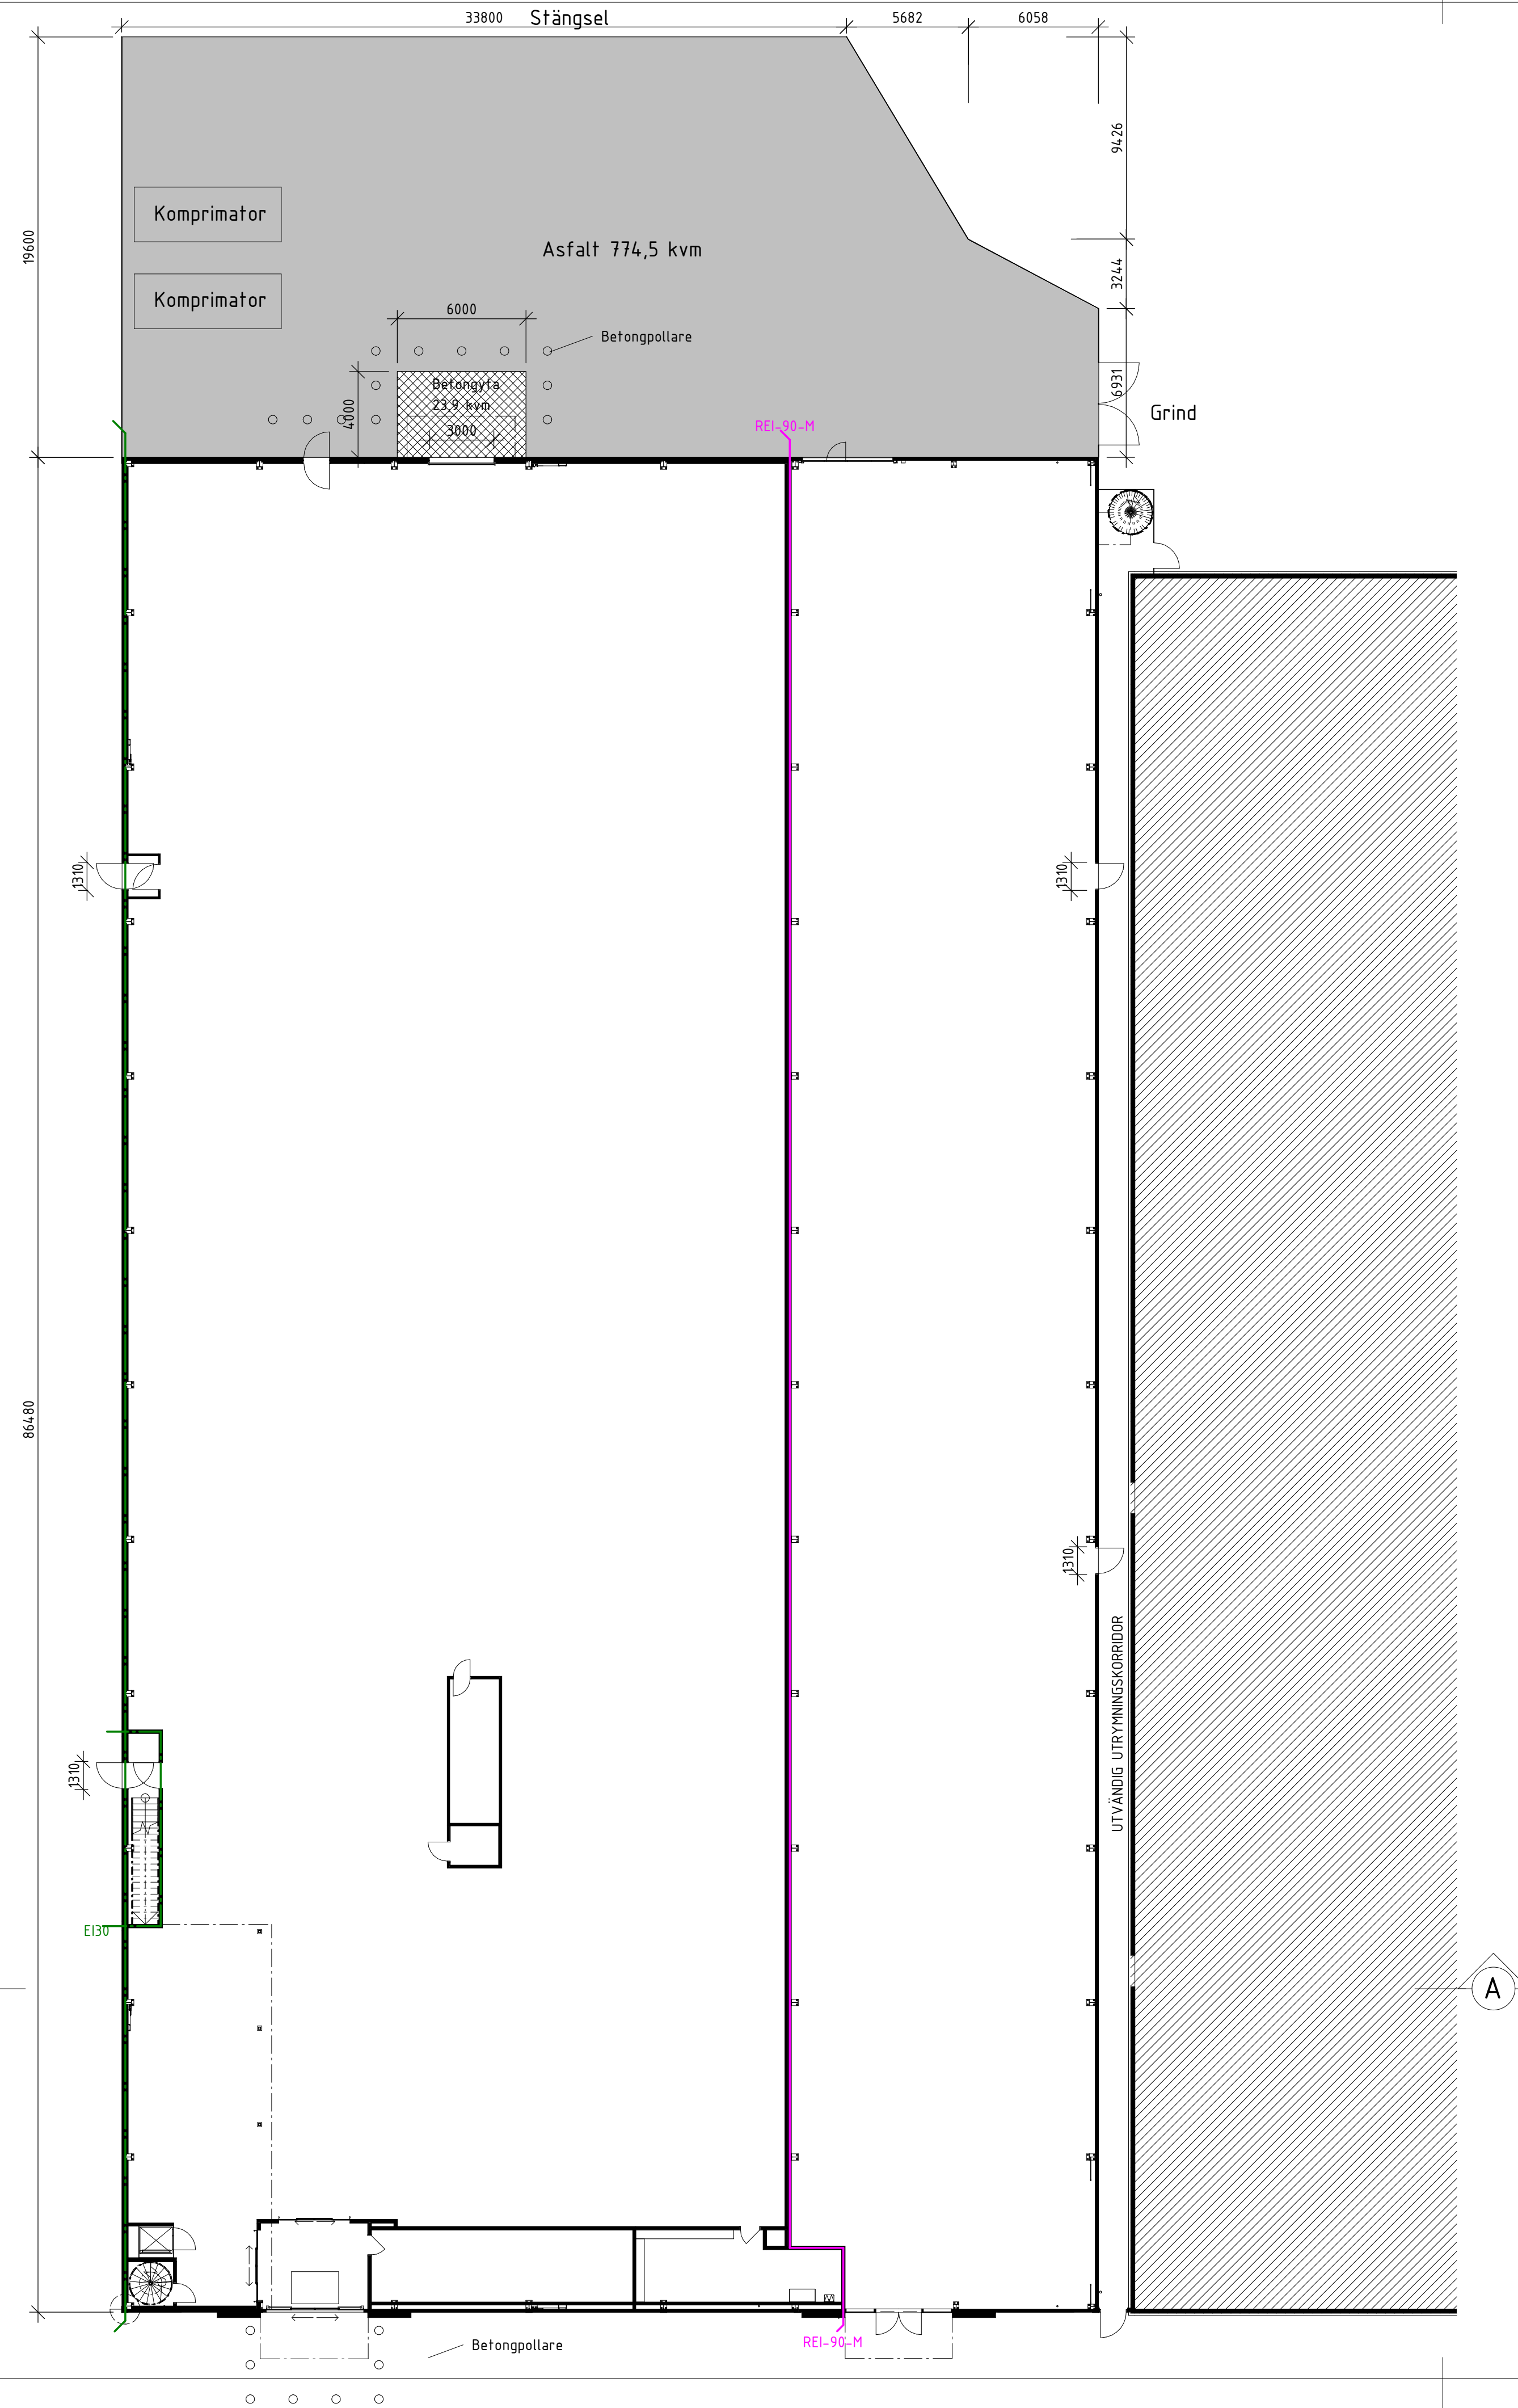


BET	ANT	ANDERING AVSER	SGN	DATUM
RELATIONSHANDLING				
				
ÖVERBY				
LÅNGSKEPPET 5, TROLLHÄTTAN				
A	CONTEKTON ARKITEKTER	0521-26 26 80		
K	WENERCON	0709-590800		
V	-	-		
VS	-	-		
E	-	-		
M	-	-		
BR	BORGVALL & SCHWARTZ	070-963 60 10		
UPPDRAGS NR: 236170		REDAV AV C. WALTHER	HANDSKRIFARE CW	
DATUM: 2023-01-30		ERIK SOLUM		
BUTIKSANPASSNING				
PLAN 1, ÖVERSIKT				
SKALA	1:200		NUMMER	BET
A1	A-40-1-10			