


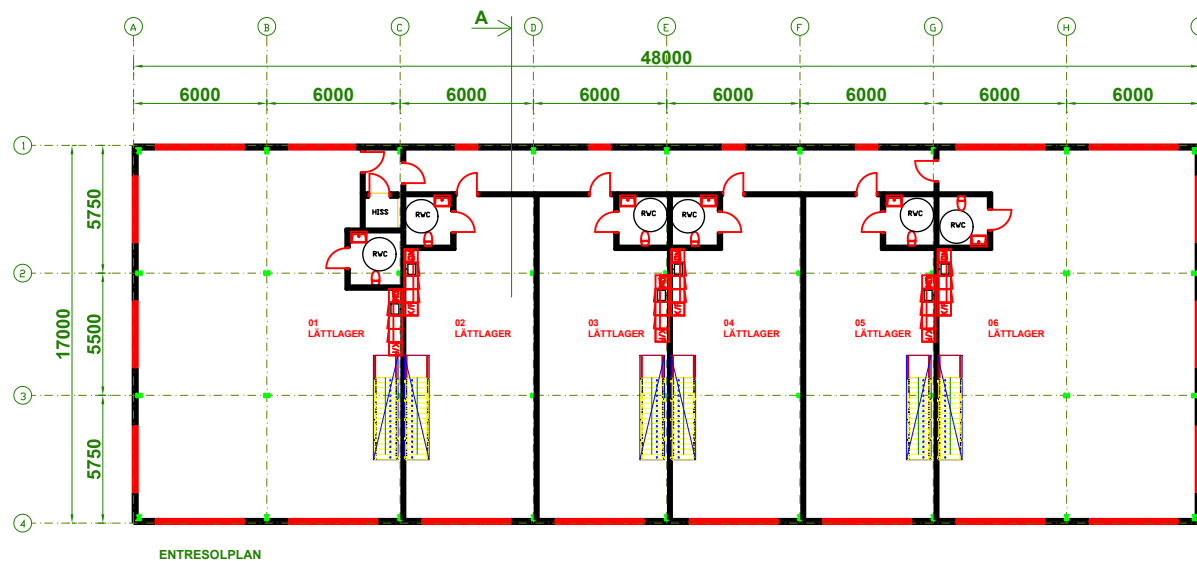

BET	ANT	ÄNDRINGEN AVSER	SIGN	DATUM
RELATIONSHANDLING				
Verkstaden 5 BOTKYRKA KOMMUN				
UPPDRAG NR	RITAD AV		HANDLÄGGARE	
DATUM	ANSVÄRG			
2022-04-26	Gabriel M			
Nybyggnad av industrihus				
ENTRESOLPLAN				
SKALA	NUMMER		BET	
1:200 A3	A-40,1-102			