


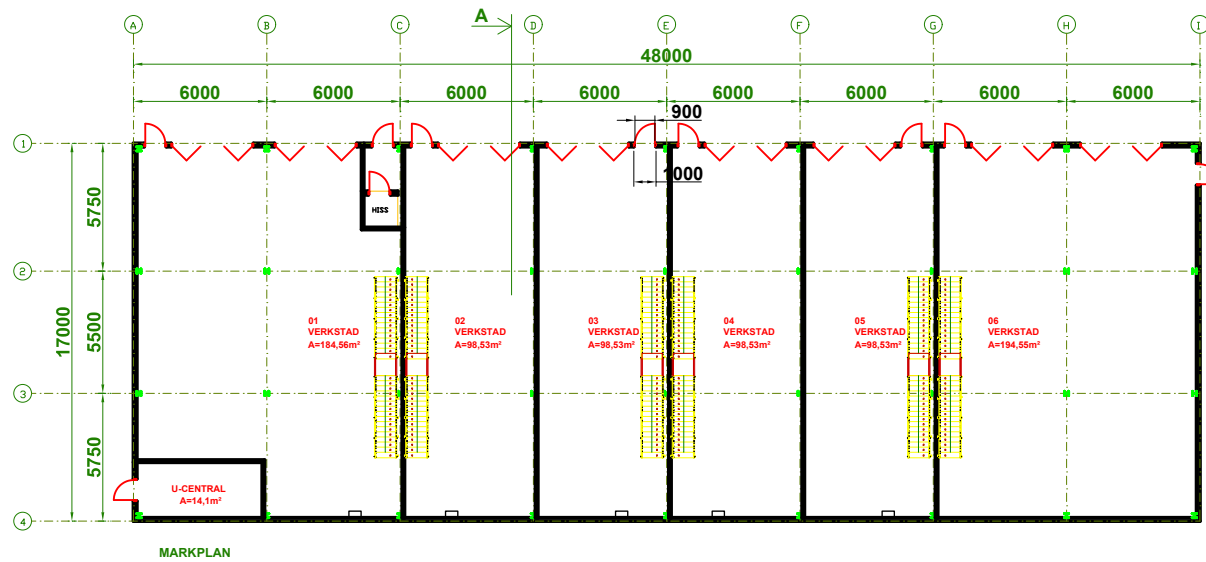

BET	ANT	ÄNDRINGEN AVSER	SIGN	DATUM
RELATIONSHANDLING				
Verkstaden 5 BOTKYRKA KOMMUN				
UPPDRAAG NR	RITAD AV		HANDLÖGGARE	
DATUM	ANSVARIG			
2022-04-26	Gabriel M			
Nybyggnad av industrihus				
MARKPLAN				
SKALA	NUMMER		BET	
1:200	A3	A-4.0.1-101		