



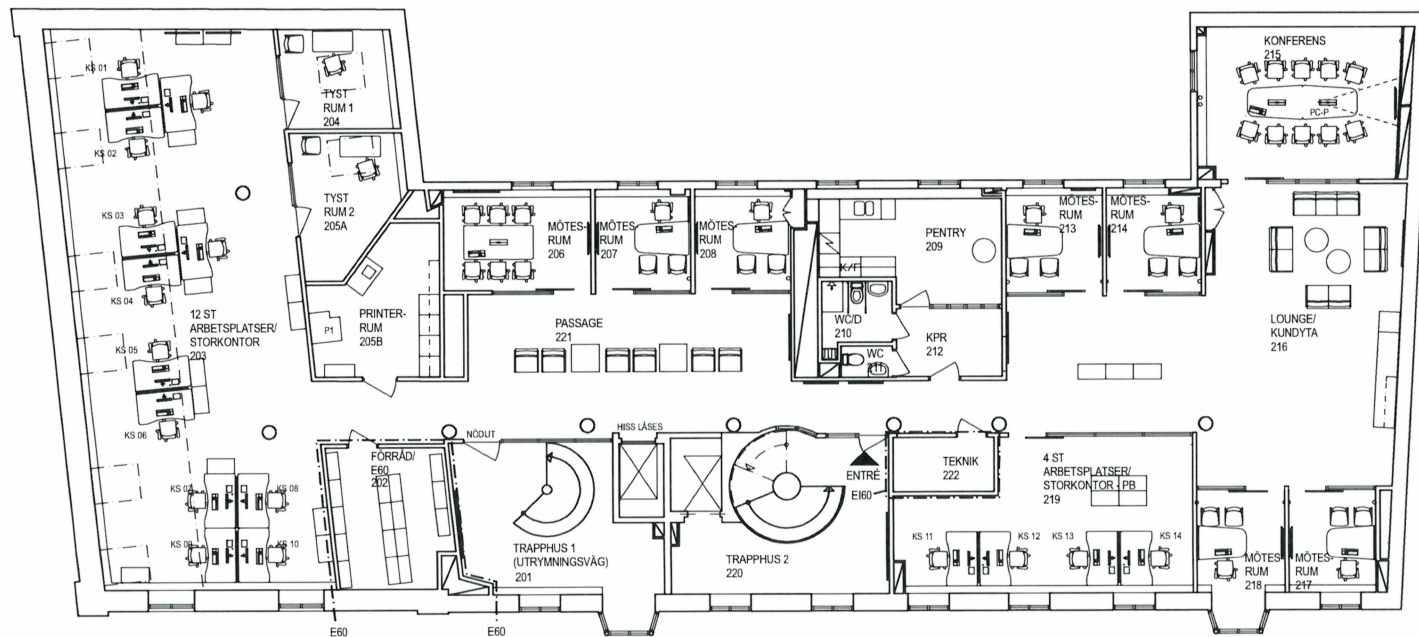

PLAN 2

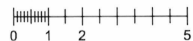

BET	ANT	ÄNDRINGEN AVSEER	SIGN	DATUM
RELATIONSHANDLING				
BROGATAN 10, HALMSTAD				
Nordea				
nyquist & morän NYQUIST & MORÄN ARKITEKTER AB +46 40 16 60 80 • info@nyquistmorän.se • www.nyquistmorän.se				
UPPDRAG NR 14071	RITAD AV TC	HANDLAGGARE EN		
DATUM 2015-09-09	ANSVARIG Lisa Morän, Ark SAR/MSA			
BROGATAN 10, HALMSTAD HALMSTAD c1-3128 OMBYGGNAD KONTOR MÖBLERINGSPLAN, PLAN 2				
SKALA 1:150 A3	RITNINGNUMMER A 461:3128-2	I BET		