




PLAN 1 TRAPPA

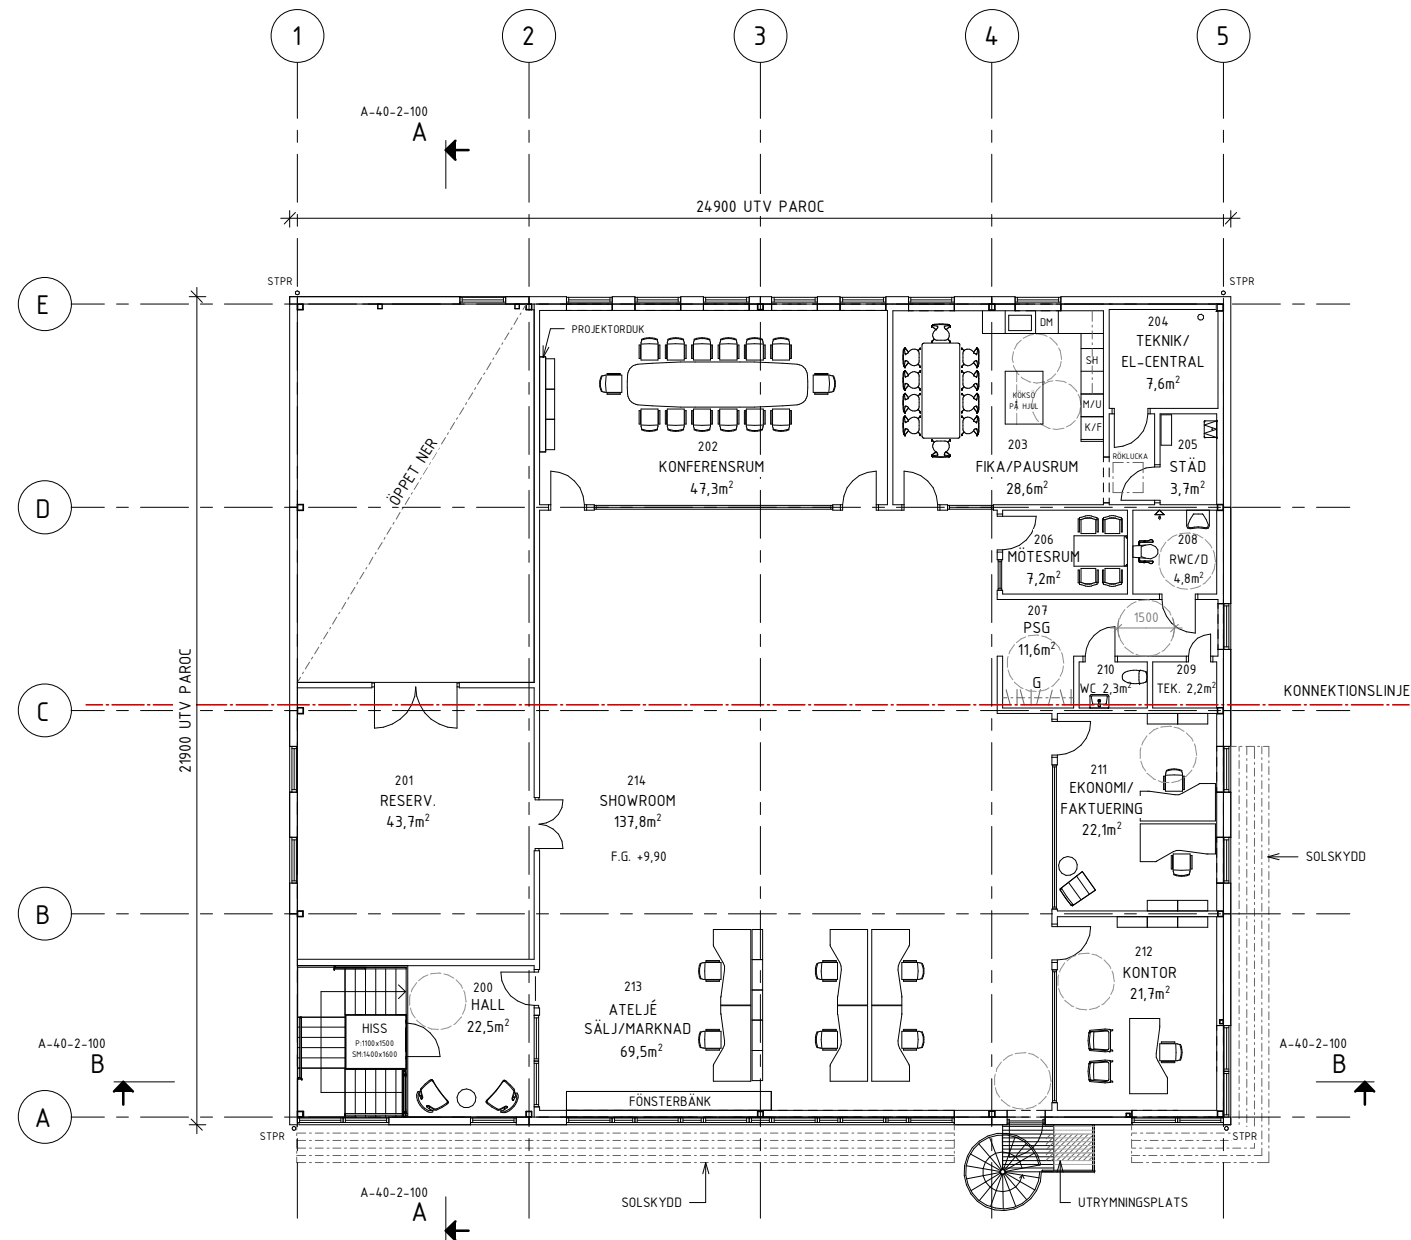

FÖRKLARINGAR

ALLA MÅTT ANGES I MILLIMETER.

BTA PLAN 1 TRAPPA: 545,3m²

BET	ANT	ÄNDRINGEN AVSER	SIGN	DATUM
-----	-----	-----------------	------	-------

RELATIONSHANDLING

NYBYGGNAD KONTOR OCH PRODUKTION
HANDELN 5
HALMSTADS KOMMUN



A	M. MADDISON KONSULT AB, 035-191050
K	M. MADDISON (Grund) / EAB (Stomme)
VS	JONS VVS AB, 0705 76 51 33

URSPRUNGSAKTEKT.		
UPPERÄG NR	RITAD AV	HANDLÄGGARE
2019031	MR	M. MADDISON
DATUM	ANSVARIG	
2020-03-13	MICHAEL MADDISON	

PLAN 1 TRAPPA

SKALA	NUMMER	I BET
A1= 1:100 A3= 1:200	A-40-1-200	