


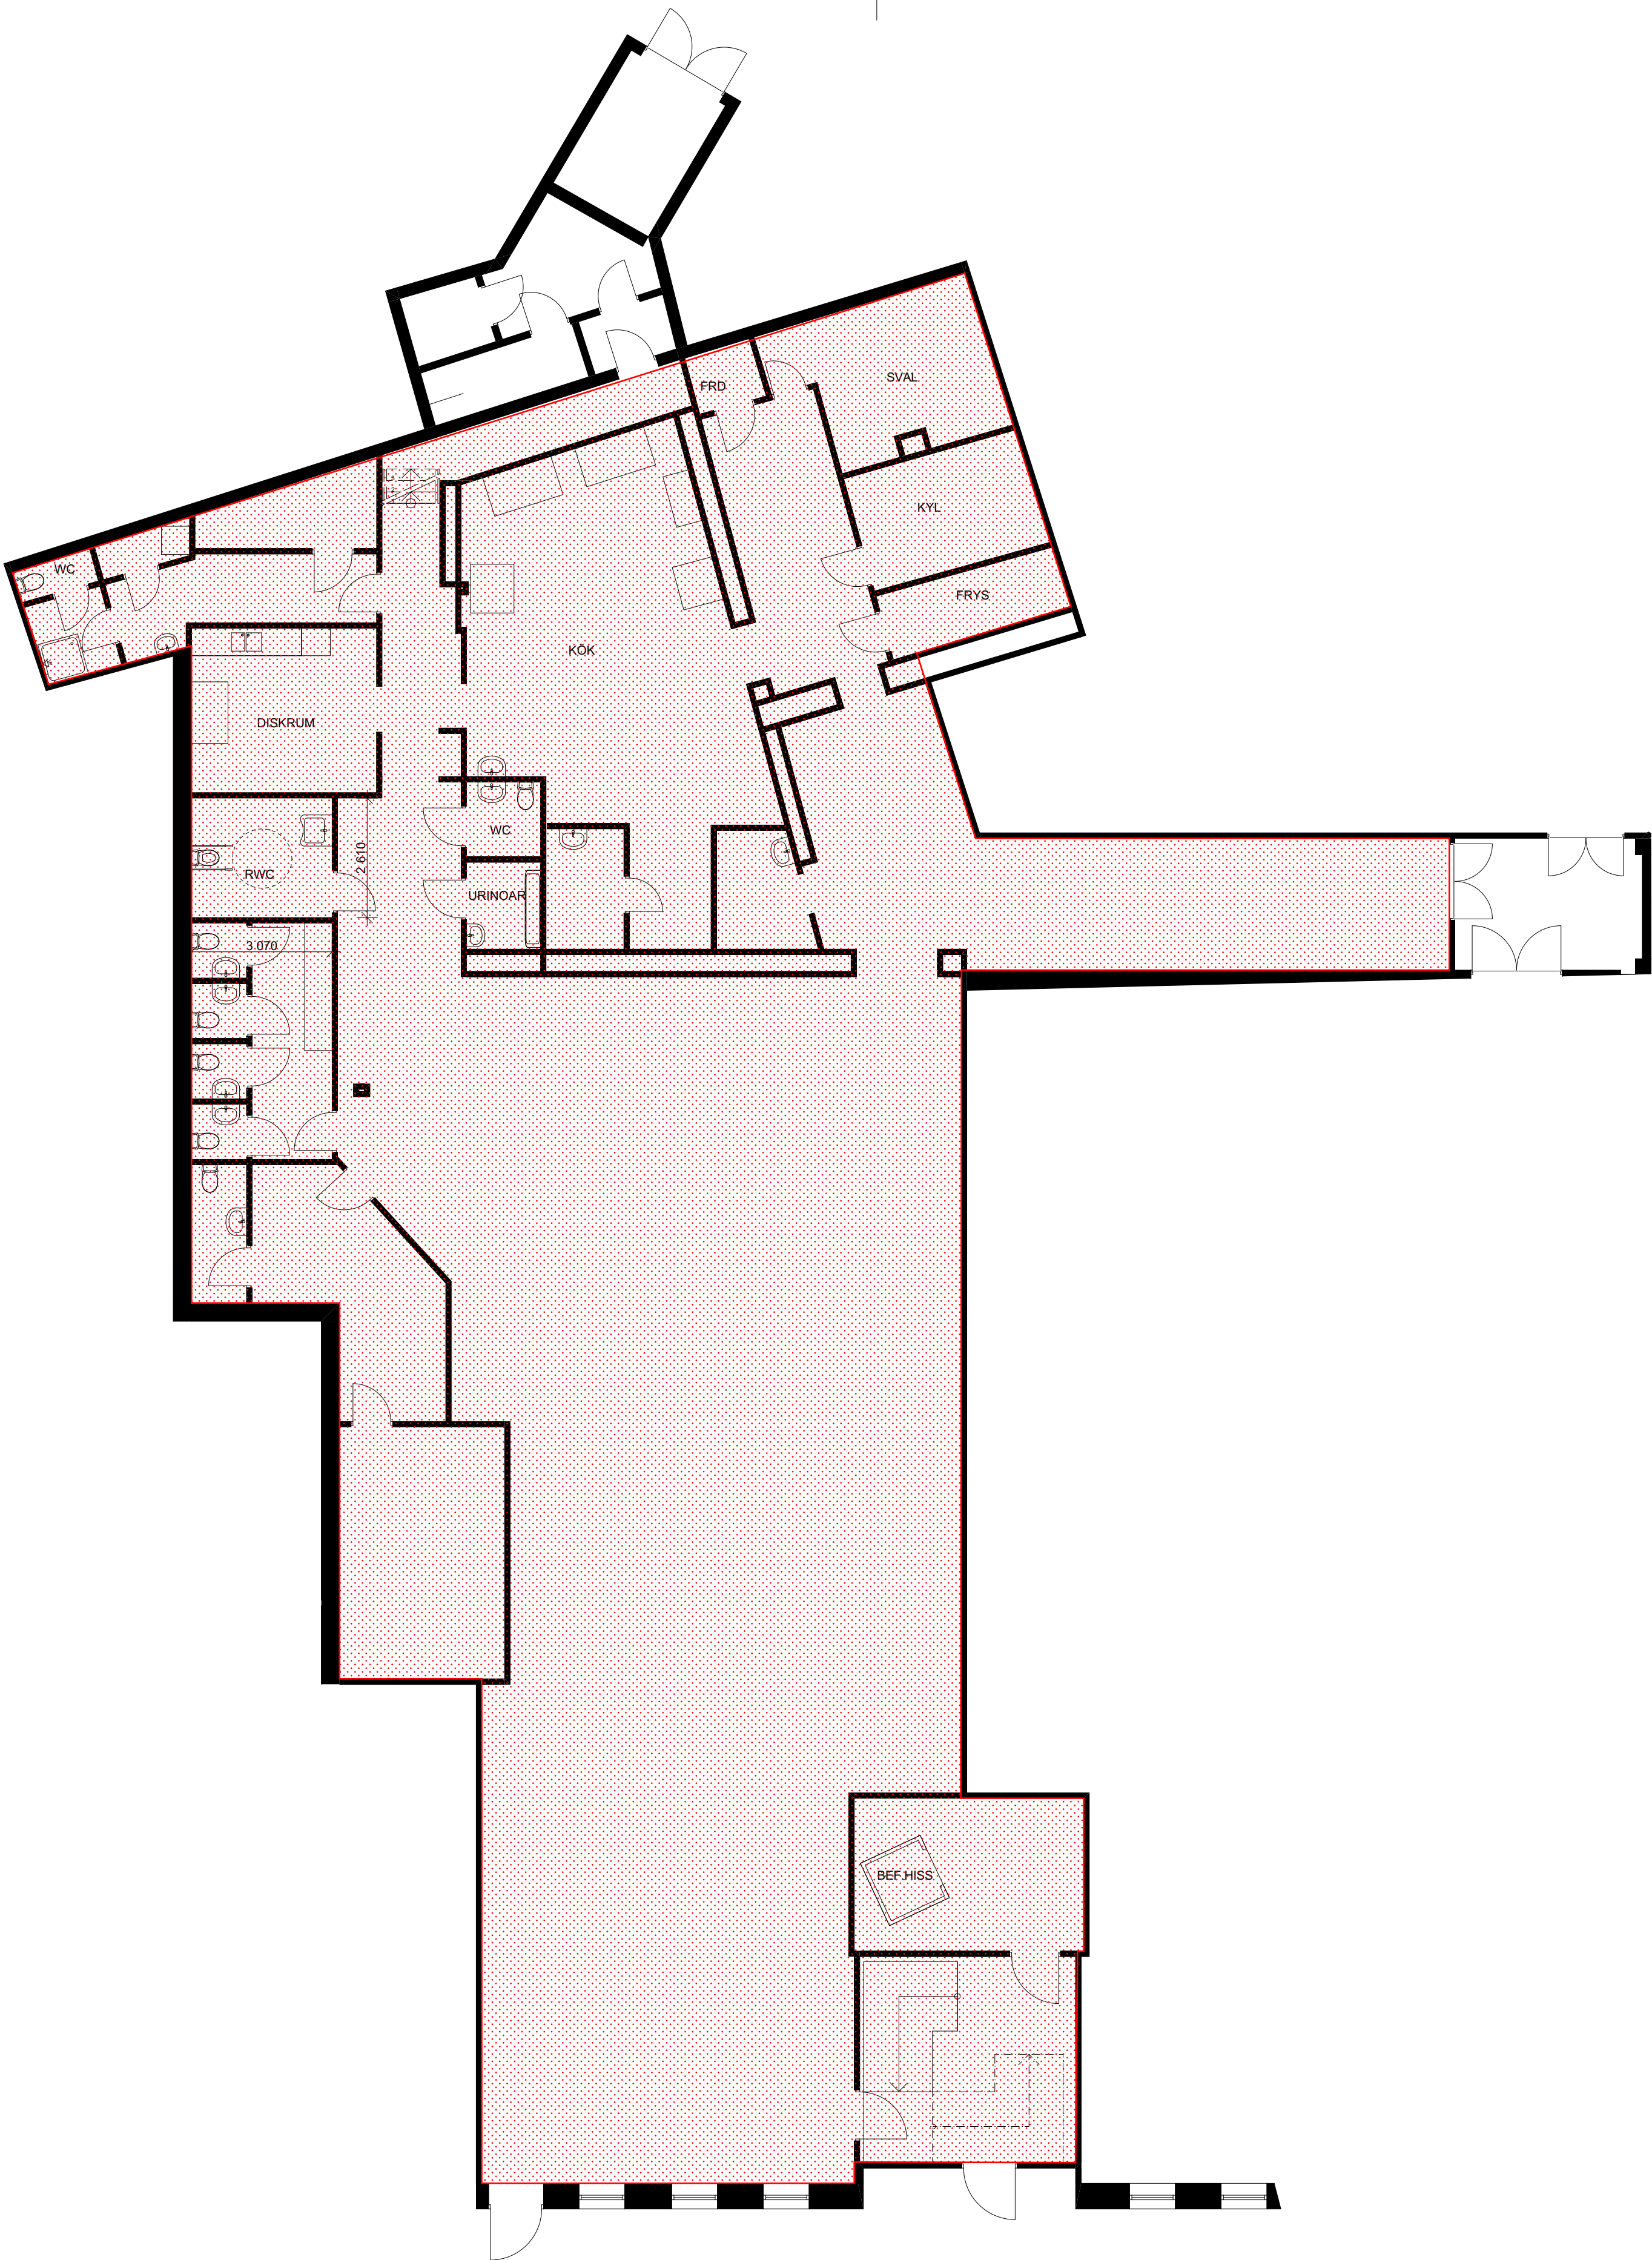

Plan 0 (2)
1:100

BET	ANT	ÄNDRING AVSER		DATUM	Sign.
RELATIONSHANDLING					
BASILIKAN 4					
HALMSTAD KOMMUN					
STRANDBERG ARKITEKTUR					
BYGG- HERRE	FASTIGHETSSTADEN AB				
PROJ.	STRANDBERG ARKITEKTUR AB				
UPPDRAG NR	RTAD AV L.S		HANDLÄGGARE		
DATUM	ANSVARIG				
2023-11-02	LENNART STRANDBERG				
SKALA A1	NUMMER				BET
1:100	A-40.1-103				