


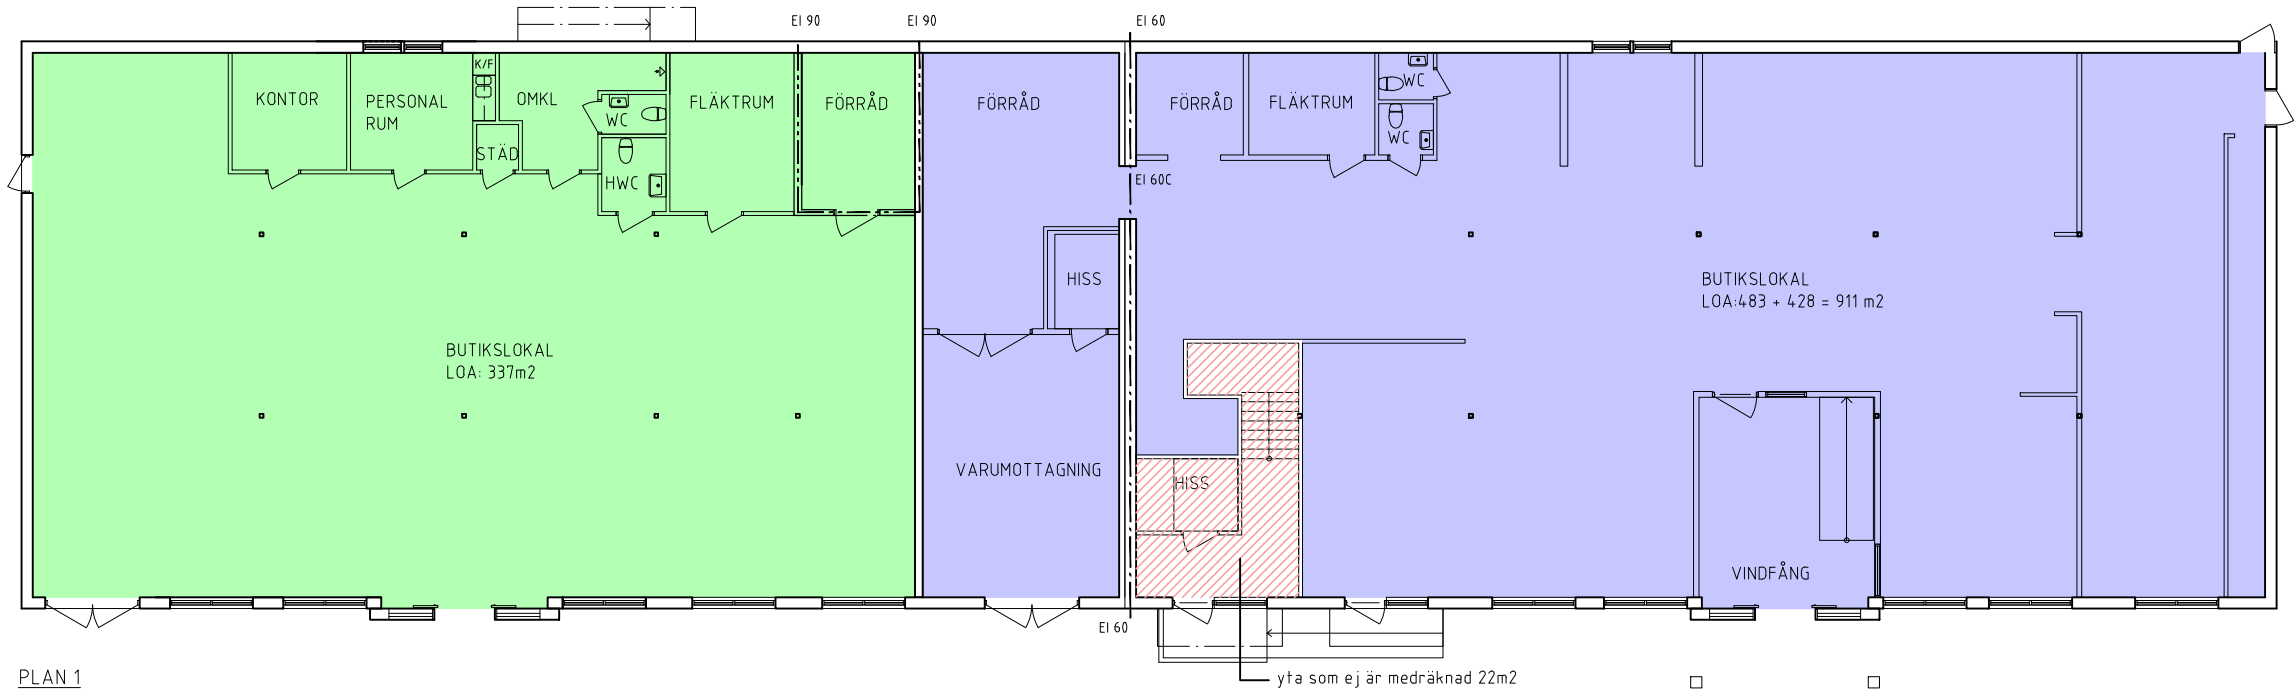

BET	ÄNDRINGEN AVSER	DATUM	SIGN
RELATIONSHANDLING			
STRANDVÄGEN 52-54 STENUNGSUND			
PE Teknik & Arkitektur PE Teknik & Arkitektur Arkitektur Bathurstgatan 2, 444 31 Stenungsund pe.se			
UPPDRAGSNUMMER 11046982	RITAD/KONSTRUERAD AV GA	HANDLÄGGARE G.ALGERÖD	
DATUM 2025-09-10	UPPDRAGSANSVARIG NINA DAHL		
HANDEL-KONTORSFASTIGHET STENUNG 4:42 STENUNGSUNDS KOMMUN			
PLANER			
SKALA A1 A3 1:200	NUMMER A-00-01-101		BET