


FÖRKLARINGAR

INMÄTNING EJ UTFÖRD I ALLA DELAR
UPPRITAT OCH TÄT SAMLA
RITNINGAR. AVVÄJNINGAR PÅ VERKLIGA
MÅTT OCH FUNKTIONER KAN FÖREKOMMA.

FÖRESKRIFTER

HÄNVISNINGAR

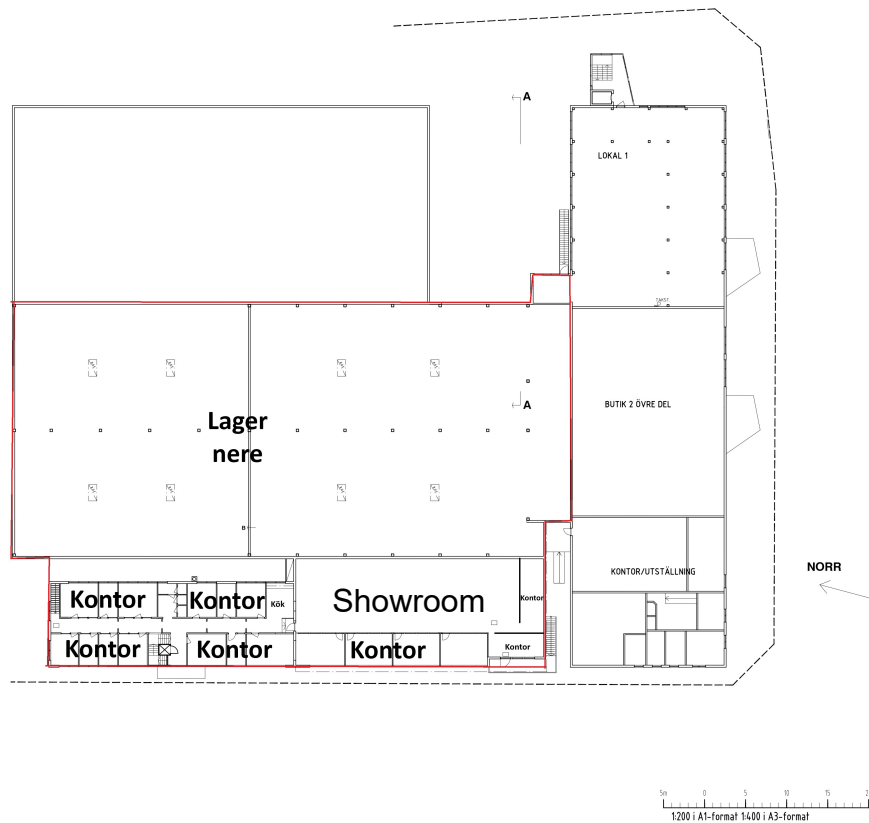

ART	ANMÄRKNING	ANMÄRKNING	ANMÄRKNING
what !			
what! arkitekt Karl Johansgatan 29, 414 59 GÖTEBORG Tfn: +46 31 30 30 30 www.what.se			
RELATIONSHANDLING			
Tingstadsvassen KB			
Galvaniseringsgatan 5 m fl TINGSTADSVASSEN 9:20 GÖTEBORG KN			
UPPDRAG NR	STAD AV	PROJEKT	PROJEKT
011-001	JW	JW	JW
19-01-01	19-01-01	19-01-01	19-01-01
PLAN 1 TR			
OMBYGGNAD 2			
1:200	A-06		