
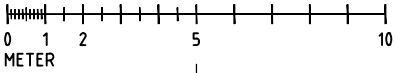


FÖRKLARINGAR

- DÖRR
- GLASAD DÖRR
- BRANDCELLSGRÄNS EI 60
- BP

BRANDPOST

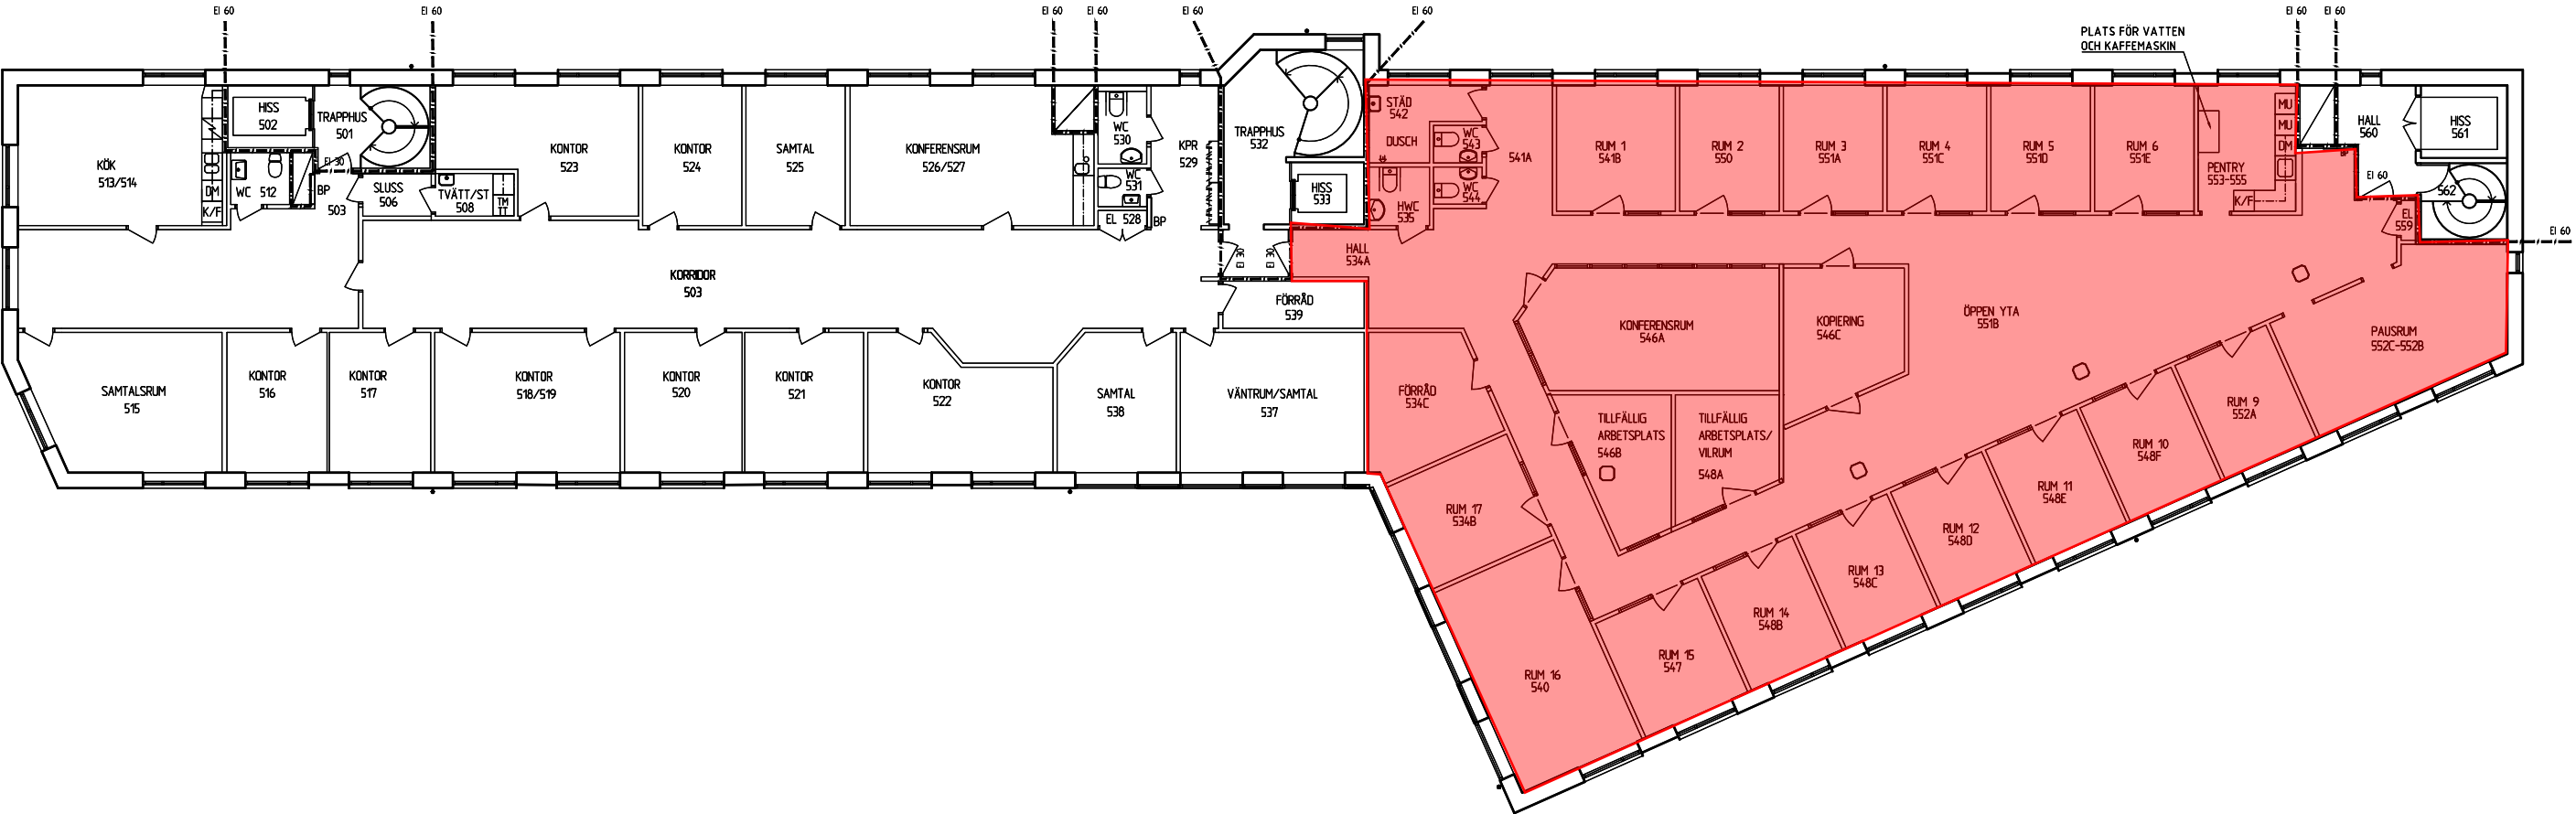

	RELATIONSHANDLING	RS	170509	
BET	ANT	ÄNDRINGEN AVSER	SIGN	DATUM
RELATIONSHANDLING				
PROJEKT				
HYRESGÄSTANPASSNING				
KV. SVARTMUNKEN 2				
HYRESGÄSTANPASSNING				
PILKINGTON				
BESTÄLLARE				
 FEM HJÄRTAN				
PROJEKTÖR				
 CREACON HKAB				
ARKITEKTUR				
BOX 505 - Karl X:s Väg 61, 301 80 HALMSTAD				
TELEFON: 035-16 03 00, TELEFAX: 035-21 09 81				
UPPDRAG NR		RITAD AV		HANDLÄGGARE CBR
62037-16483		RS		
DATUM		ANSVARIG		
2017-01-26		CHRISTINE BASTHOLM ROHDE		
PLAN 5				
VÅNING 3 TRAPPOR				
SKALA		NUMMER		I BET
A1 1:100		A-40.1-105		
A3 1:200				