
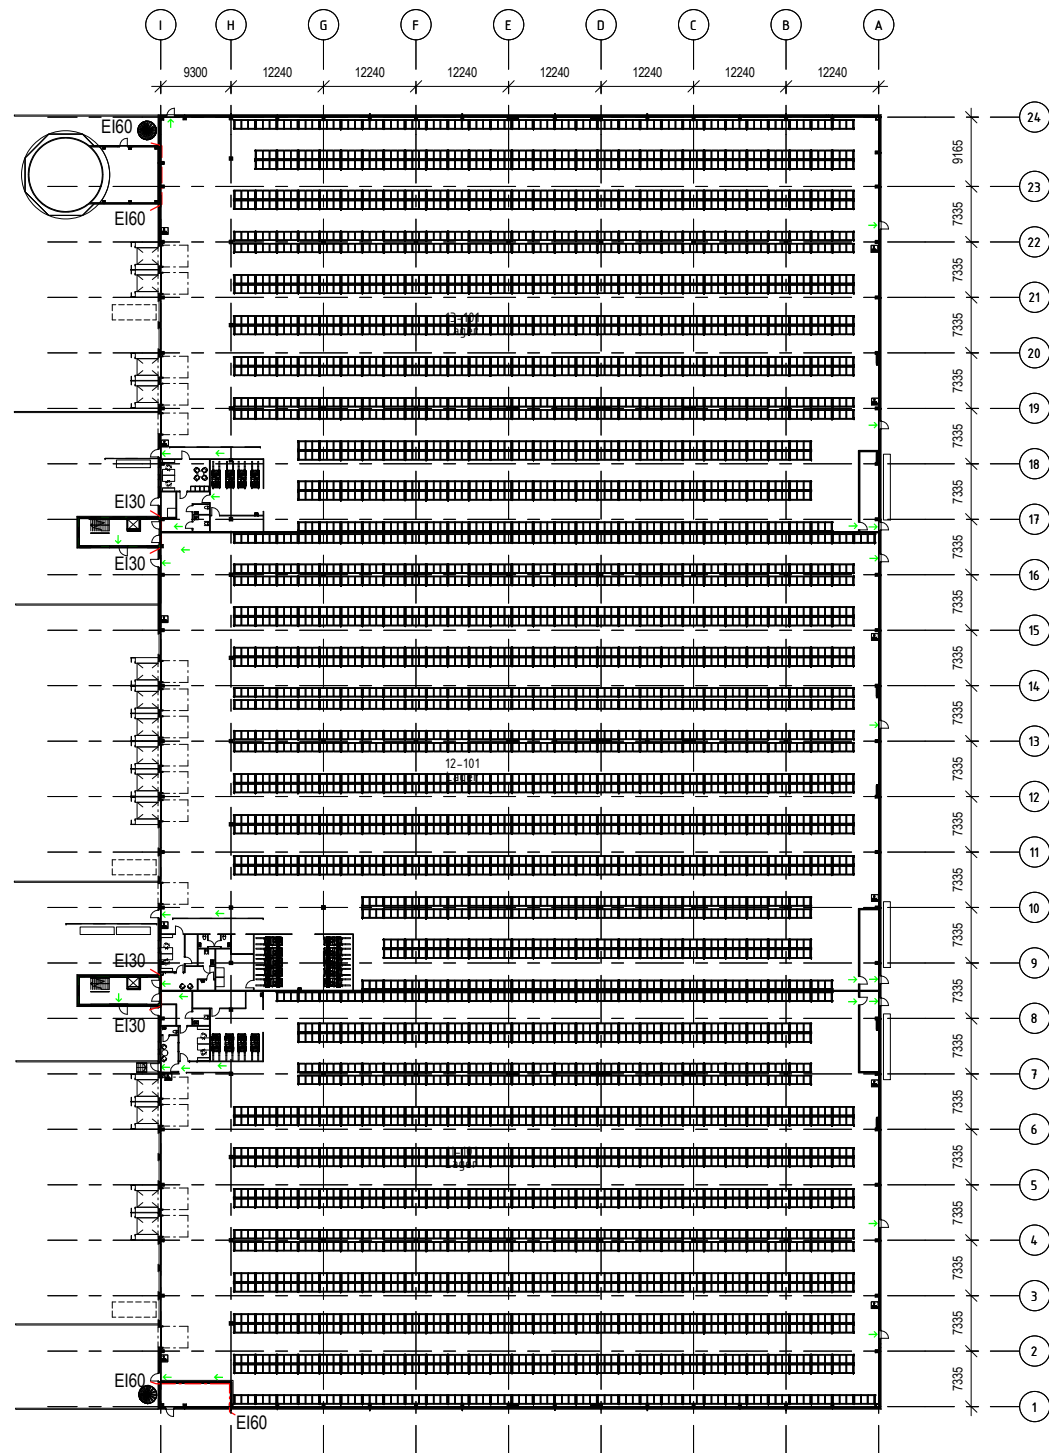


C:\Users\ronn\Documents\BR09-013 - MH08-B18_Ronn\jkaab-arkitekt.se.pdf
2019-09-24 11:03:33

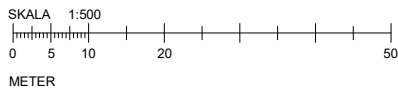

A	RELATIONSHANDLING	2019-09-25	RoLi
BET	REVIDERING AVSEER	DATUM	SIGN

BYGGHANDLING

BYGGNAD 2

BYGGNAD 1

MULTIHYRESGÄSTLAGER

CATENA

UPPDRAGNR BR09-013	RITAD AV Catrin Kniberg	HANDLAGGARE Ronny Lindgren
DATUM 2019-02-22	ANSVARS FREDRIK CARDELL	

DEL AV SUNNANÄ 12:52 - BURLÖV KOMMUN
NYBYGGNAD AV LAGER
PLAN 1 - ÖVERSIKT

SKALA A1 1:500 A3 1:1000	NUMMER A-40-1-1100	BET A
--------------------------------	------------------------------	-----------------