
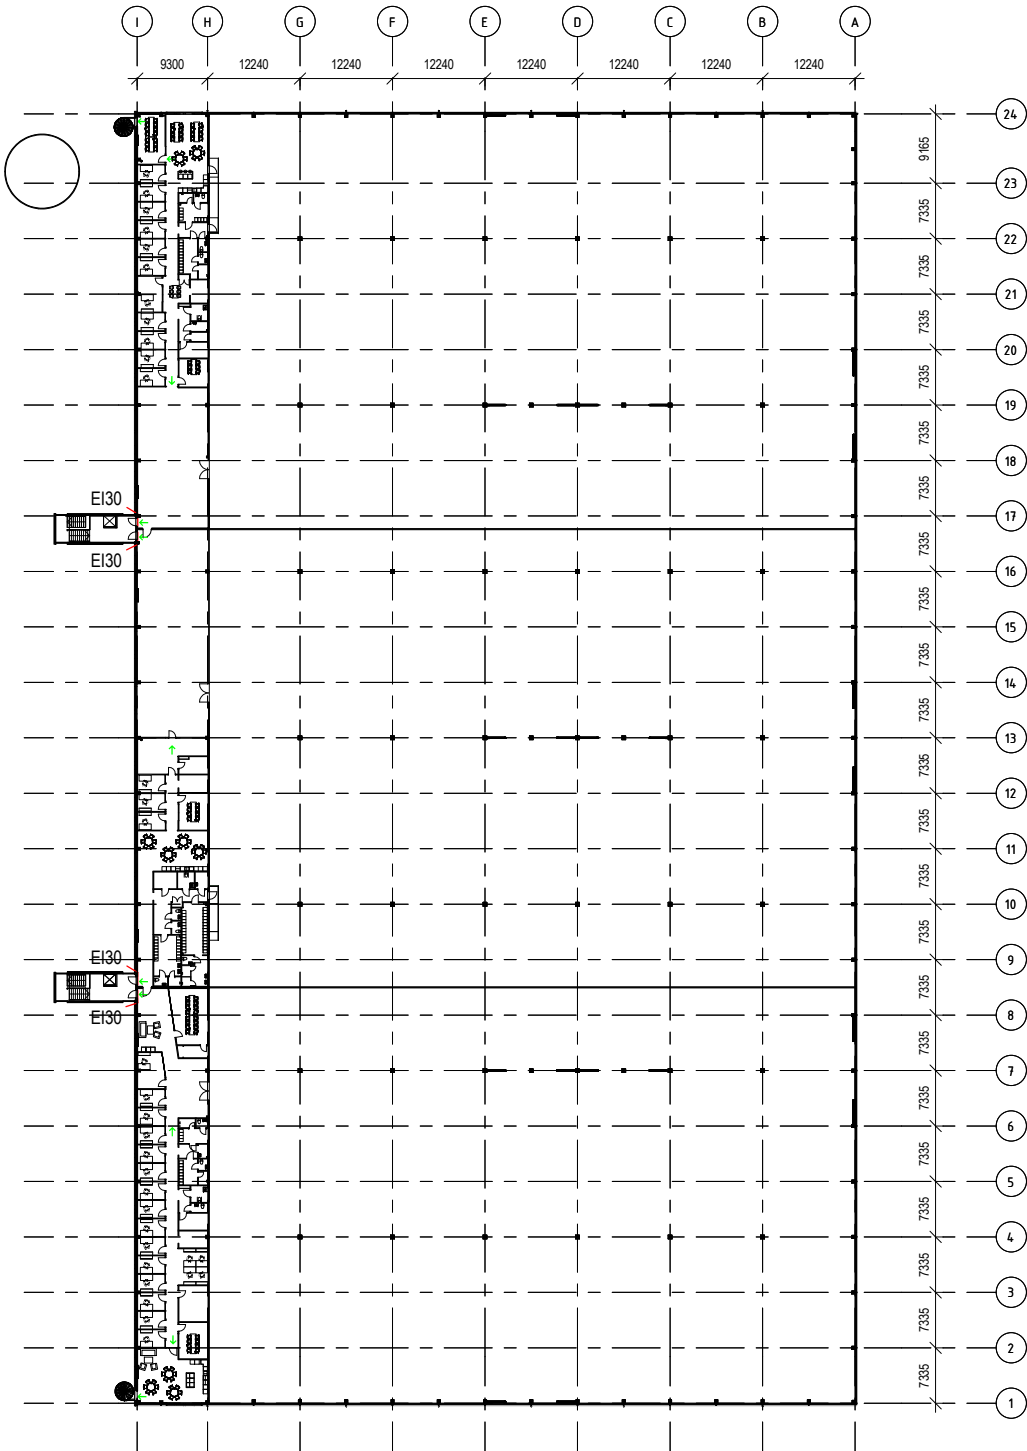
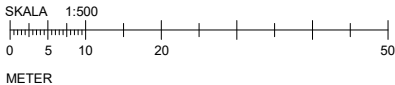
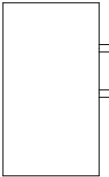


C:\Users\ronn\Documents\BR09-013 - MH08-B18_Ronn\jkab-arkitekt.se.rtf 2019-09-24 11:03:39

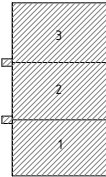

RELATIONSHANDLING		2019-09-25	RoLi	
BET	REVIDERING	AVSER	DATUM	SIGN
BYGGHANDLING				
BYGGNAD 2		BYGGNAD 1		
				
				
MULTIHYRESGÄSTLAGER				
CATENA				
 jkab ARKITEKTER				
UPPDRAGNR	RITAD AV		HANDLAGGARE	
BR09-013	Malilda Andersson		Ronny Lindgren	
DATUM	ANSVARIG			
2019-02-22	FREDRIK CARDELL			
DEL AV SUNNANÄ 12:52 - BURLÖV KOMMUN				
NYBYGGNAD AV LAGER				
PLAN 3 - ÖVERSIKT				
SKALA	NUMMER			BET
A1 1:500	A-40-1-1300			A
A3 1:1000				