


XREF:

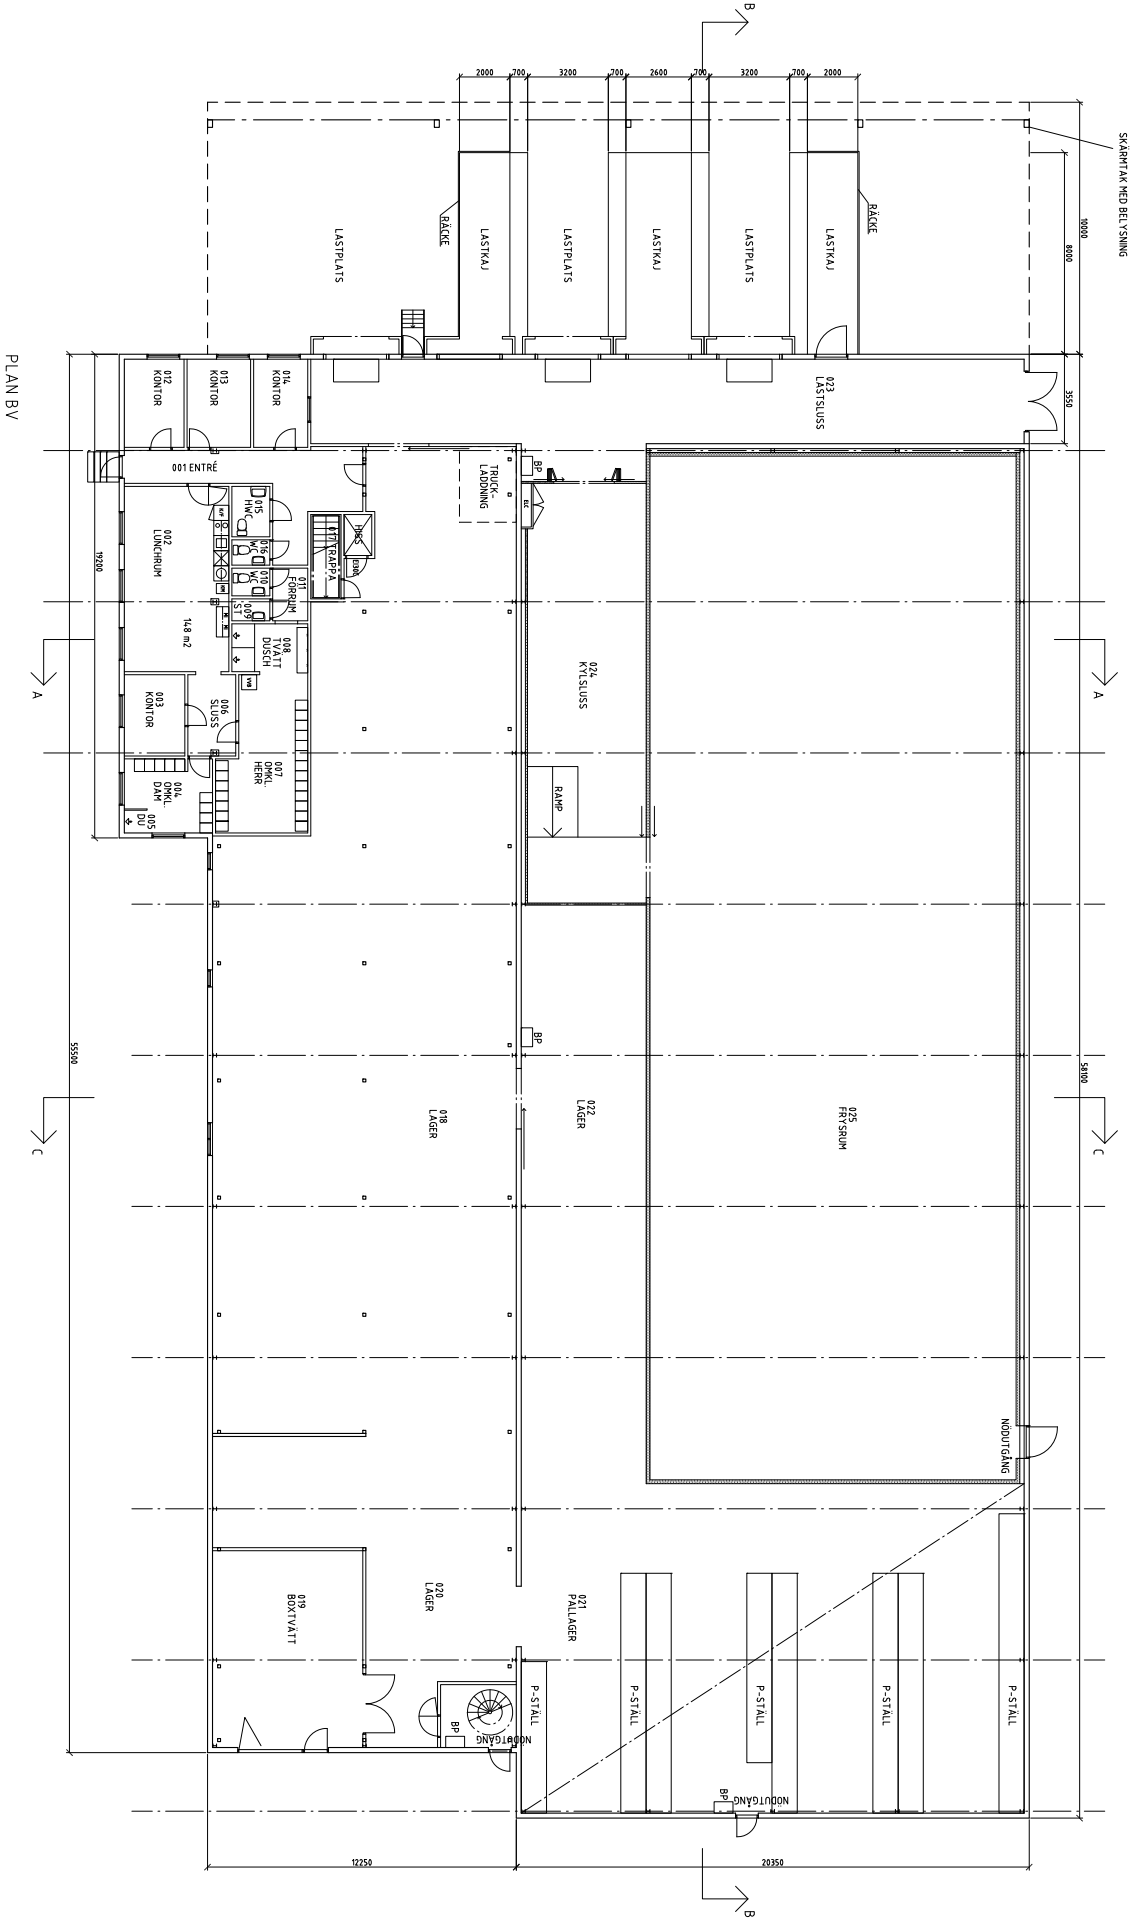

PLAN BV

RELATIONSHANDLING

FRAKTVÄGEN

BRÅT A 2:136

☒	A	MIKAEL ELLSINGER AB	0708 - 26 34 04
☐	K		
☐	V		
☐	E		
☐	VS		
☐	M		
☐	B		
☐	SK		
UPPDRAGS NR	EP	BETÄNKNINGS NR	HANDLAGARE
UPPDRAGS NR	EP	BETÄNKNINGS NR	HANDLAGARE
25-10-22	M ELLSINGER		
BEHÖRIGT UTSEENDE			
PLAN PLAN 0			
HÄRRYDA KOMMUN			
FRAKTIVÄGEN 3			
SKALA	NUMMER	BET	
A1 1:50	A4,9.1-101		
A3 1:300			