



FÖRKLARINGAR
Brandceller

--- EI30

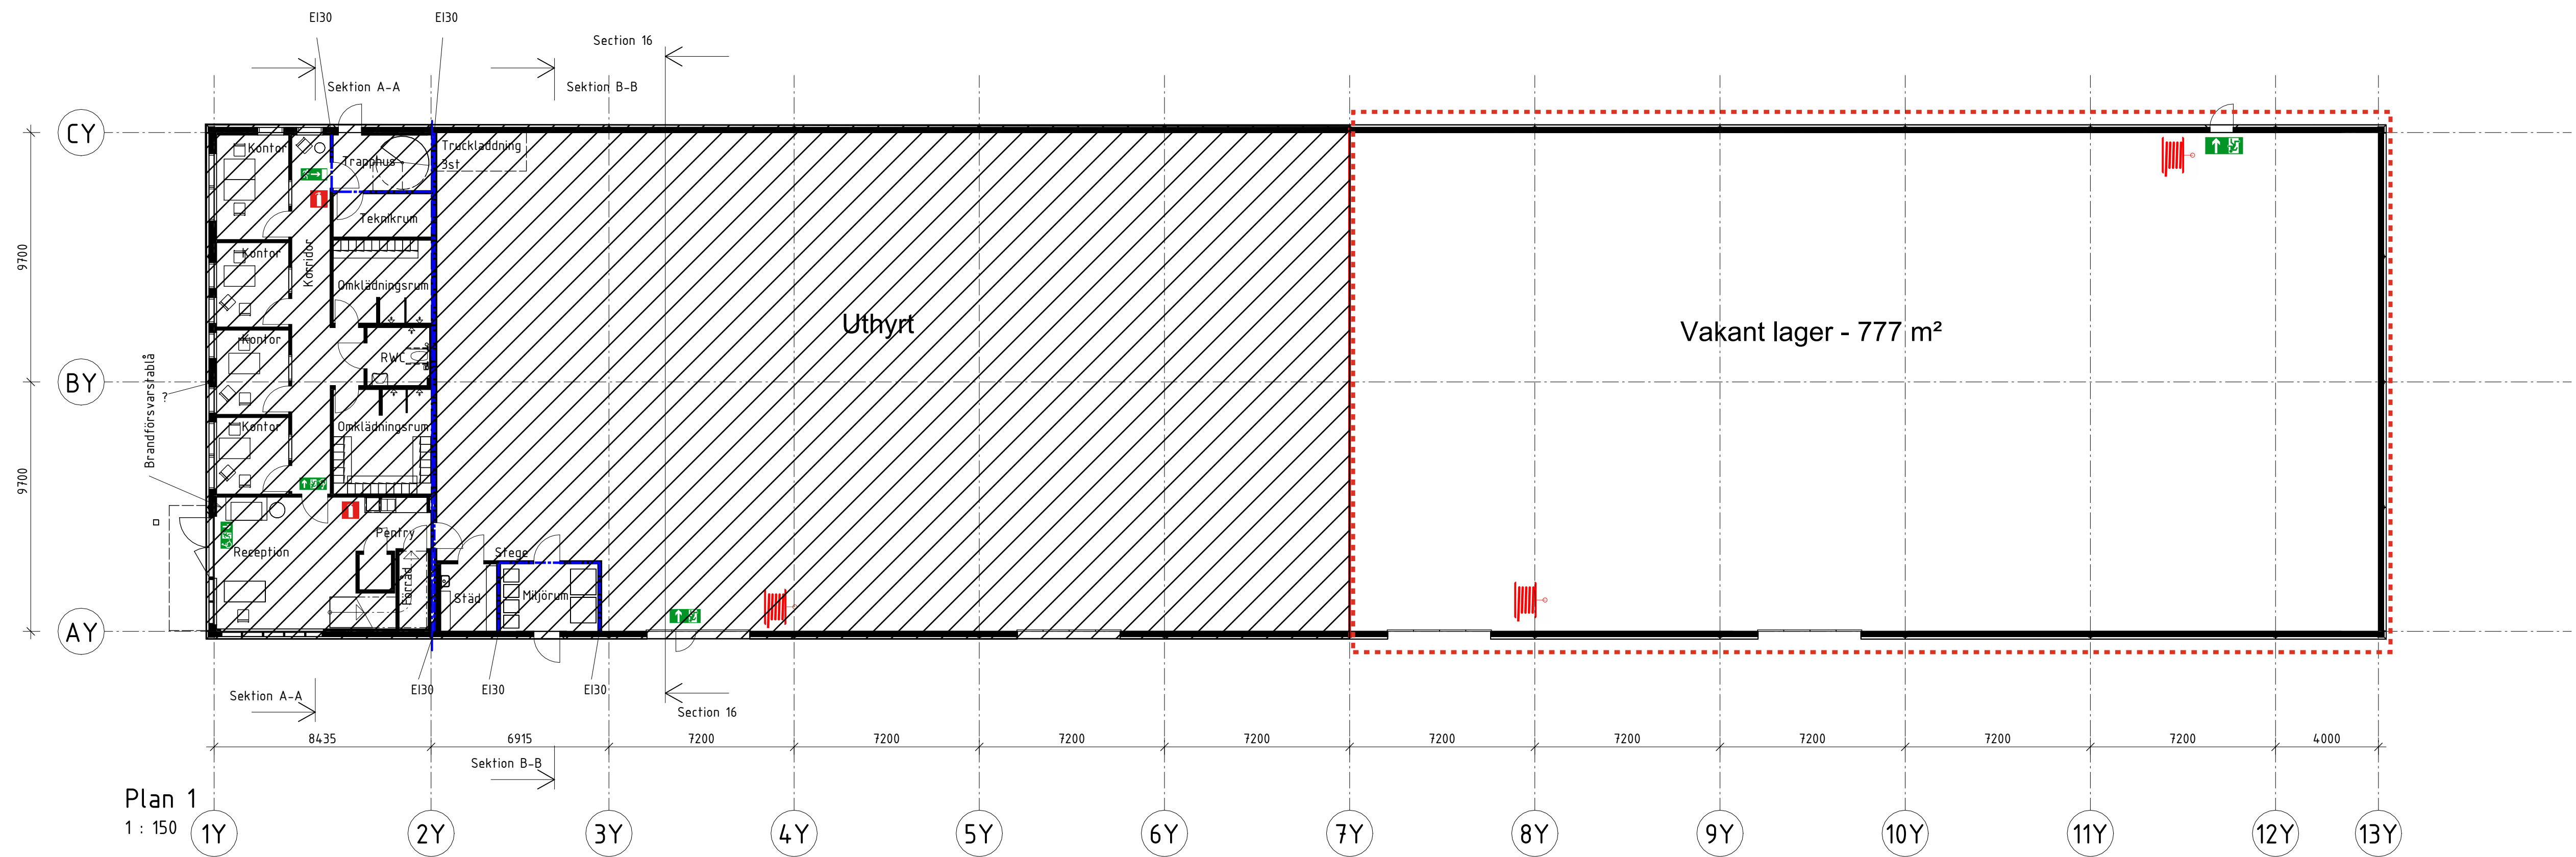

Plan 1
1 : 150

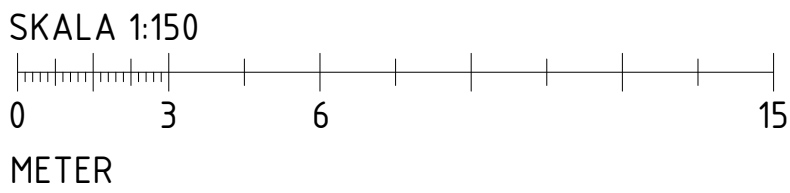

BET	ÄNDRINGEN AVSER	DATUM	SIGN
Relationshandling			
 LARSSONS BYGG AB			
Odenslunda			
☒ A	YLAB Larssons Bygg AB	tel. 036-800 87	
UPPDRAG NR 270	RITAD/KONSTR. AV JA	HANDLAGGARE VS	
DATUM 2025-01-23	ANSVARIG VS		
Nybyggnation Plan 1 Översikt			
SKALA A1 1:150 A3 1:300	NUMMER A-40-1-102	BET	