


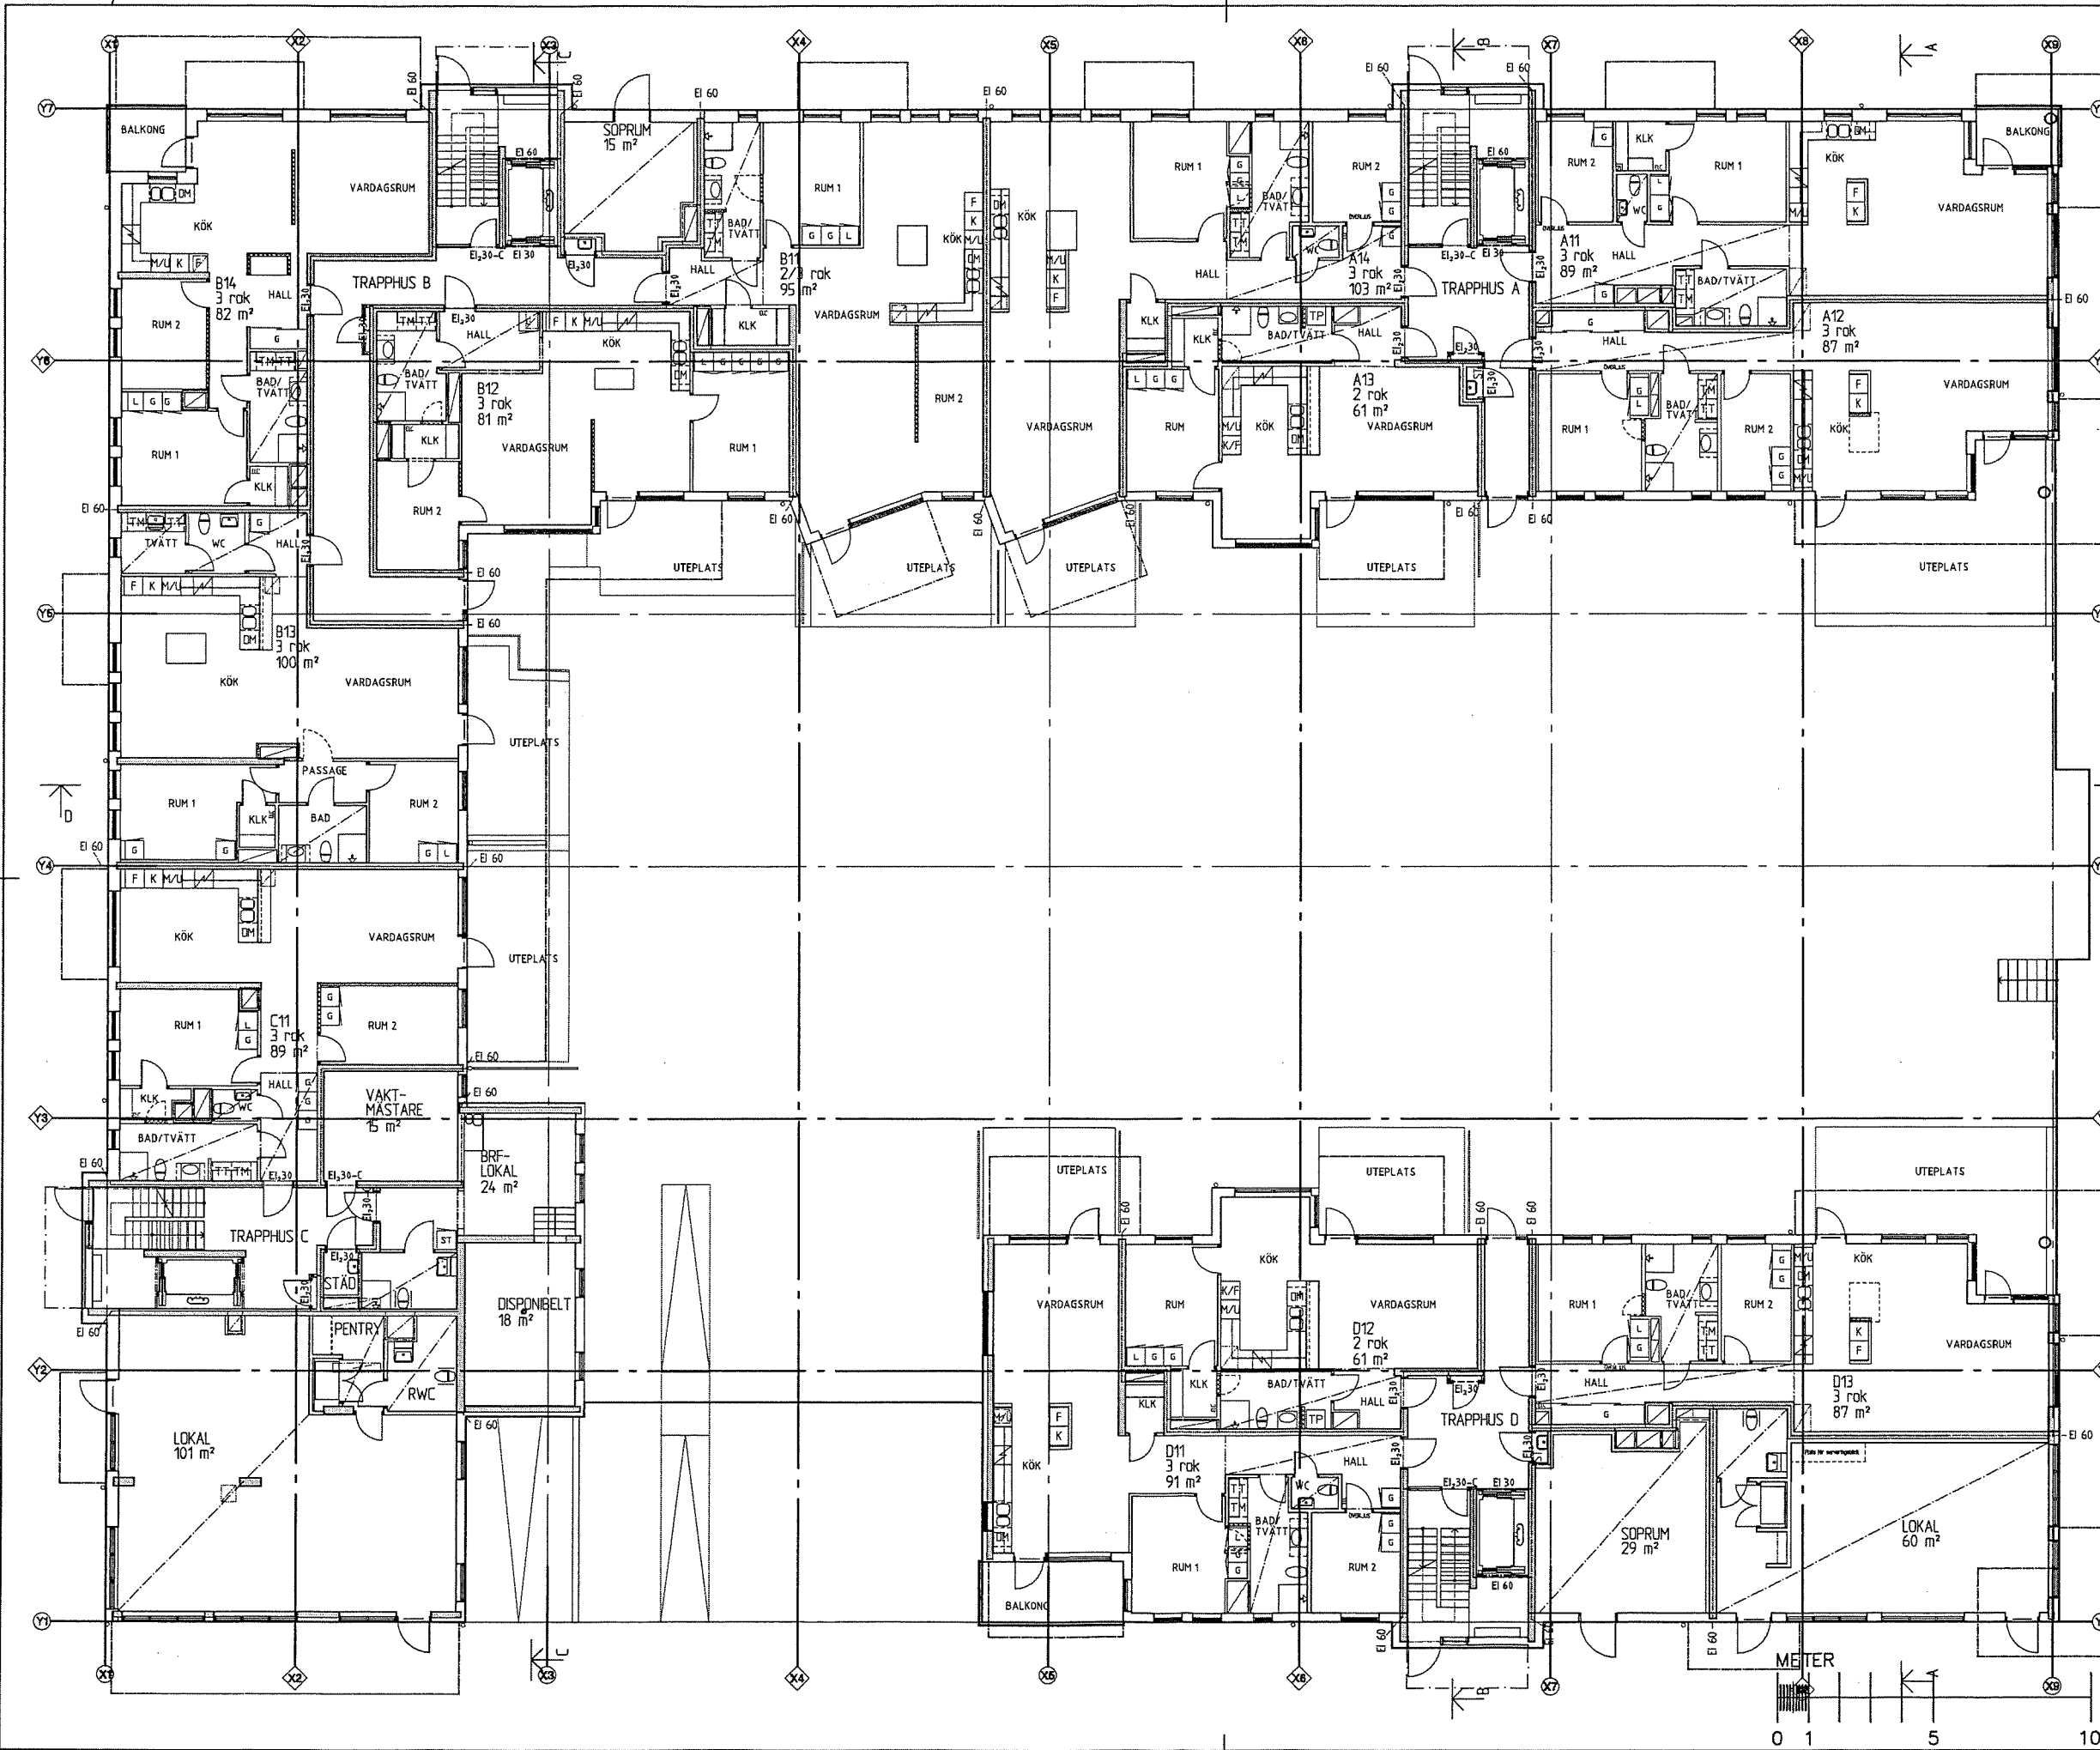


FÖRESKRIFTER OCH FÖRKLARINGAR

- Brandcell EI 60
- Brandcell EI 30
- Ej xx Brandklass dörr
- Ej xx C Brandklass dörr med dörrstängare
- (M) Magnet för uppsättning dörr
- Frånvalsvägg
- Tältsvalsvägg
- Tältsvalsdörr

BET	ANT	ÄNDRINGEN AVSER	SIGN	DATUM
-----	-----	-----------------	------	-------

RELATIONSHANDLING

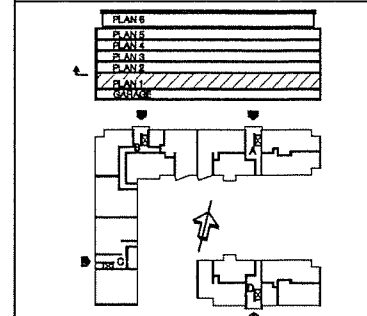

Box 327
201 23 Malmö
Jörgen Kockegatan 9

P.034184
Tel. 040-16 58 00
Fax. 040-16 58 01

White arkitekter AB
Nordenskiöldsgatan 8
211 19 MALMÖ
Tfn 040-660 93 00
Fax 040-611 44 79

white


UPPDRAG NR 71065101 RITAD AV A Wihlborg HANGLÖGARE JW / AW
DATUM 090618 ANSVARIG M Karlström

Brf Kajusen
Dockan, MALMÖ
Våning 1

SKALA
A1 1:100
A3 1:200

NUMMER
A30-0100


BET

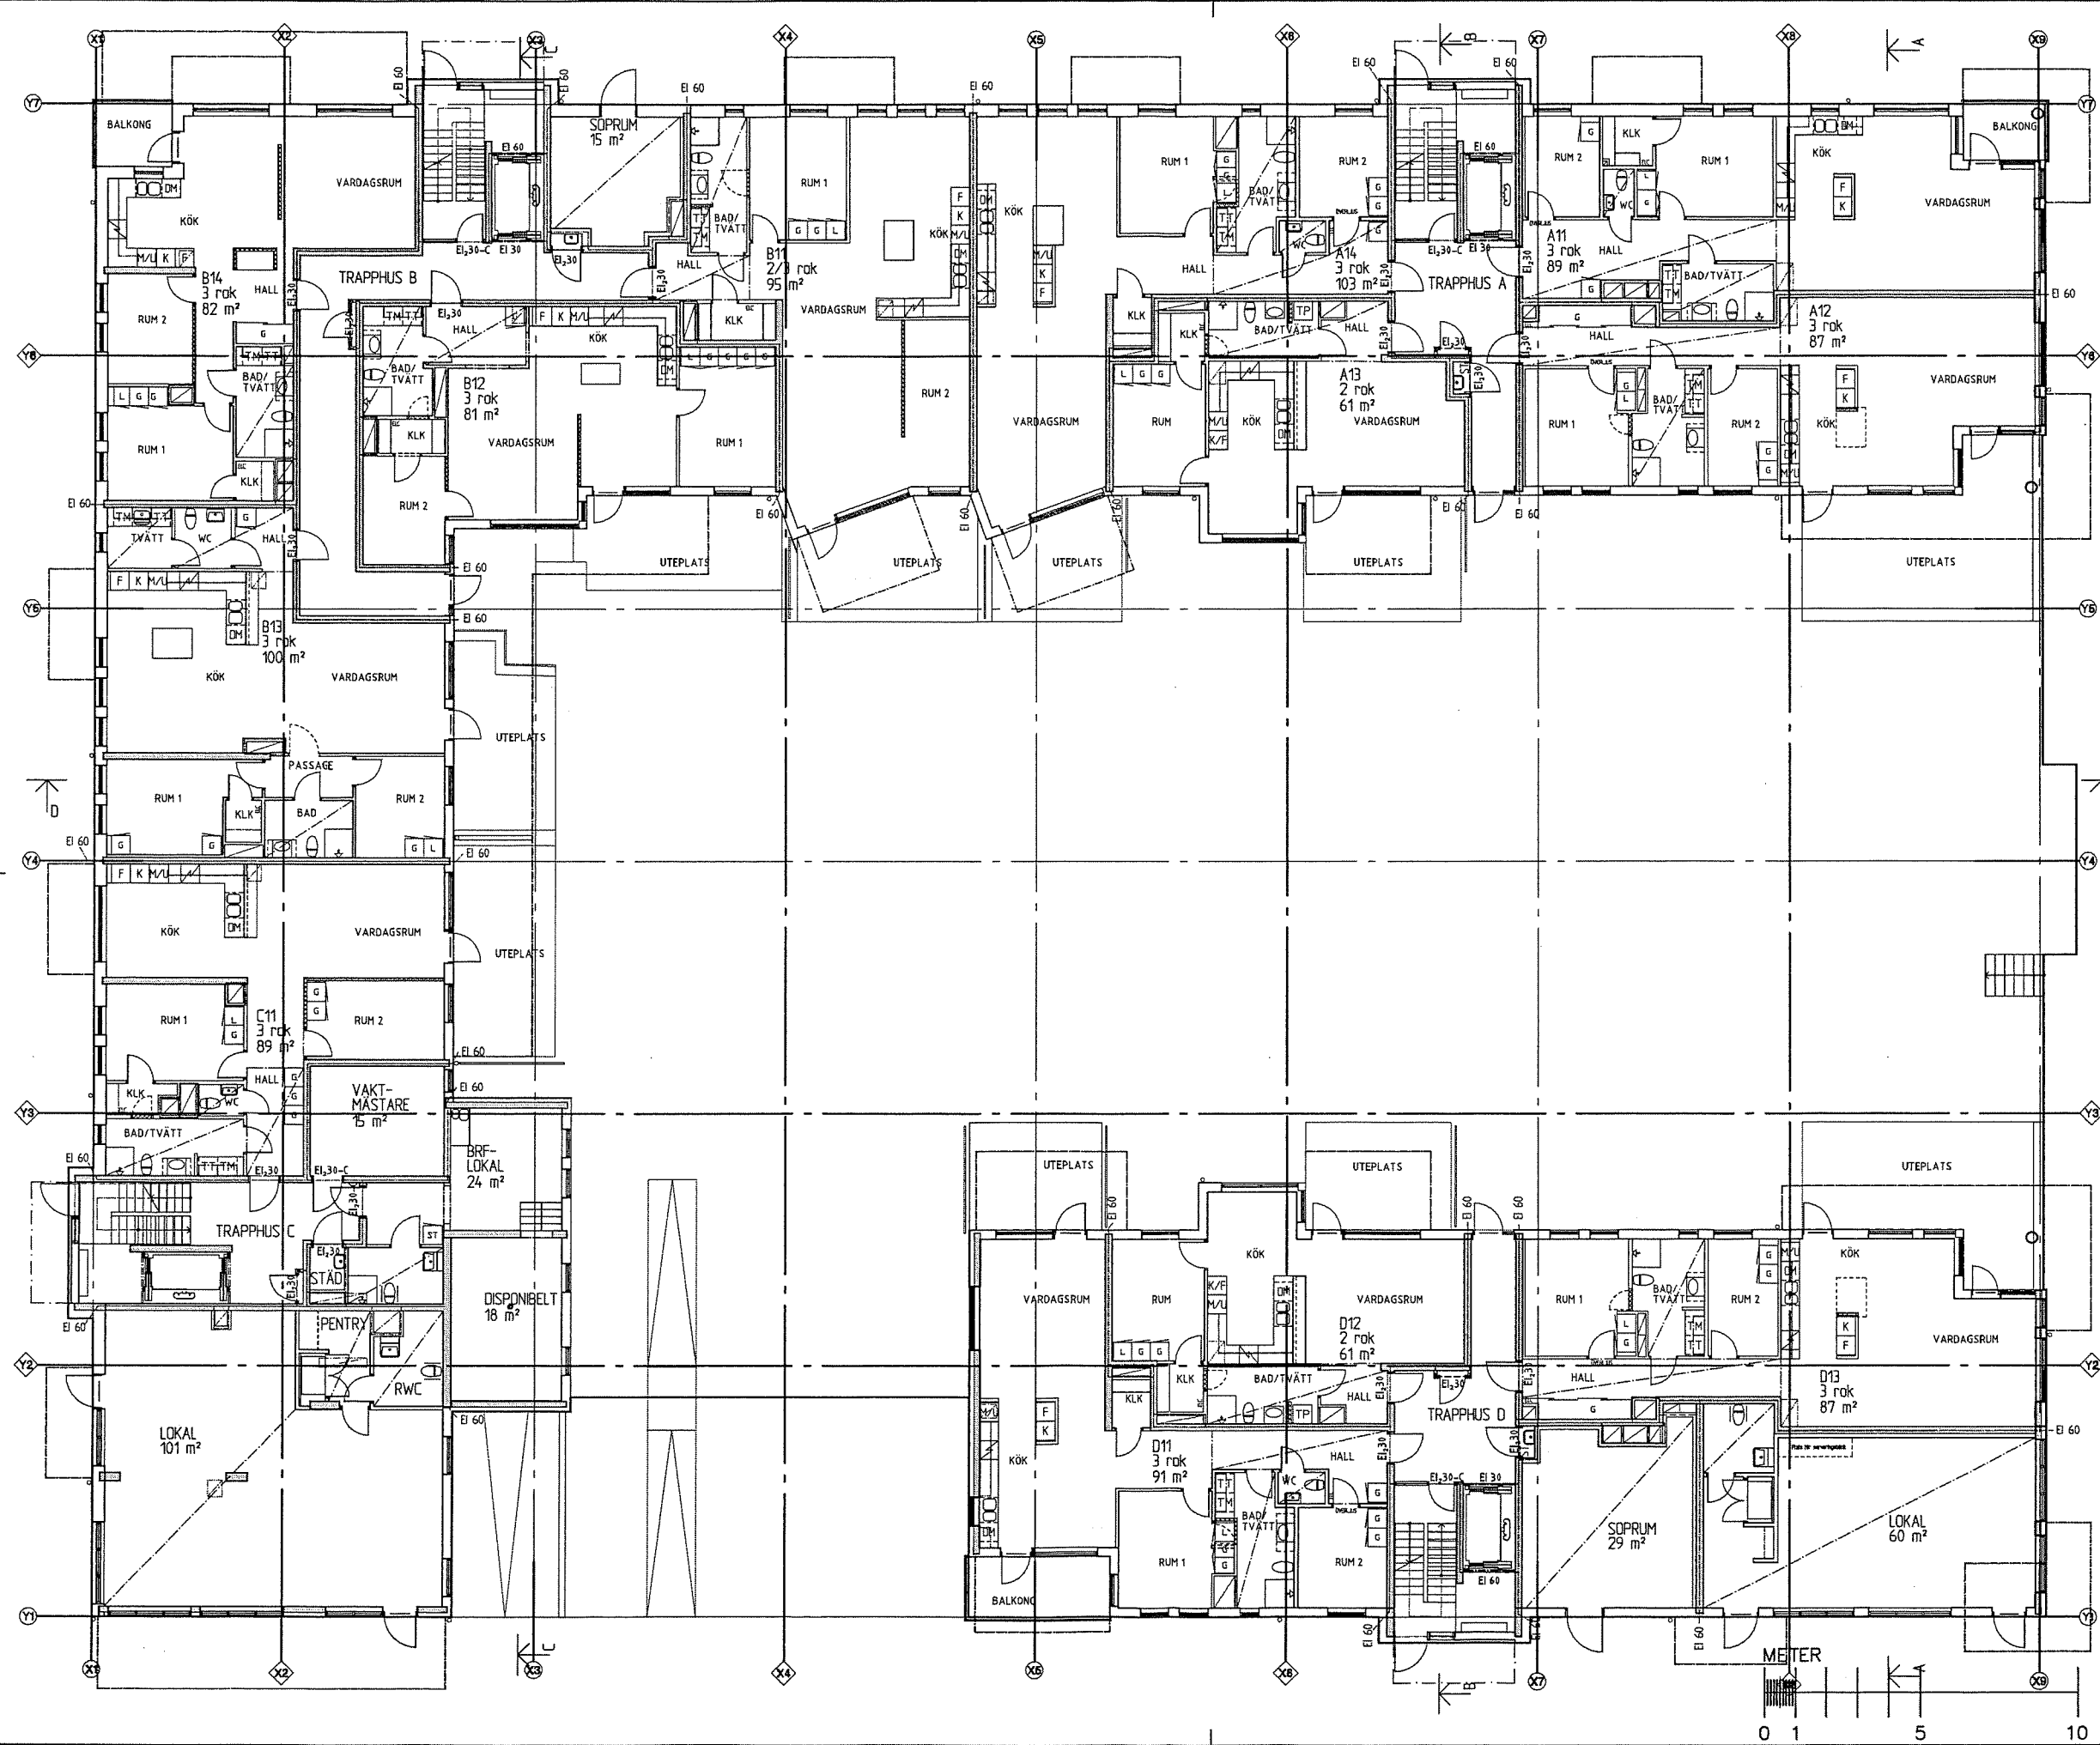

FÖRESKRIFTER OCH FÖRKLARINGAR

- Brandcell EI 60
- Brandcell EI 30
- Ej,xx Brandklass dörr
- Ej,xxC Brandklass dörr med dörrstängare
- Magnet för uppsättning dörr
- Frånvalsvägg
- Tältsvalsvägg
- Tältsvalsdörr

RELATIONSHANDLING

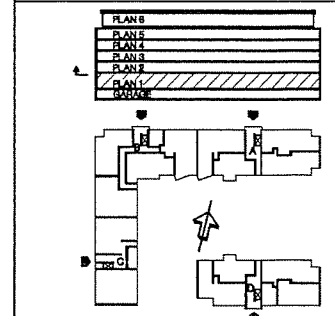

Box 327
201 23 Malmö
Jörgen Kockegatan 9

P.034184
Tel. 040-16 66 00
Fax. 040-16 66 01

White arkitekter AB
Nordenskiöldsgatan 8
211 19 Malmö
Tfn 040-660 93 00
Fax 040-611 44 79

white

UPPDRAG NR 71065101
DATUM 090618

RTAD AV A Wihlborg
ANSVARIG M Karlström

HANDELSGÅRDE JW / AW

Brf Kajhusen
Dockan, Malmö
Våning 1

SKALA
A1 1:100
A3 1:200

NUMMER
A30-0100

BET