



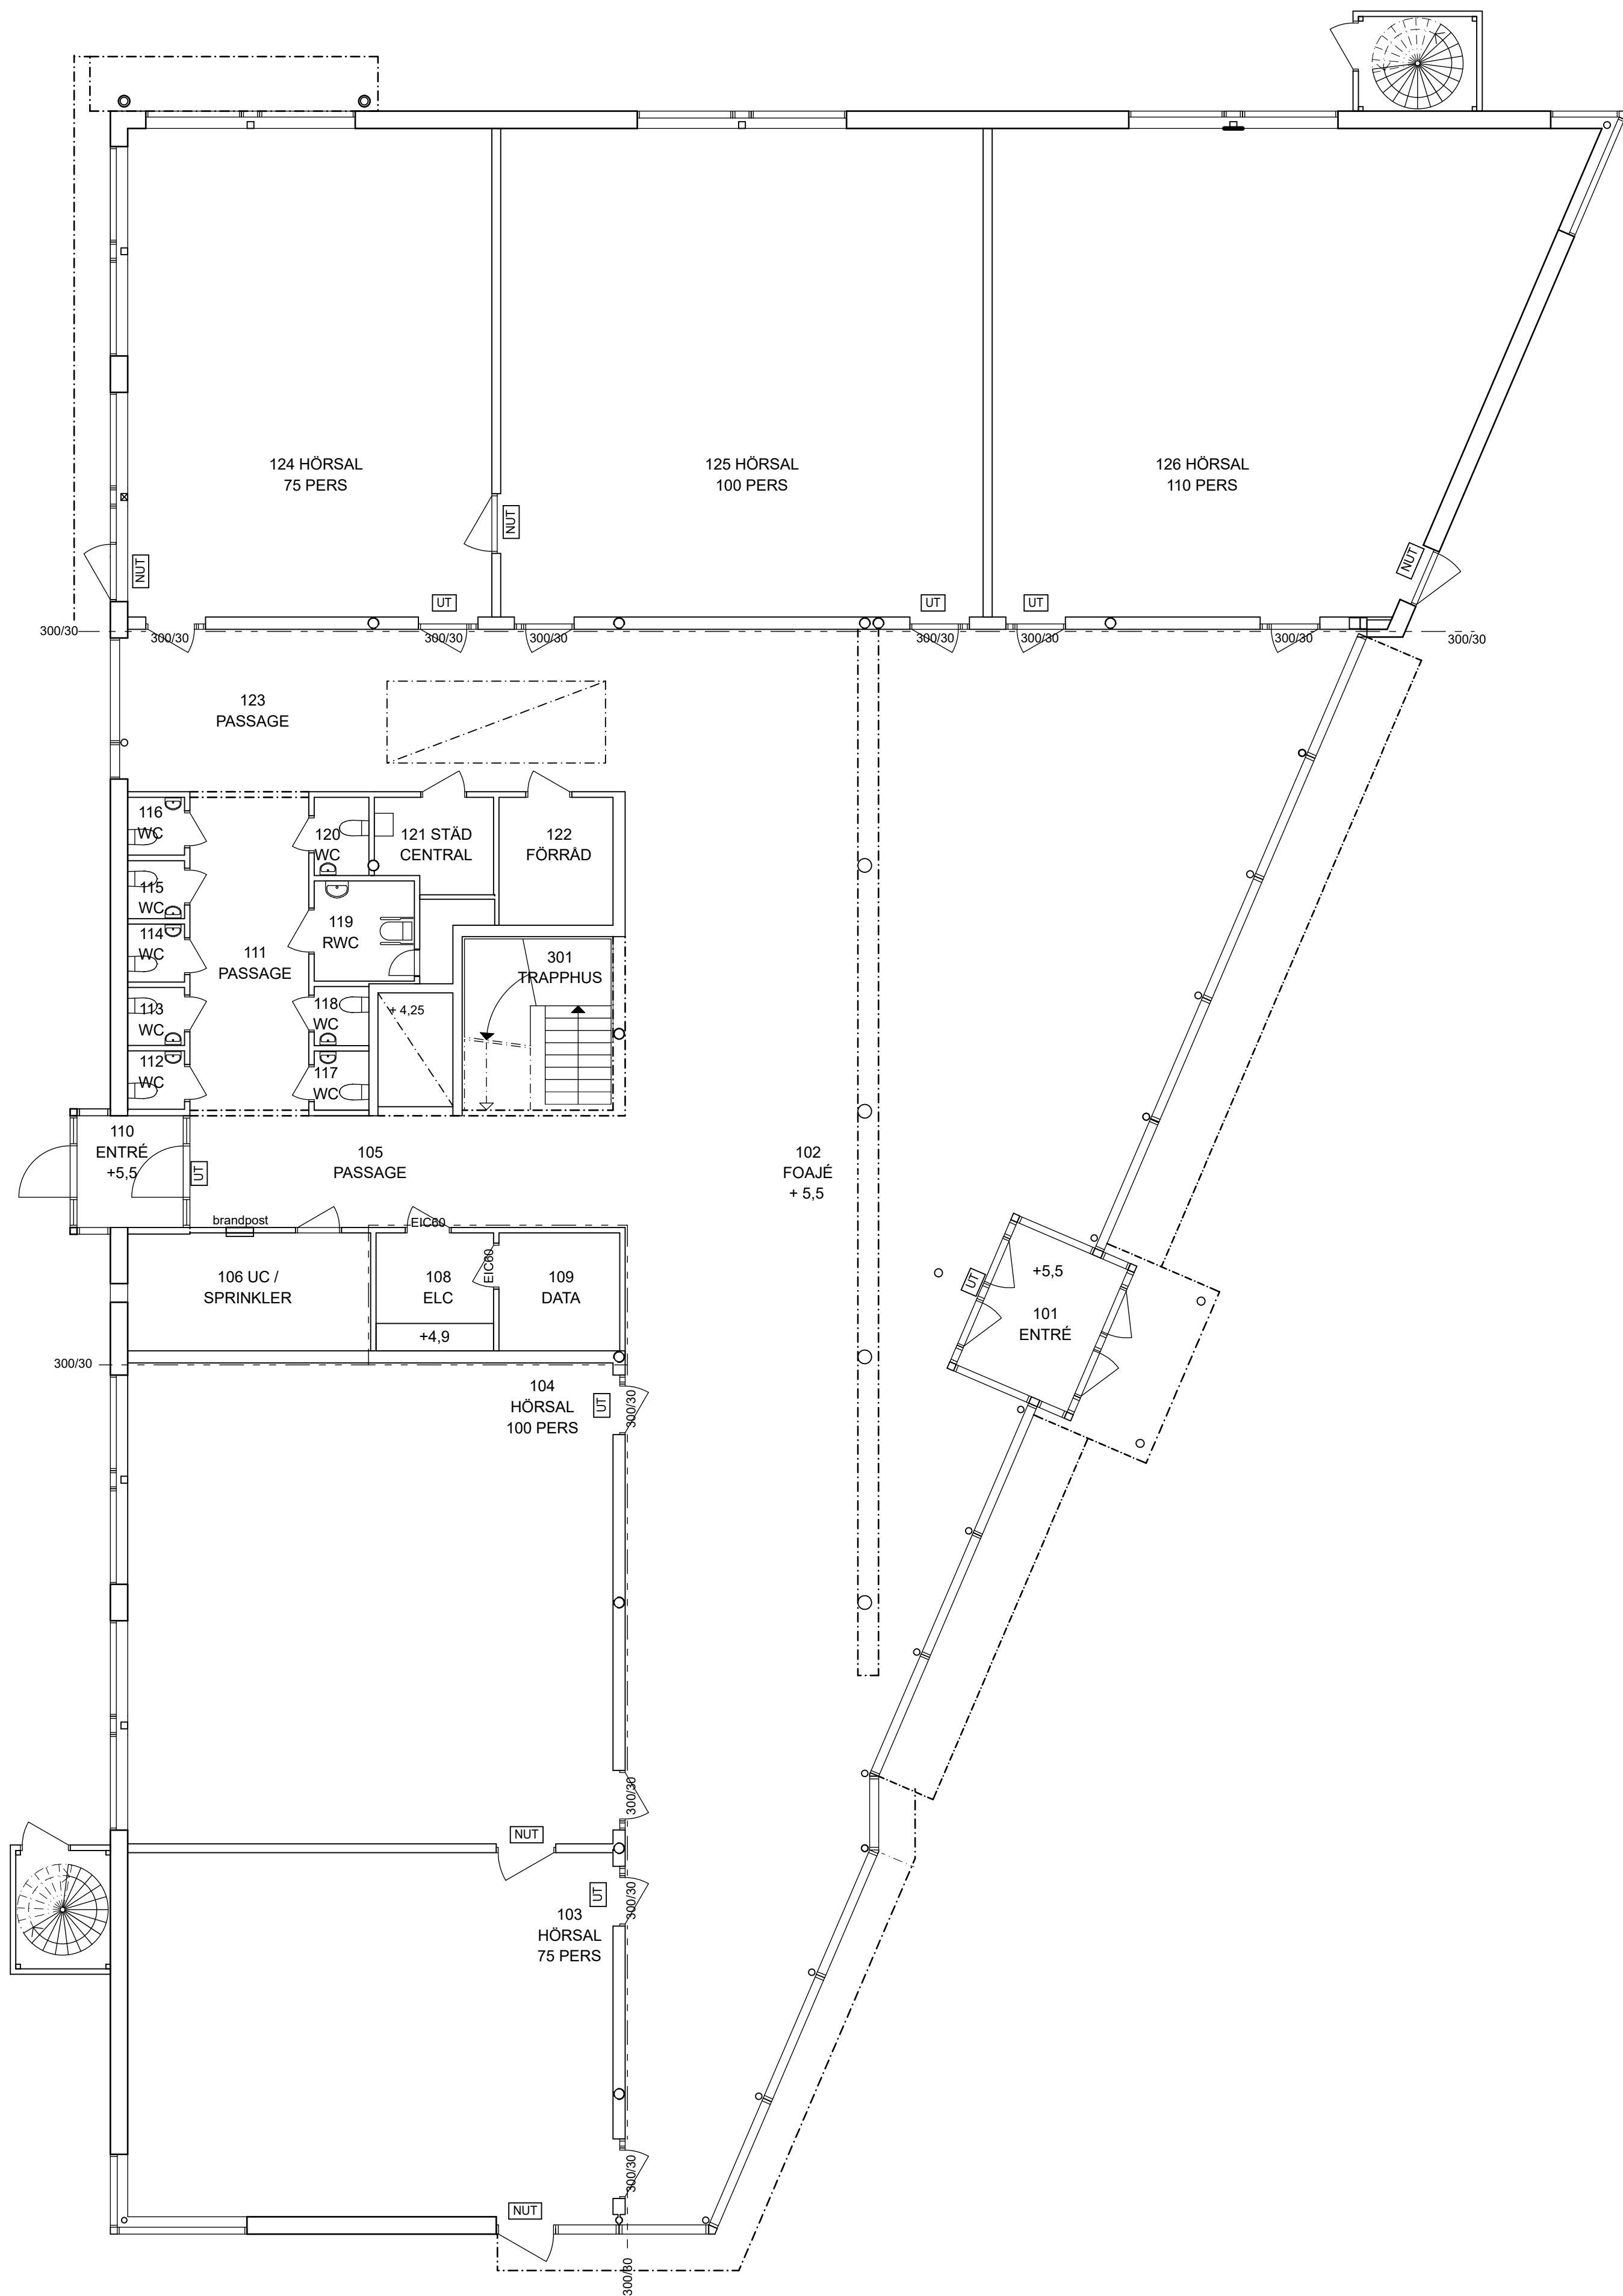

ENTRÉPLAN

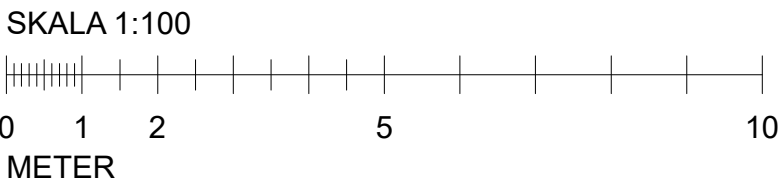

BET	ÄNDRINGEN AVSER	DATUM	SIGN
RELATIONSHANDLING			
KV FANAN 60 , HALMSTADS KOMMUN LINJEGATAN 12			
INTEA.			
Fredblad			
#### www.fredblad.se			
UPPDRAG NR 1879463	RITAD AV U ENGSTRAND	HANDLAGGARE L JÖNSSON	
DATUM 2023-10-20	ANSVARIG <Ansvarig Arkitekt>		
ENTRÉPLAN			
SKALA A1-FORMAT 1:100	RITNINGSNUMMER A 303:01		BET

PLO: P:\pdoc2\6700\679463 Fanan 60 - Vita Paltan\A-modeller\A-modell\26.pln-2023-10-20-08:21 By Marie