
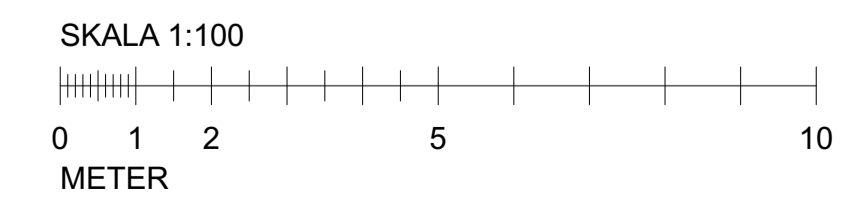


FÖRKLARINGAR

- BEF. VÄGG
- NY. VÄGG

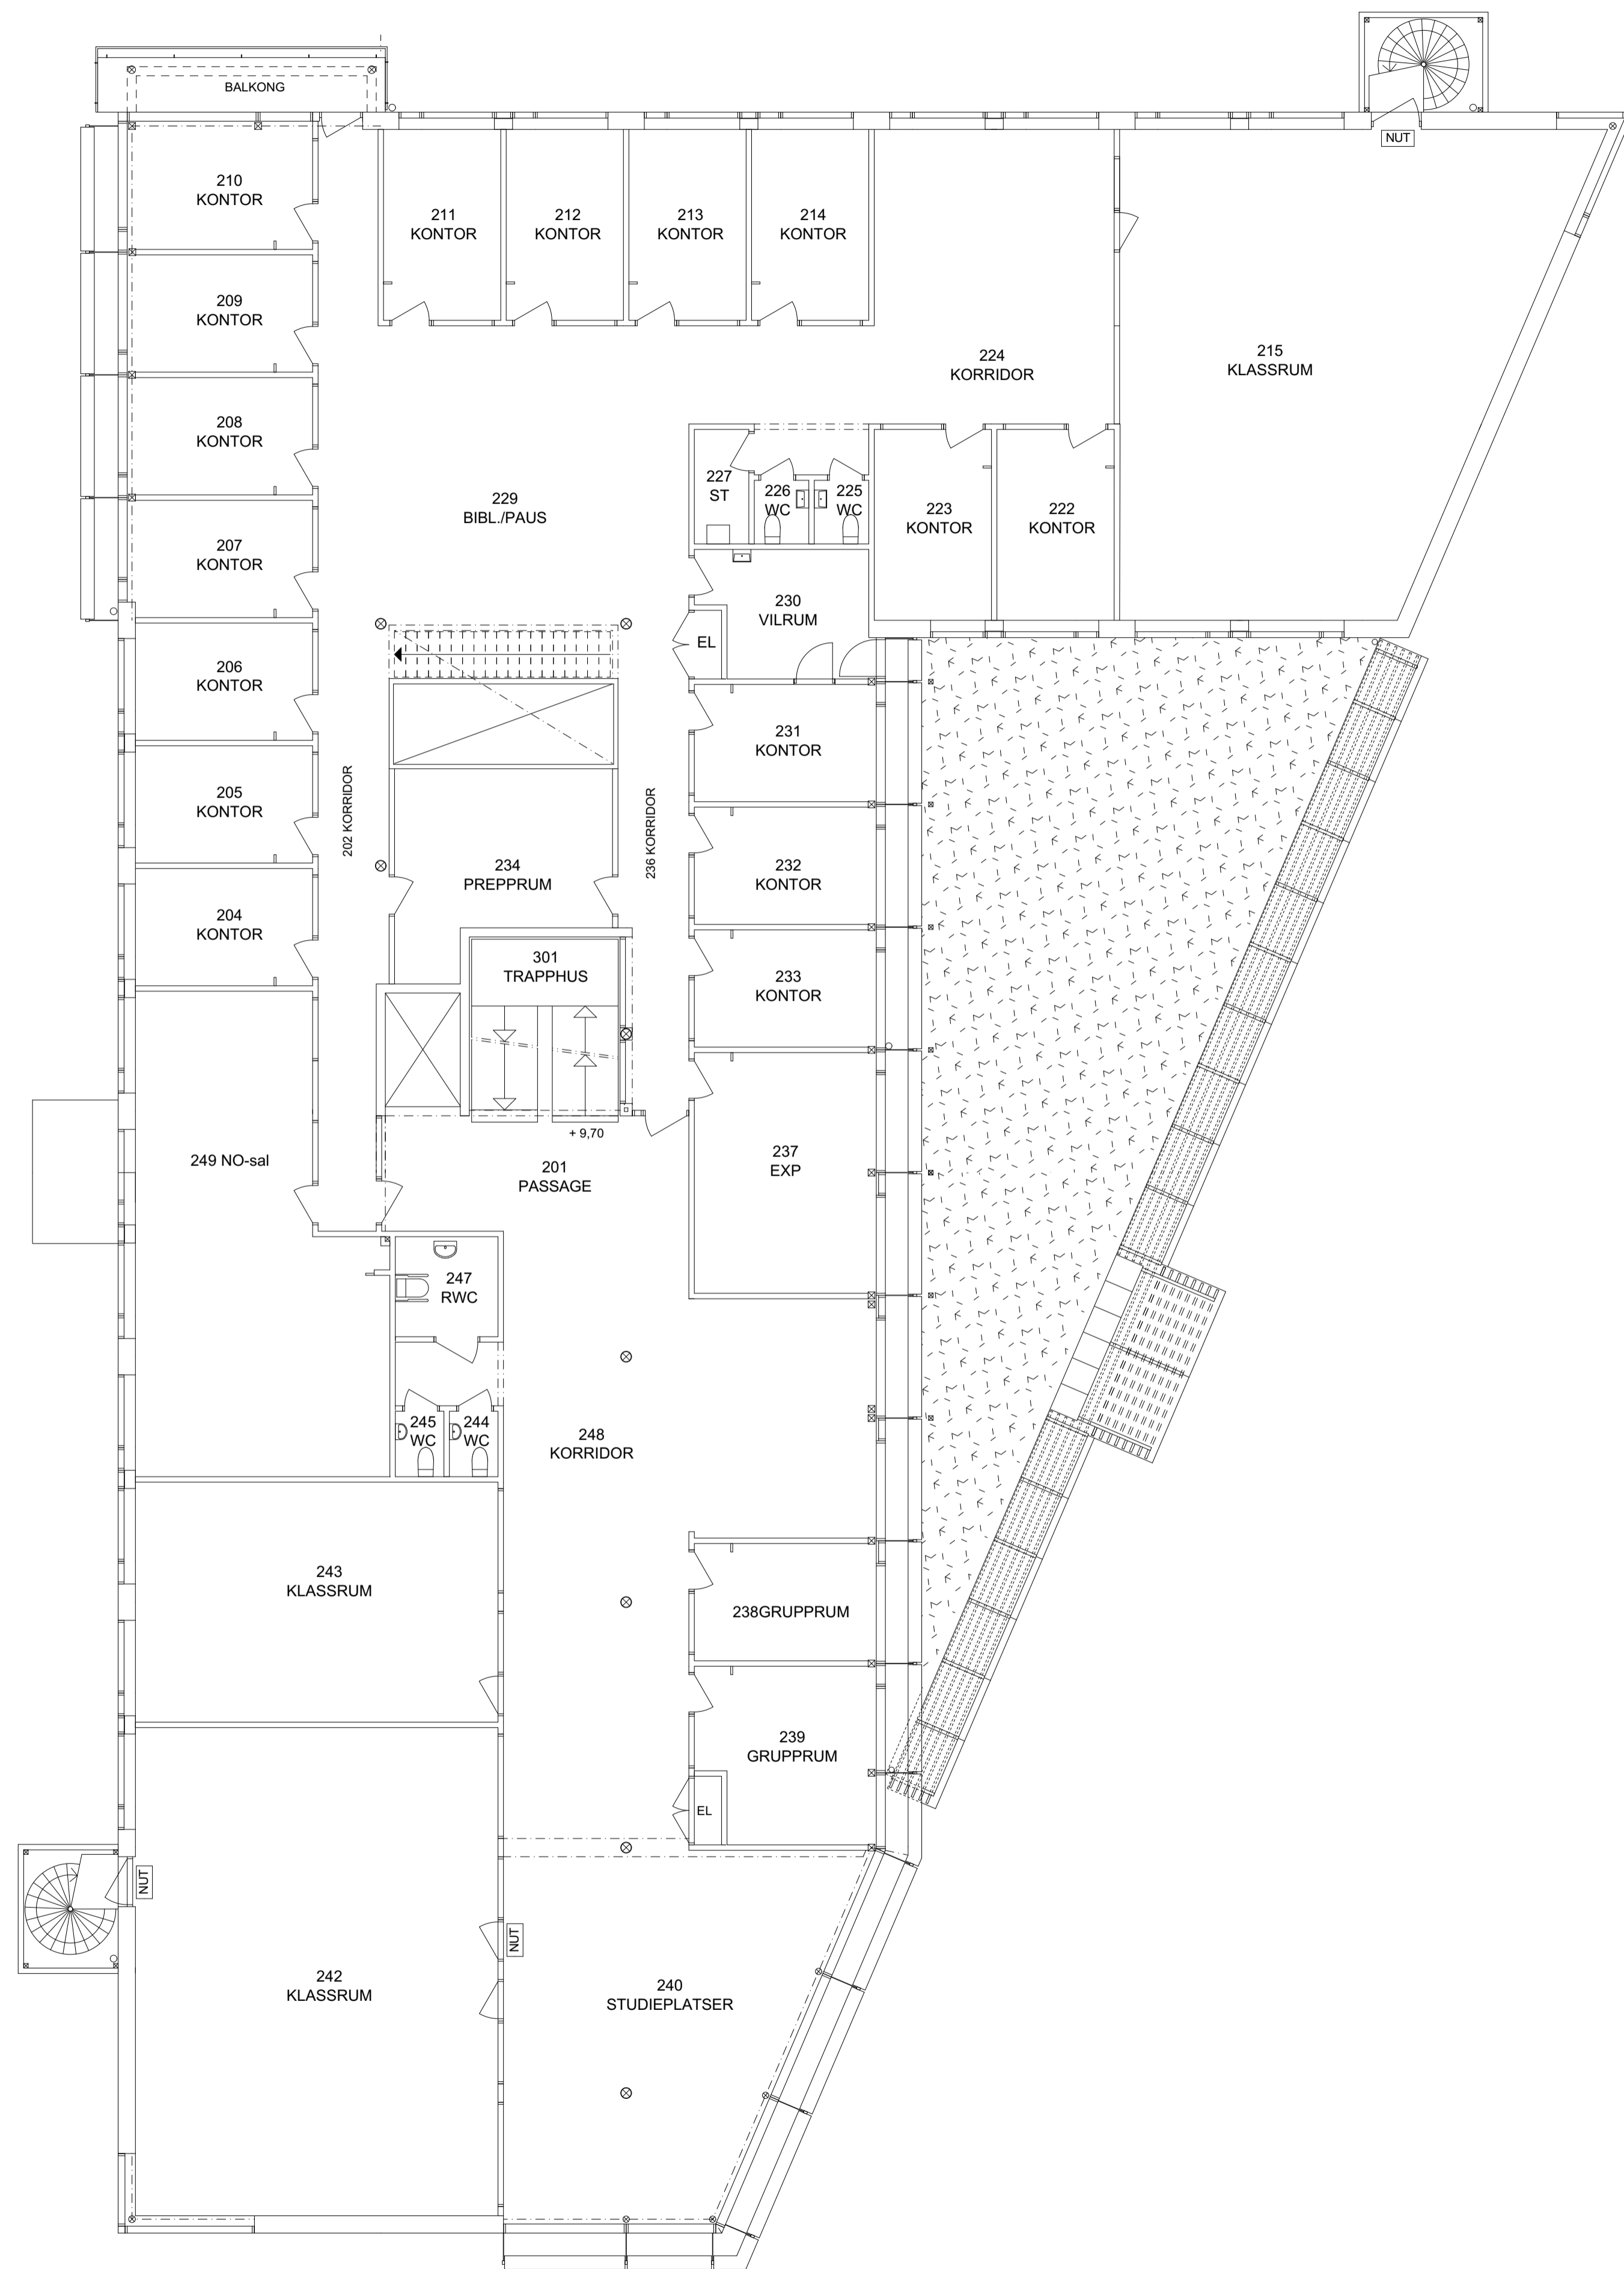

BET	ÄNDRING AVSER	DATUM	Sign.
RELATIONSHANDLING			
KV.FANAN 60			
BYGG- HERRE	STRANDBERG ARKITEKTUR AB		
UPPDRAG NR	RITAD AV	HANDLÄGGARE	
A	MS	LS	
DATUM	ANSVÄRIG		
2024-06-04	MICHAEL STRANDBERG		
OMBYGGNAD LOKALER			
PLAN 2 - OMBYGGNAD			
SKALA A1	NUMMER	BET	
1:100	A-40-1-120		