


FÖRKLARINGAR

- Brandcellsgräns EI60
Brandcellsgräns EI15
Utrymningsväg

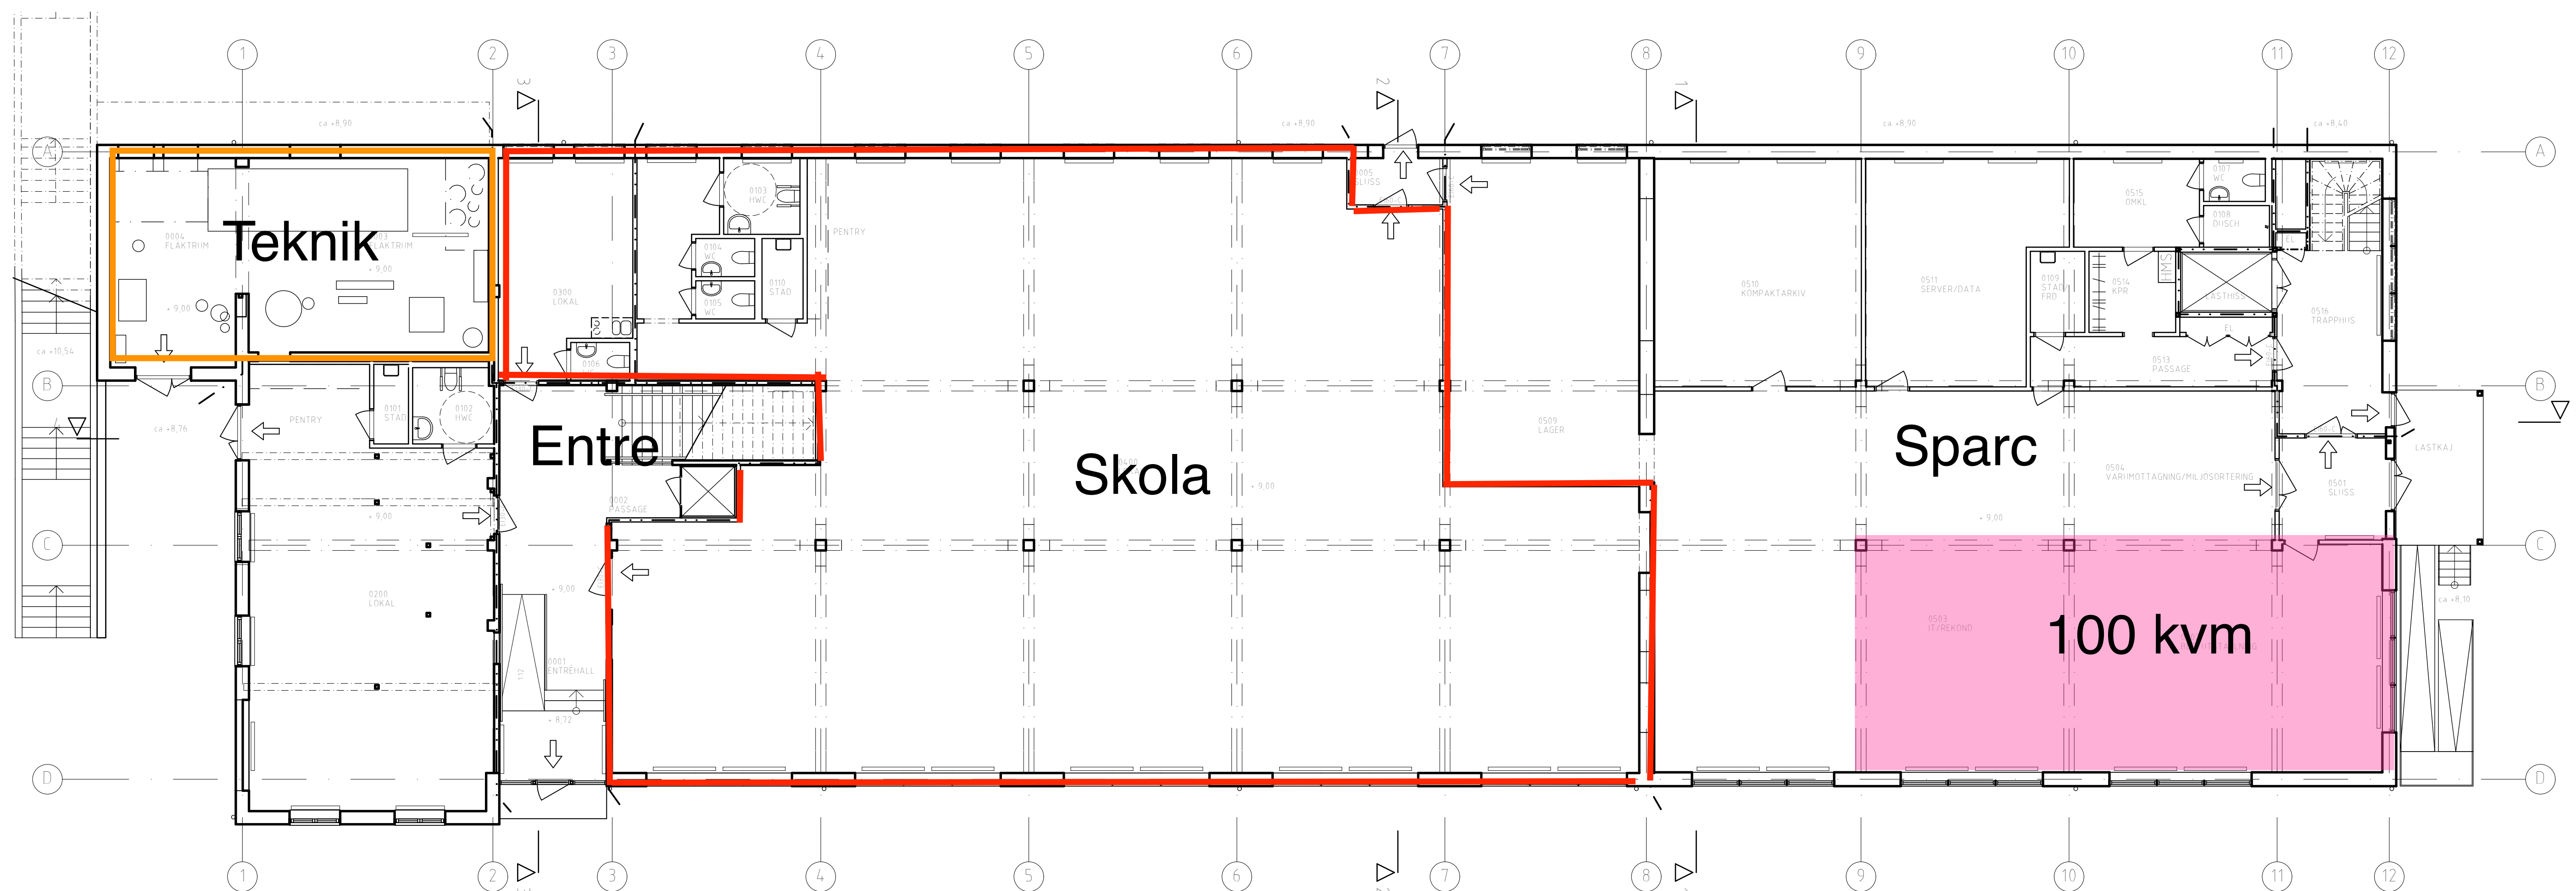

PLAN 0. ENTRÉPLAN

BET	ANT	ÄNDRING AVSER	DATUM	SIG
RELATIONSHANDLING				
SICKLAÖN 37:41 NACKA Ombyggnad av Marketerteri				
		 HSB		
A	Ankar Arkitekter AB 08-442 96 90 www.ankar-arkitekter.se			
E	HJR Projektel AB 08-562 856 00			
V	Incoörd InstallationsCoordinator AB 08-622 20 00			
K	Knut Jönsson Ingenjörbyrå AB 08-594 407 80			
B	Brandkonsulten AB 08-505 344 00			
UPPDRAG NR		RIITAD AV	HANDLÄGGARE	
2013-01-03		CN	ANSVARIG	
Plan 0				
SKALA	NUMMER		BET	
1:100 (A1)	A-40.1-001			