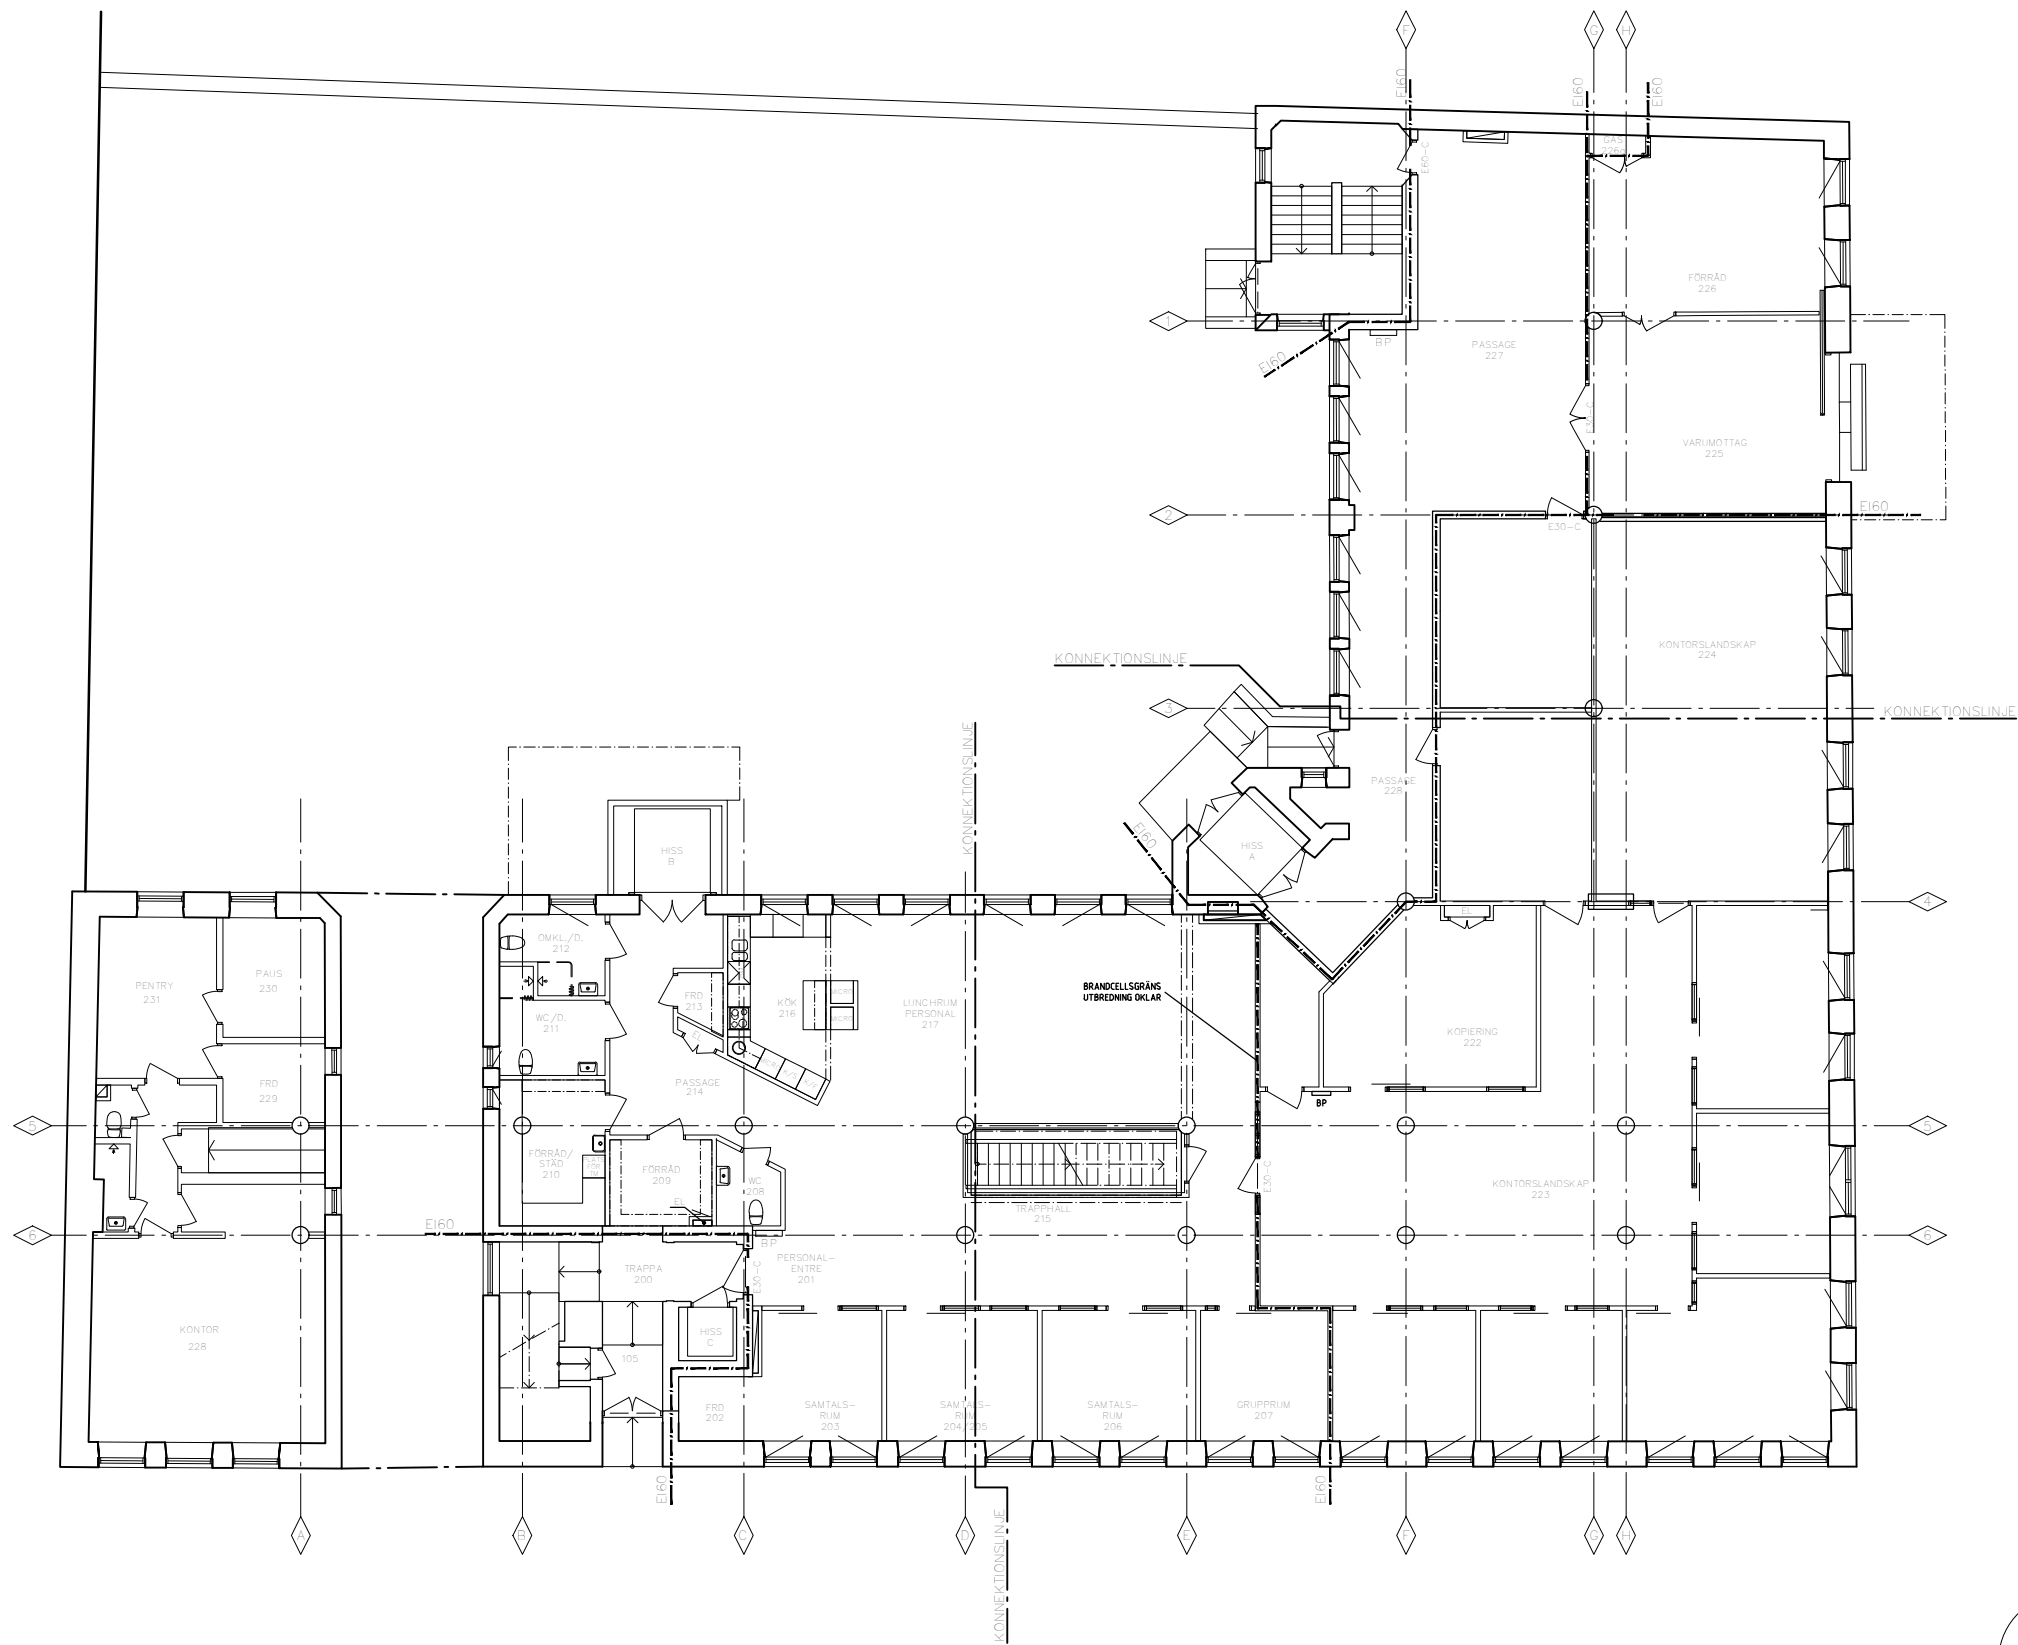


		INVENTERING		241219	
BET	ANT	ÄNDRINGEN ÄVSR		SIGN	DATUM
RELATIONSHANDLING					
VULKANUS 13 BORÅS					
KROOK & TJÄDER					
Krook & Tjäder Bryggaregatan 8, 503 38 Borås +46 (0)33-20 48 48 www.krooktjader.se					
UPPDRAG NR		RITAD / KONSTRUERAD AV		HANDLÄGGARE	
2520.012		FE/SG		MD	
DATUM		ANSVARIG			
2020-04-20		M DAHLIN			
VULKANUS 13					
PLANRITNING					
PLAN 2, ÖVERSIKT					
SKALA		NUMMER		BET	
1:100 (A1) 1:200 (A3)		A-40-1-200			