

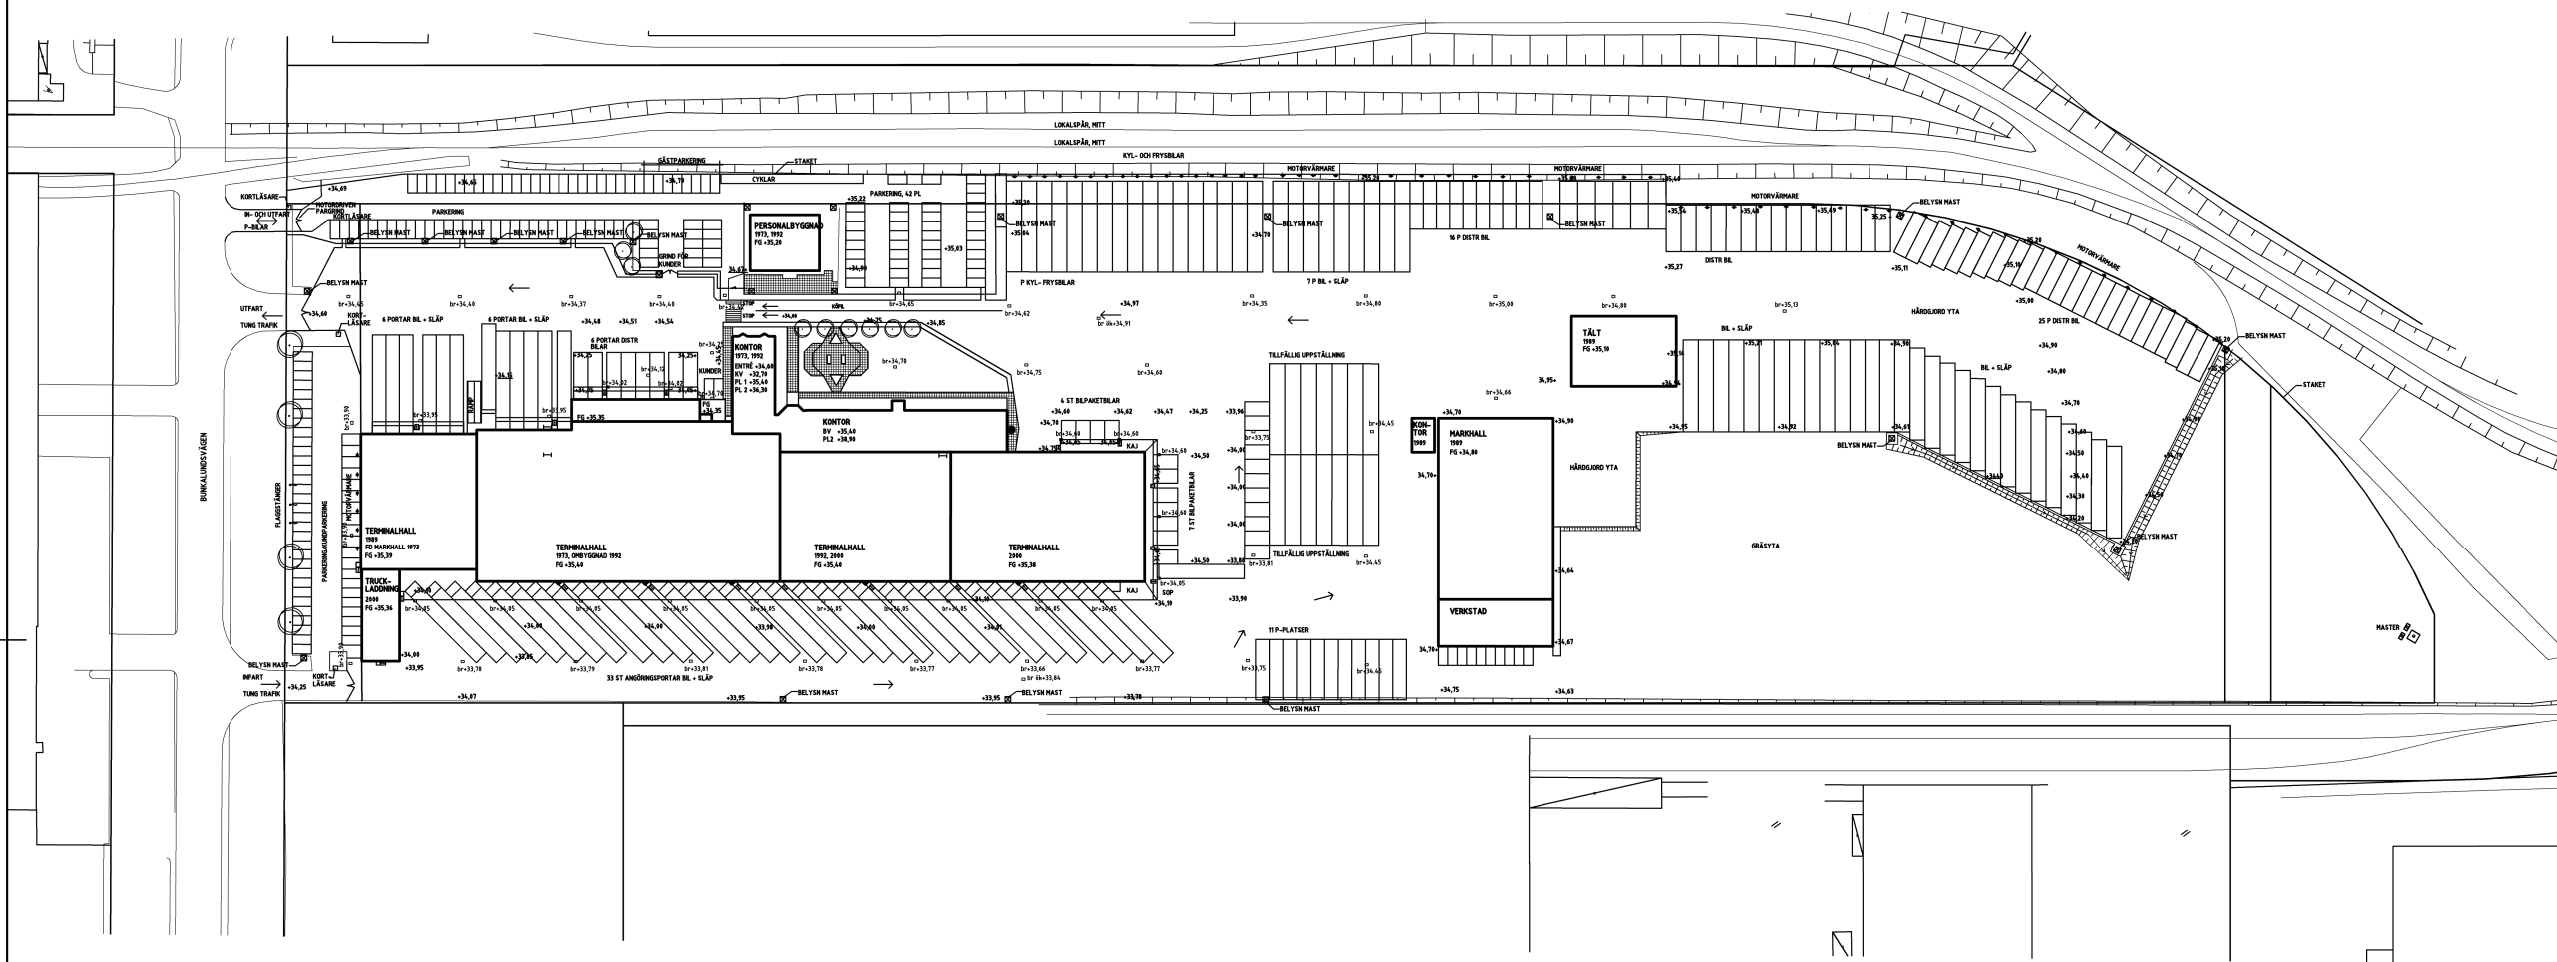


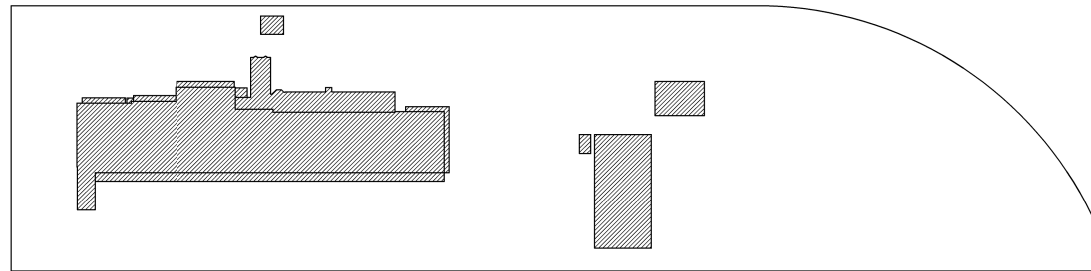

SITUATIONSPLAN

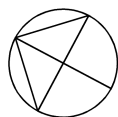

A	ÄNDRAD RITNING	INFORMATION	LM	2010-12-06
REV	ANT	AVSEENDE	SEN	DATUM
				2010-12-06

DB SCHENKER			
FASTIGHET		BYGGNAD	PLAN
Ättehögen Östra 1		5561	01 A
Arkitektkontor Rydsterm & Lilledahl AB		T: 040-30 68 69	
K			
E			
V			
B			

RELATIONSHANDLING			
RITNINGEN AVSER			
Ättehögen Östra 1, Helsingborg			
Terminal och kontor			
Situationsplan			
ANSVARIG	HANDLÄGGARE		RITAD AV
MR	LM		MN
DATUM	PROJEKTNUMMER		
2010-11-30	100144		
SKALA	RITNINGNUMMER		REV
1:1000 (A1)	A-01.1-001		A