


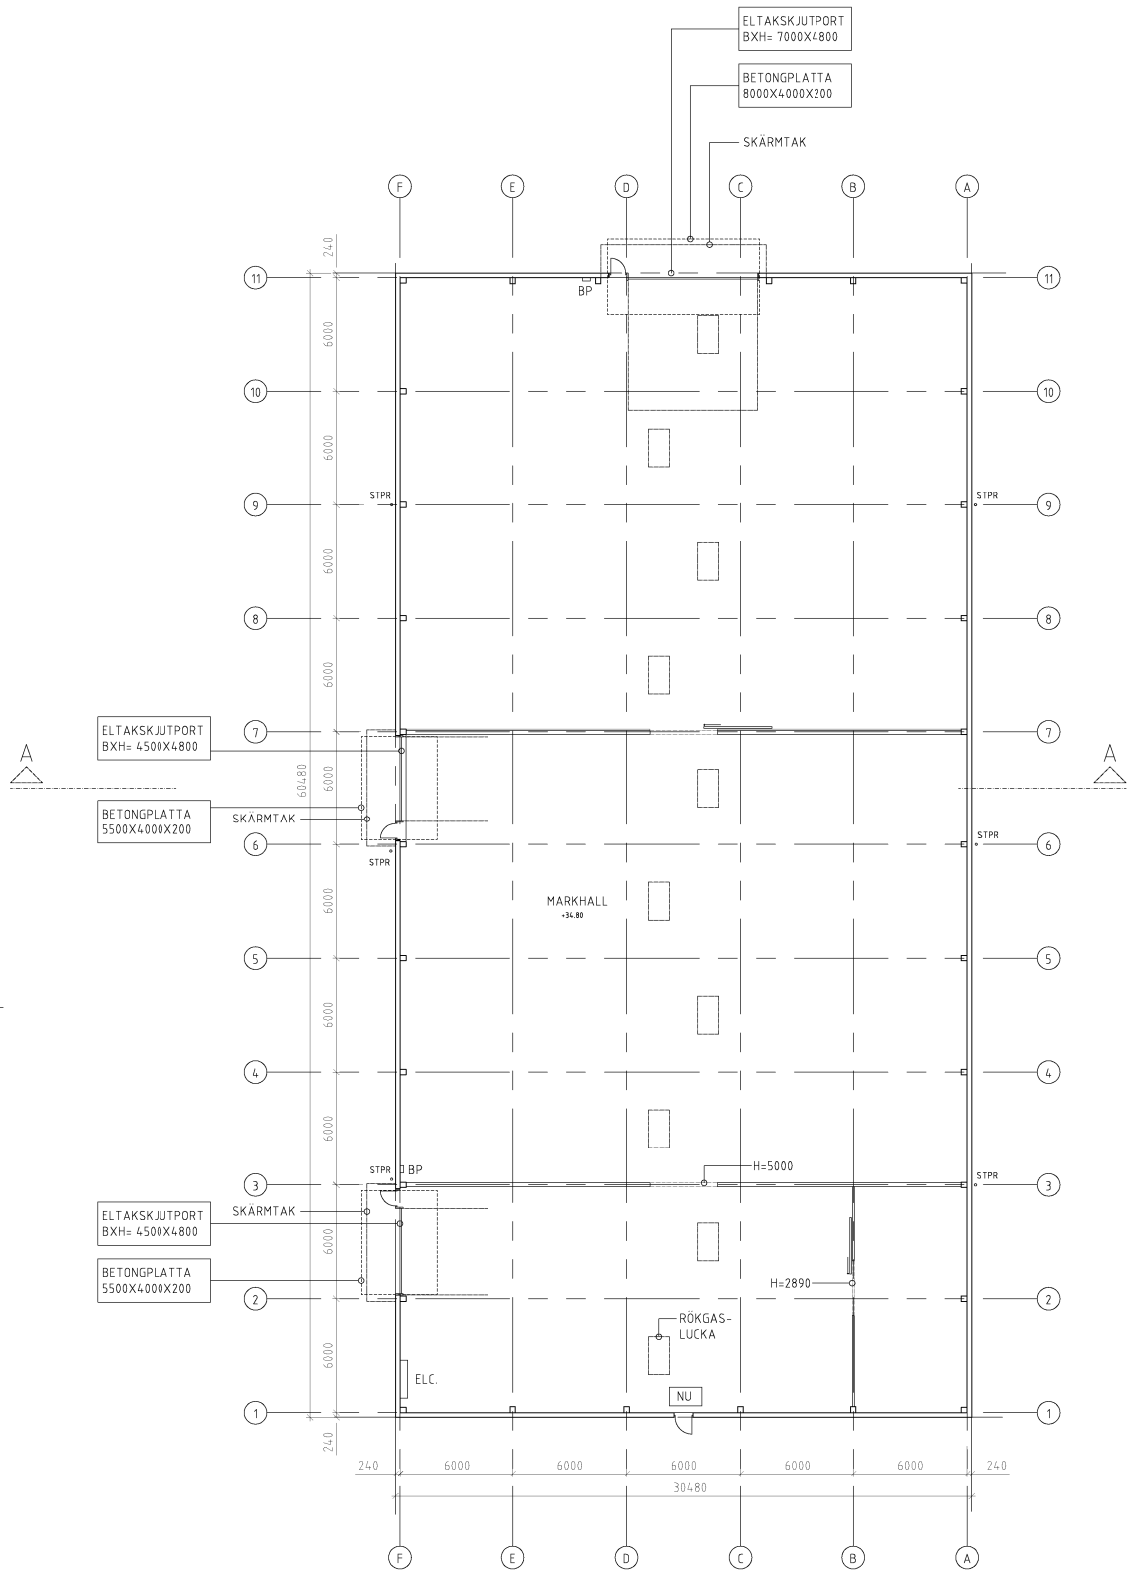
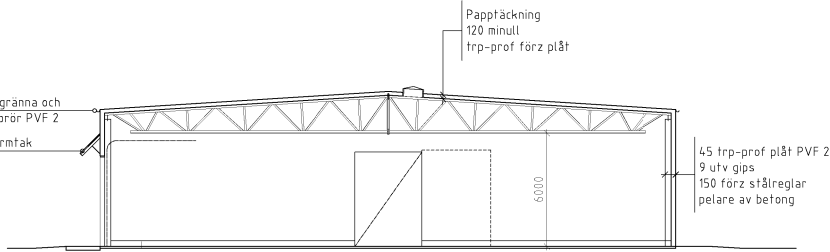


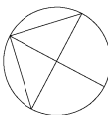


PLAN

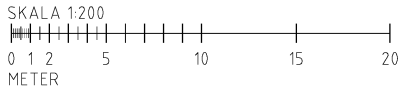


SEKTION A-A

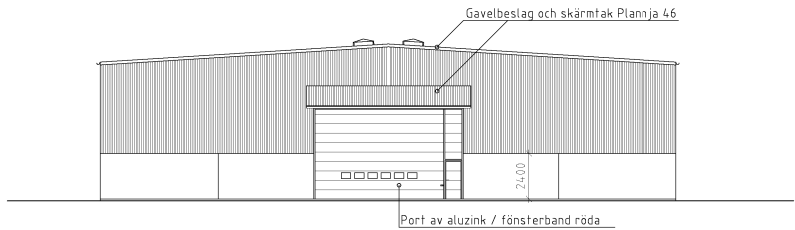


FASAD MOT NORDÖST

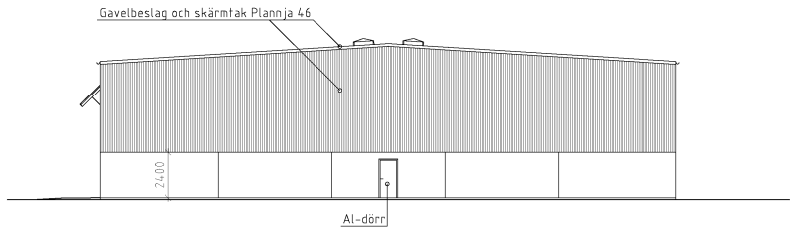


FASAD MOT SYDVÄST

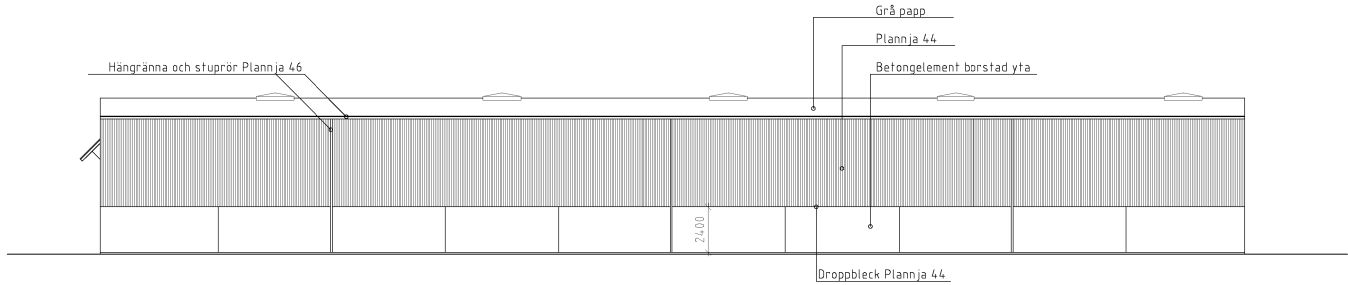

FASAD MOT SYDÖST

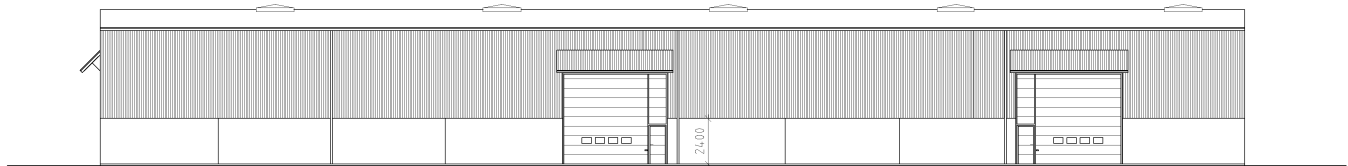

FASAD MOT NORDVÄST

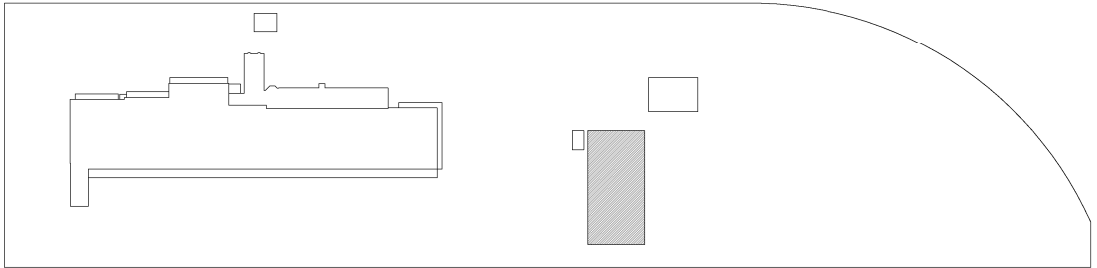

A	ANDRAD RITNINGSPÄRÄG	LM	2010-12-06
REV	ANT	AVSEENDE	SIGN



FASTIGHET	BYGGNAD	PLAN	DISCIPLIN
Ättelögen Östra 1	5561	01	A
A	Arkitektkontoret Rydstern & Lilledahl AB	T: 040-30 68 69	
K			
E			
V			
B			

RELATIONSHANDLING

RITNINGEN AVSER
Ättelögen Östra 1, Helsingborg
Terminal och kontor, Markhall
Plan, fasader och sektion

ANSVARIG	HANDLAGGARE	RITAD AV
MR	LM	MN
DATUM	PROJEKTNUMMER	
2010-11-30	100144	
SKALA	RITNINGSPÄRÄG	REV
1:200(A1)	A-40.1-410	A