



Bilaga 1.

Ritas om efter det att gäst-WC och placeringen av köket ändrats.

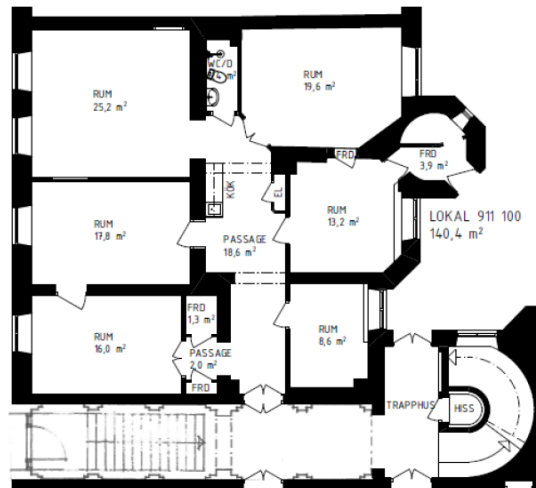

PLAN 10
1:100

SKALA 1:100

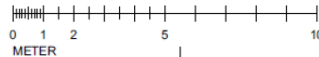

ARKIPOL RITNINGAR OCH PROJEKTERING VERKSAMHET I ÖPPNINGSÅR 2018		RELATIONSHANDLING		DATE
		RIDDARGATAN 19 PLAN 10, BV, 911 100		ANSVARIG CARL-JOHAN ALM SKALA 1:100 (A3)
UPPDRAG NR	RTAD/KONSTR	HANDLÄGGARE	NUMMER	BET
KR		CJA	911 100	