


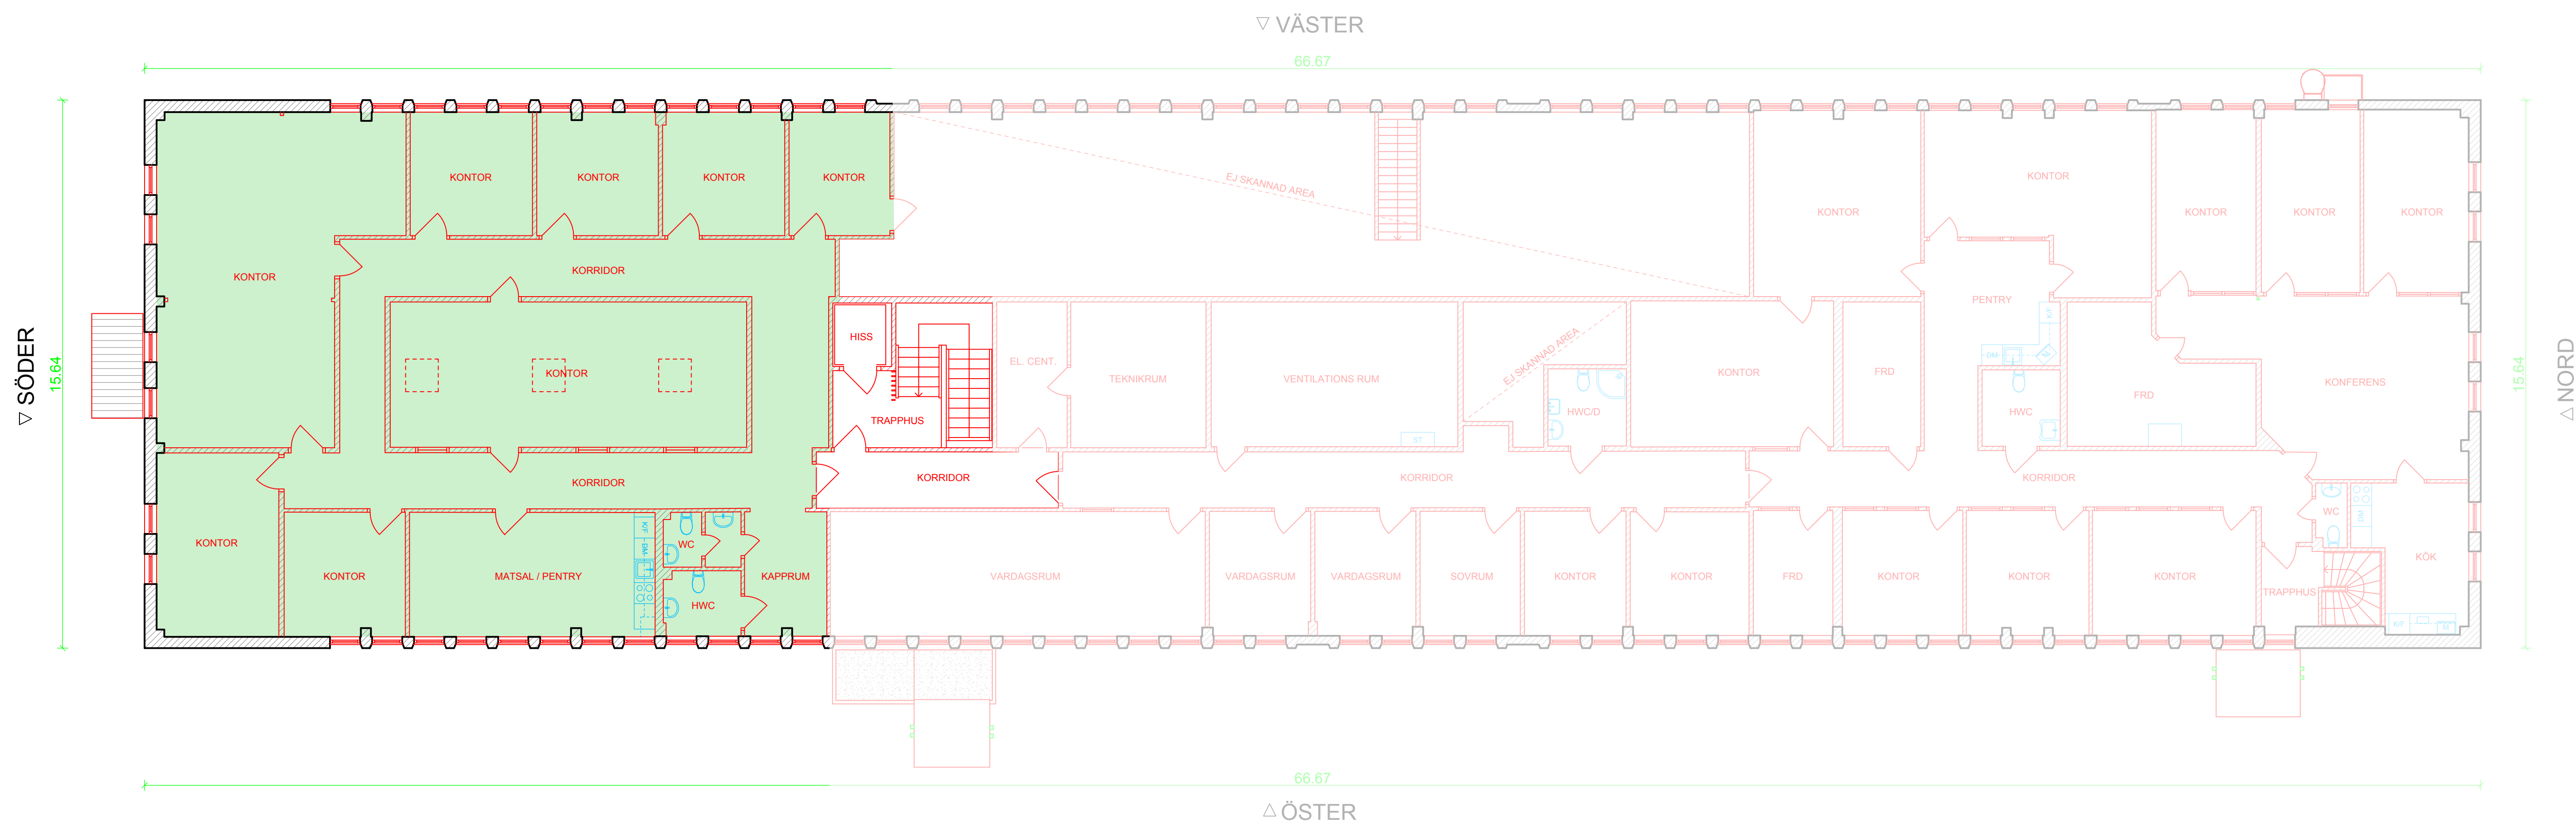

PLAN 1

BET	ÄNDRINGAR/GÄSVER		DATUM	SIGN
RELATIONSHANDLING				
SNÖRMÅKAREN 4, Växjö				
Alhansa Fastigheter AB				
3DARK AB RISINGEVÄGEN 22N 35240, VÄXJÖ				
UPPDRAG NR	RITADAV	HANDLAGGARE		
DATUM	ANSVARIG	IS		
2020-01-24	ISTVAN SZABO			
BYGGNAD 1 PLAN 1				
SKALA	NUMMER			BET
A1 1:100	A40.1-120			