


ANVISNINGAR / FÖRESKRIFTER

ALLA MÅTT I mm
SKALMÅTT FÅR INTE TAS PÅ RITNING

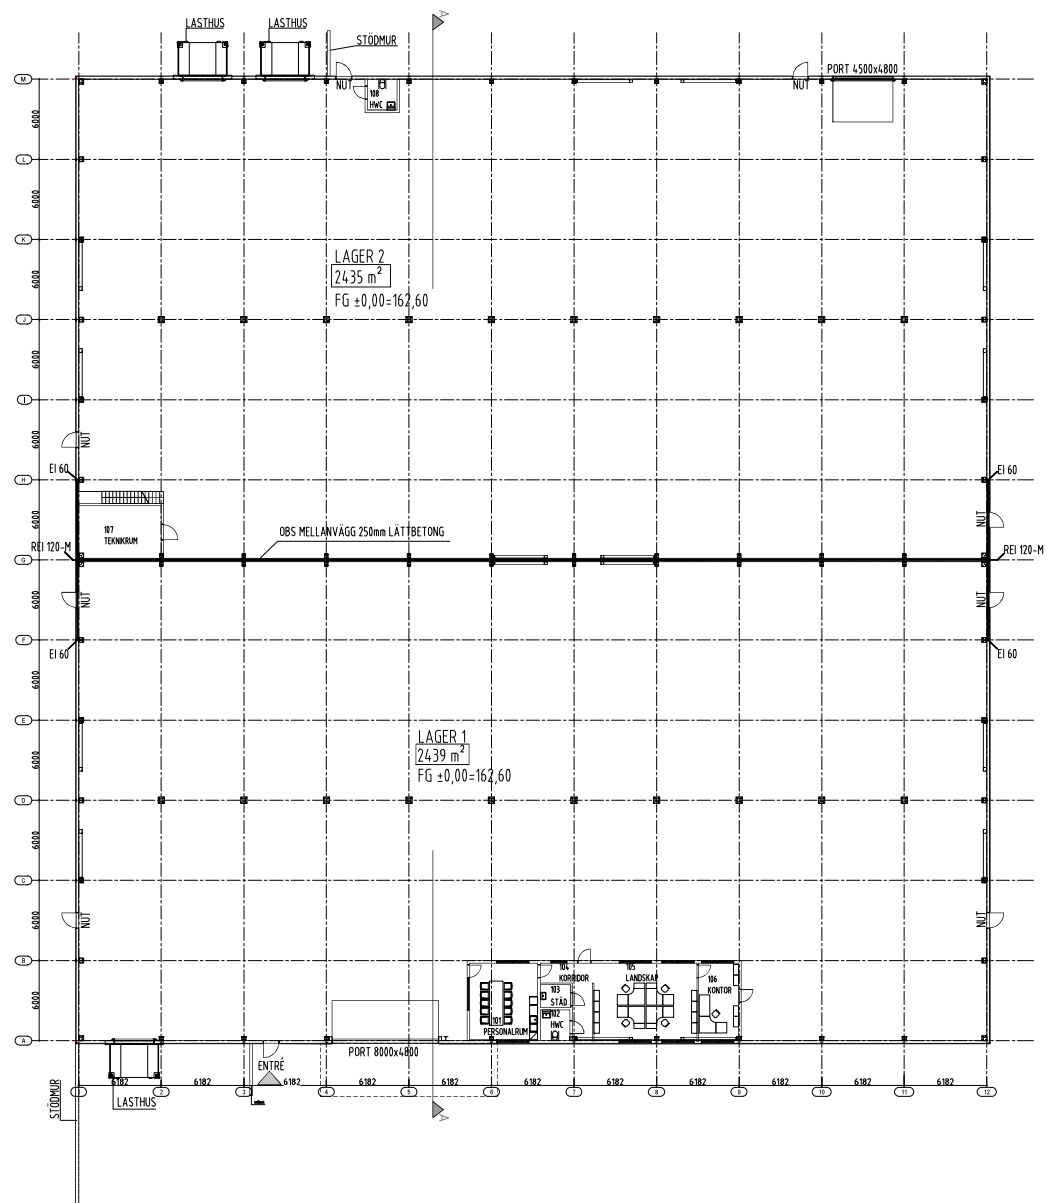

SKALA 1:200
0 1 2 5 10 15 20
METER

BET. ANDRINGEN AVSEER DATUM ÖSN

RELATIONSHANDLING



NÖBBELE 7:2 VMO
PORFYREN, VÄRNAMO

nivka.

bsv arkitekter & ingenjörer ab
www.bsv.se tel. 010-1300 300 info@bsv.se

PROJEKTID	ANSÖKANSGRUPP	PROJEKT
871601	JG	FK
DATUM	ANSÖKAN	
2022-03-28	Johnny Grauegaard	
Nytt byggnad Lager Plan 1		
SKALA	ANMÄRKNING	REVIS
A1 1:200 A3 1:400	A-40-01-100	D