


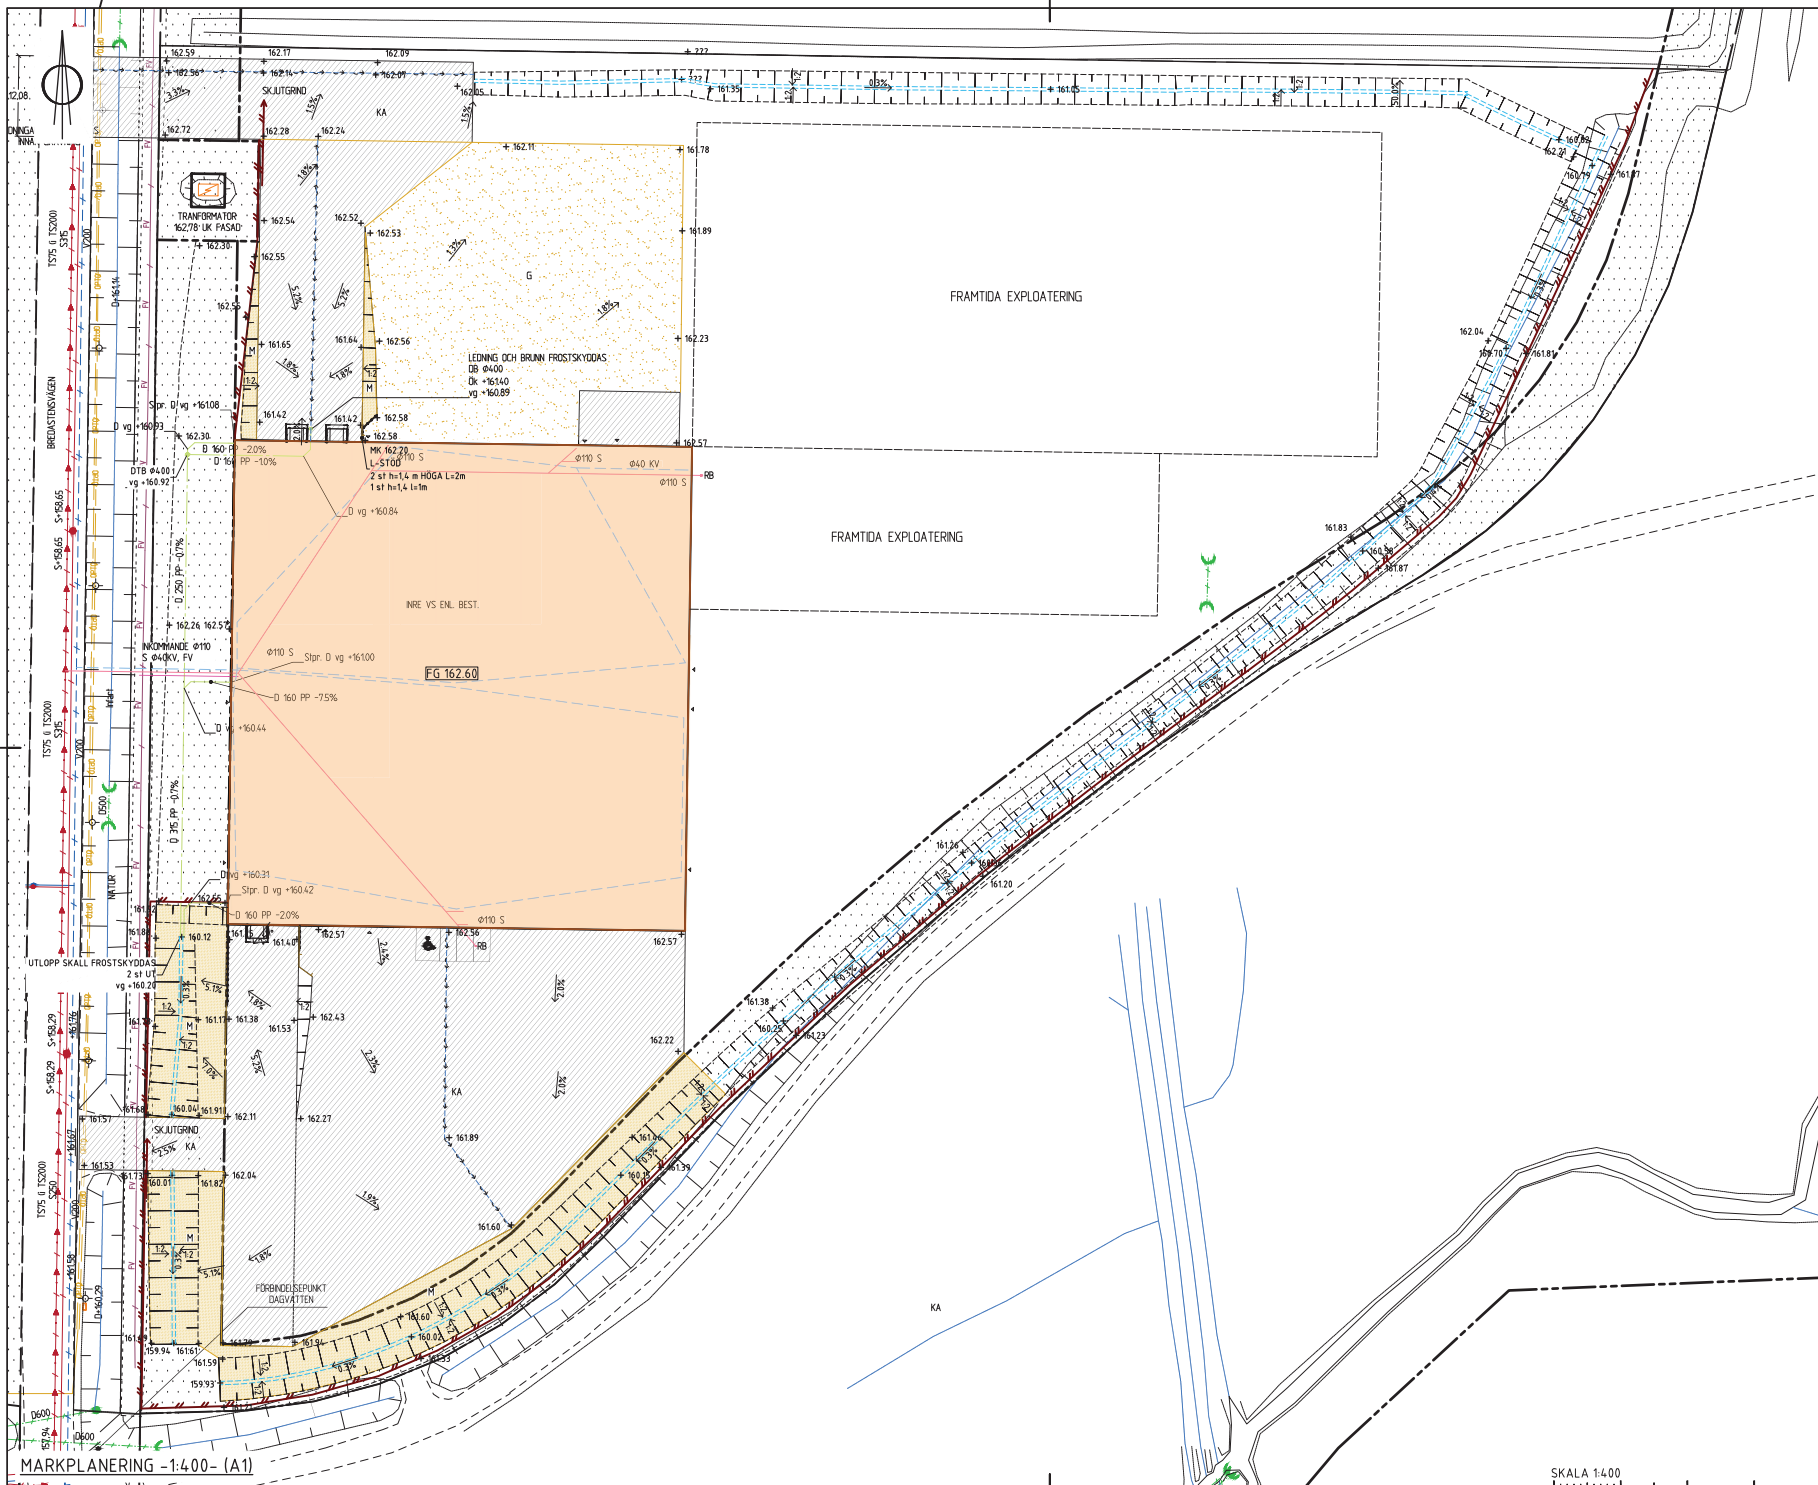

FÖRKLARINGAR

BEFINTLIGT/FÖRUTSÄTTNINGAR

- ANVÄNDNINGSGRÄNS
- EJENDOMSGRÄNS
- FASTIGHETSGRÄNS
- KVARTERSGRÄNS
- BYGGMÅL

BEFINTLIGT VA

- BEF. SPILLVATTEN
- BEF. VATTEN
- BEF. DAGVATTEN

NY ANLÄGGNING

- KA/GA
- M
- G
- SVACKLINJE
- SLÄNT
- STAKET
- STÖPMUR BETONG
- NY HÖJD
- TVÄRFALL

NY VA-ANLÄGGNING

- NY DAGVATTENLEDNING
- TILLSYNSBRUNN
- DAGVATTENBRUNN MED SANDFÄNG, UTAN VATTENLÄS

KOORDINATSYSTEM
PLAN: SWEREF 99 13 30
HÖJD: RH2000

ANMÄRKNING
OBS! VID FÖRMAAT A3 GÄLLER HALVSKALA

BET	ANT	ÄNDRINGEN AVSEER	DATUM	SKID
RELATIONSHANDLING				
BILBERGSTORPS				
byggingenjörbyrå				
UPPDRAG NR 21208		BETAD AV J.L.	HANDLAGARE J.L.	
DATUM GNOSJÖ 220525				
PORFYREN 2				
VARNAMO KOMMUN				
NIVIKA FASTIGHETER				
NYBYGGNAD LAGER				
MARKPLANERING				
SKALA A1 1:400	SKALA A3 1:800	NUMMER M-31.1-101	REV	

MARKPLANERING -1:400- (A1)

