


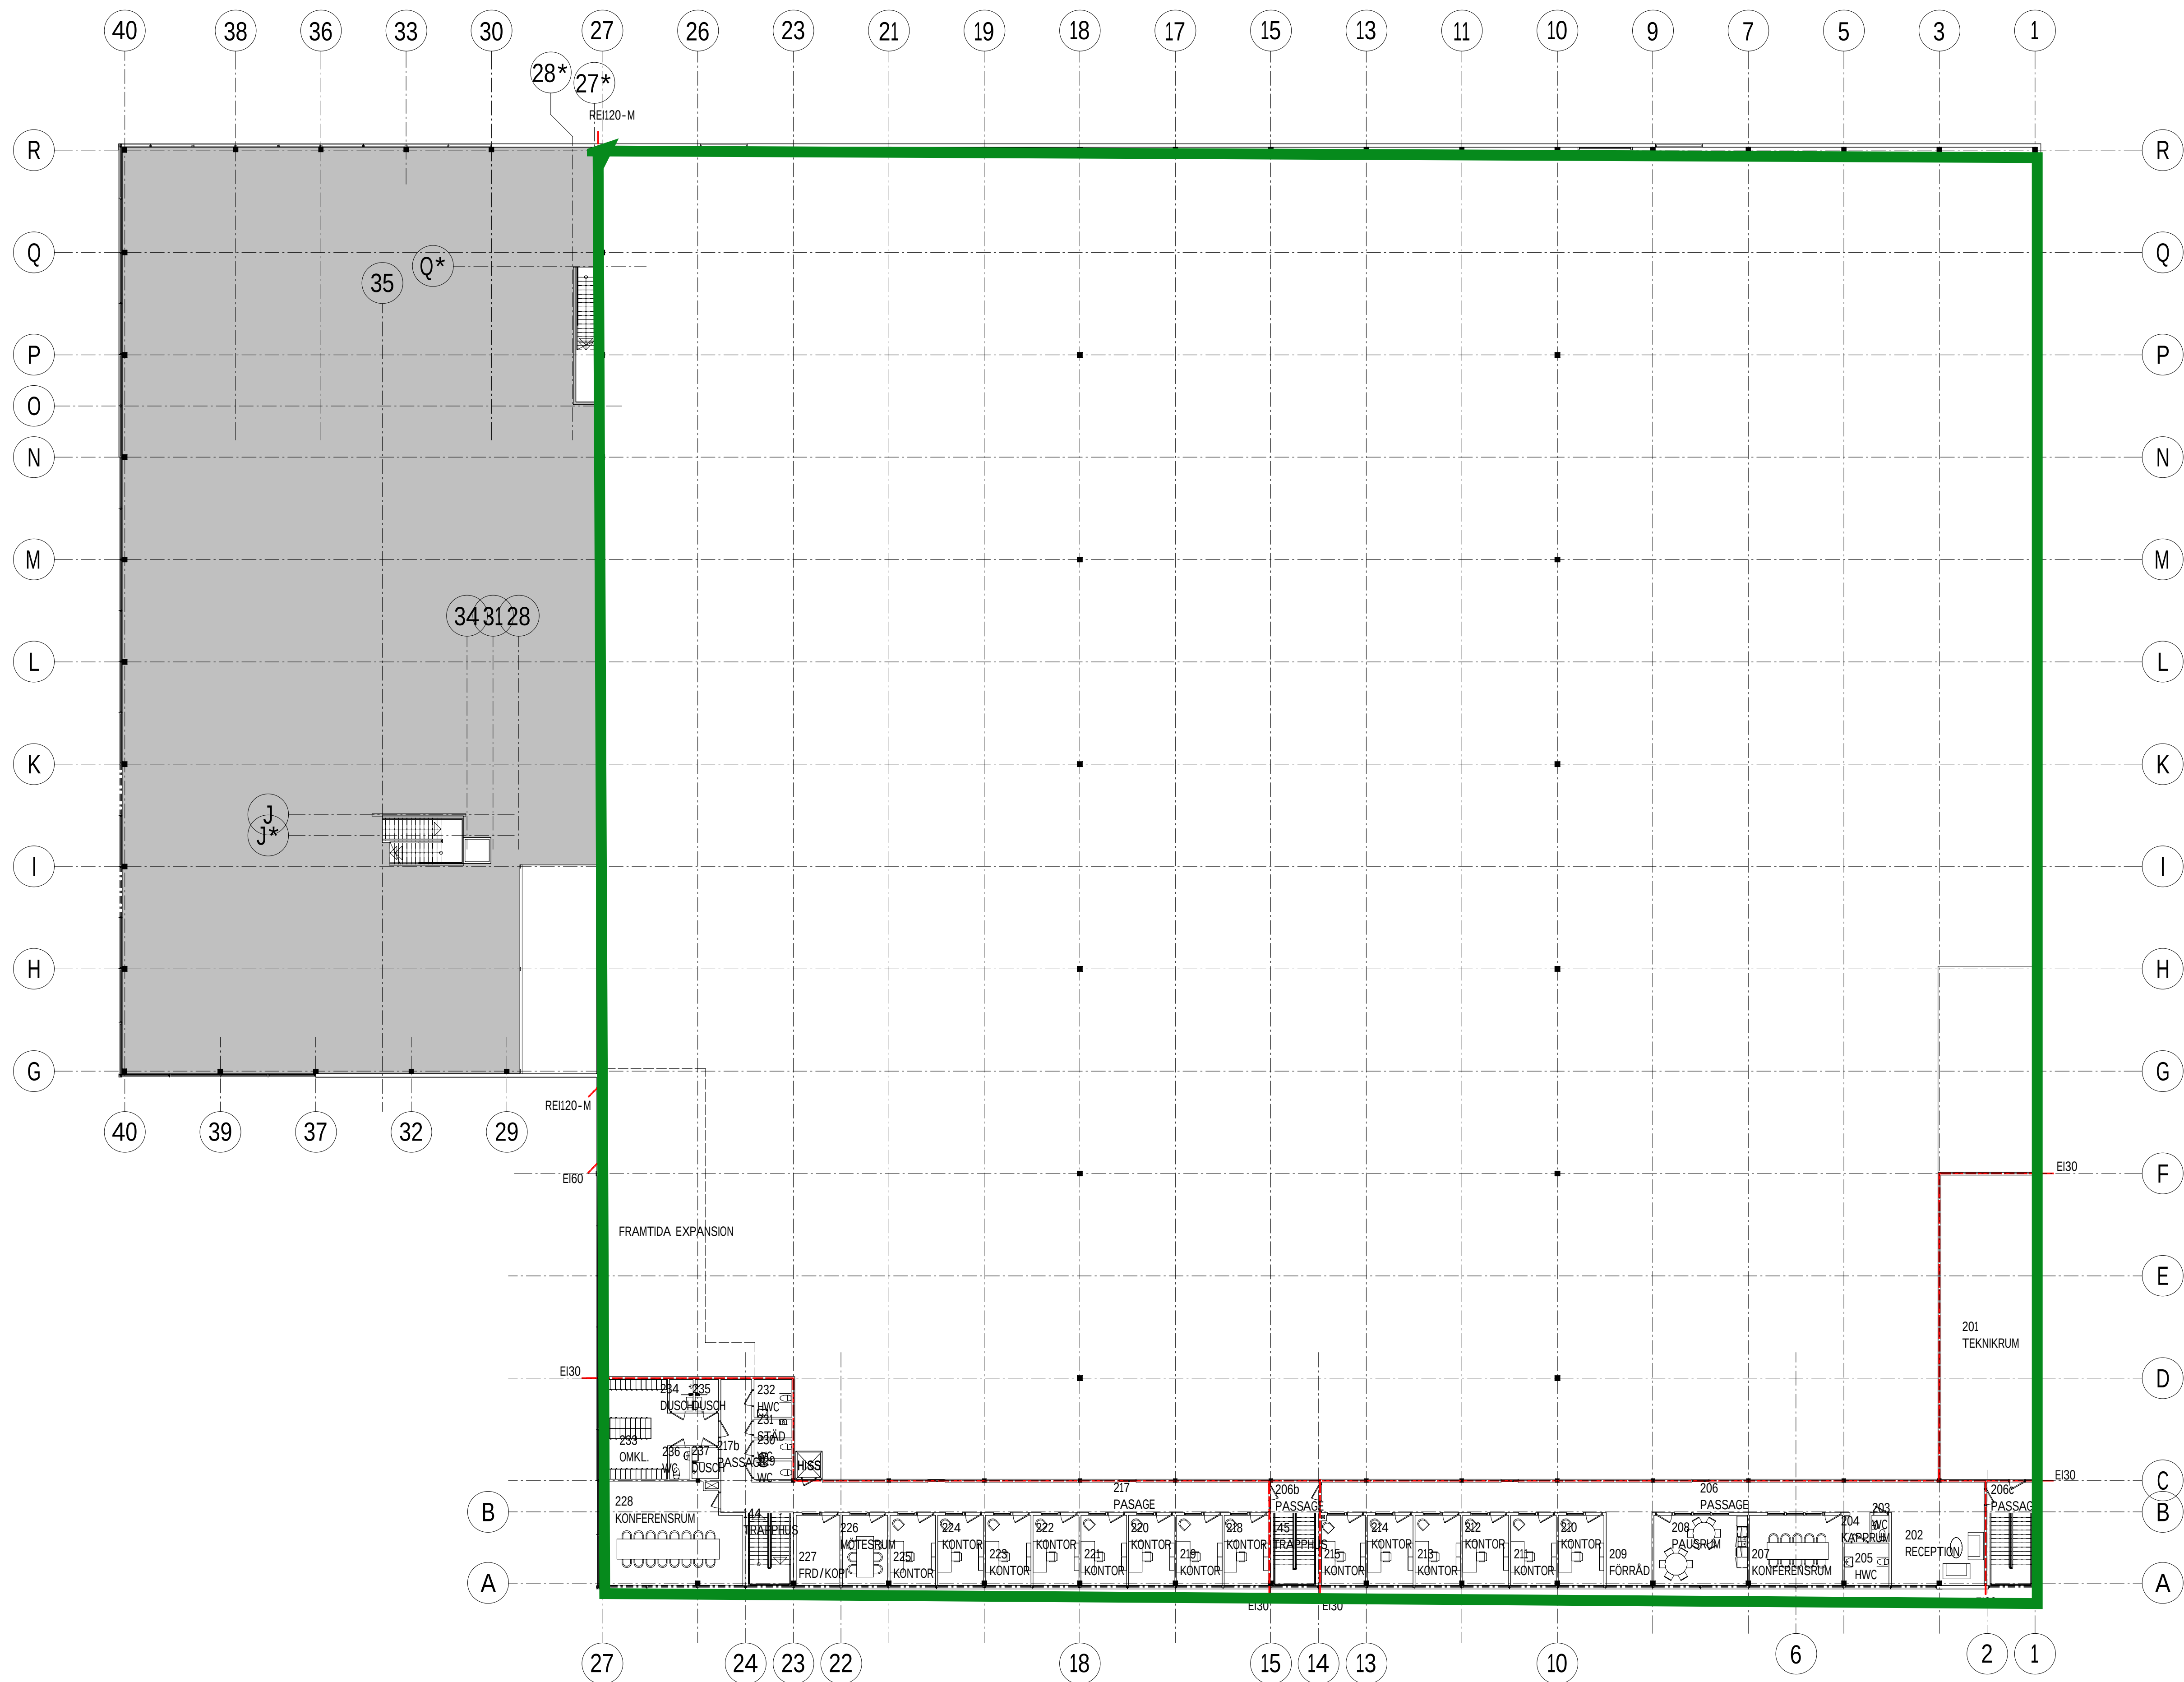


ANVISNINGAR / FÖRESKRIFTER

ALLA MÅTT I mm
SKALMÅTT FÅR INTE TAS FRÅN RITNING

BET	ÄNDRINGEN AVSER	DATUM	SIGN
-----	-----------------	-------	------

RELATIONSHANDLING

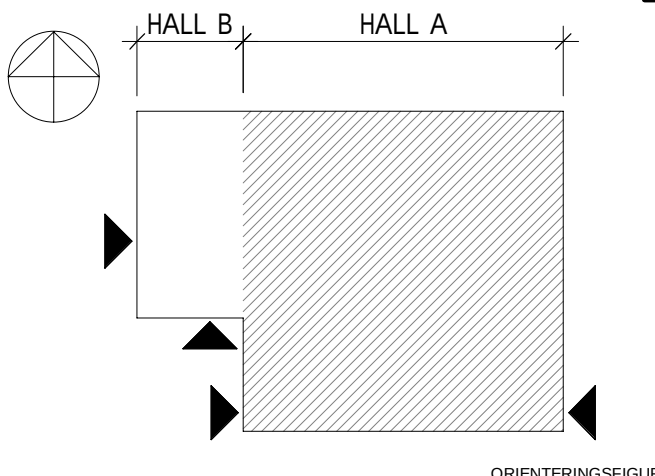

DIABASEN 4
Bredastensvägen 18, Värnamo Kommun

nivika.
Fastigheter

GBJbygg.

bsv arkitekter &
ingenjörer ab

www.bsv.se tel: 010-1300 100 info@bsv.se

X	A	bsv arkitekter & ingenjörer	tel. 010-1300 300
	K	ABT-Balken AB	tel. 0472-34076
	V	ÄF Infrastruktur AB	tel. 010-5050 000
	VS/SöÄF	Infrastruktur AB	tel. 010-5050 000
	EL	ÄF Infrastruktur AB	tel. 010-5050 000
	Spr	ÄF Infrastruktur AB	tel. 010-5050 000
	M	Helbro Ingenjörer AB	tel. 076-835 21 55
	K	Byggingenjörbyrå i Gnosjö AB	tel. 0370-980 65

PROJEKT NR 732602	HANDLAGGARE MHn	RITAD AV JO
DATUM 2020-01-16	ANSVARIG PETER KJÖLLER	

Nybyggnad av industribyggnad mm
Plan 2 (Hall A) - Översikt
Planritning

SKALA A1 1:200 A3 1:400	NUMMER A-40-1-200	BET
-------------------------------	----------------------	-----