


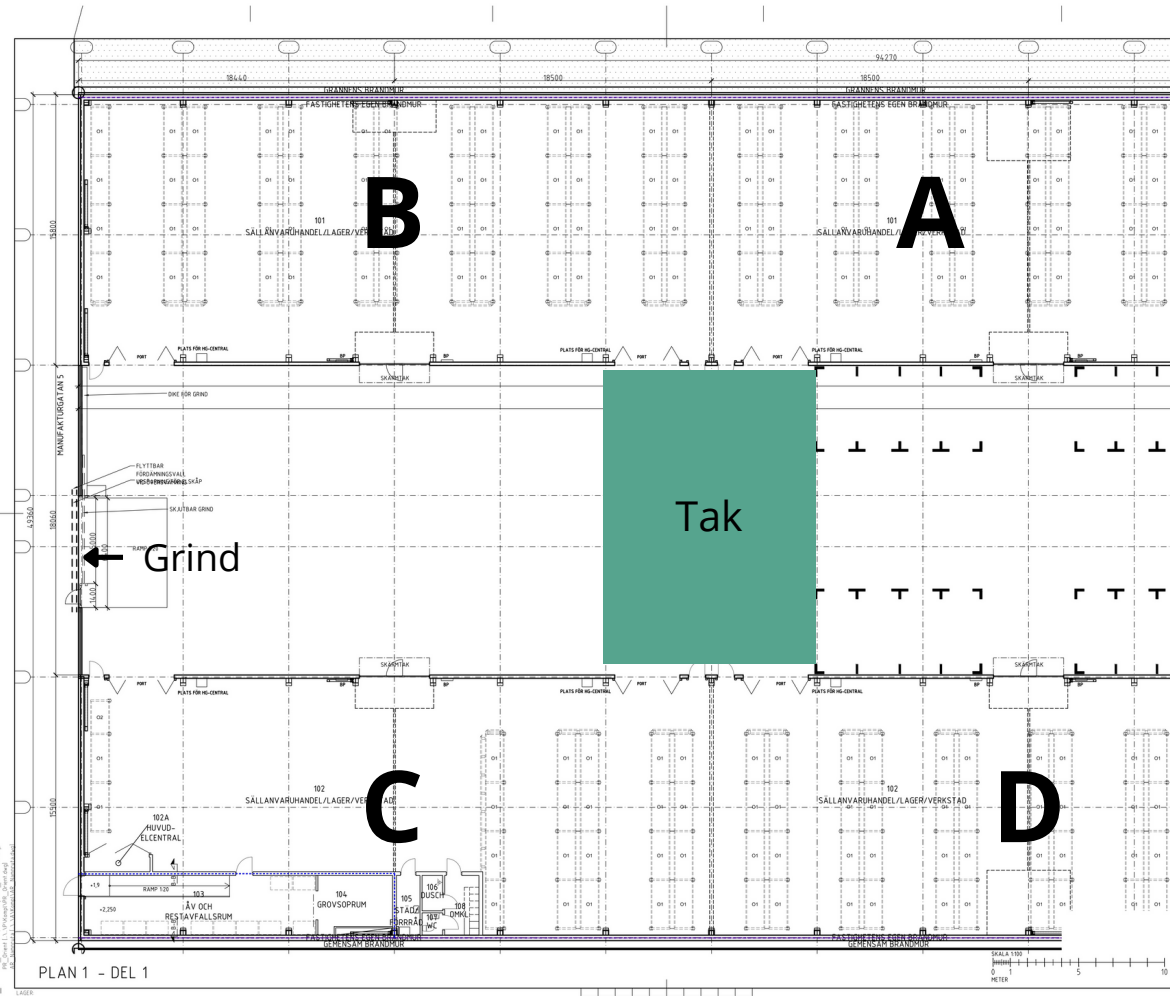

FÖRKLÄRNINGAR OCH FÖRESKRIFTER

ALLMÄNT
ALLA MÄTT KONTROLLERAS PÅ PLATS

TECKENFÖRKLÄRNING

BRITTOAREA
LÅGELER (PLAN 1) 224 KVM
HÖGELER (PLAN 1) 101 KVM
PLAN 2 9915 KVM
PLAN 3 585 KVM

TOTALT 300 KVM

LITTERA
S
STUPOR

RELATIONSHANDLING

TINGSTADSVÄSEN 24:10

MERX FASTIGHETER

BETONMAST

VERKSAMHETER
PLAN 1 - DEL 1 (1:250)
BLIVANDE
A1+ 1:500
A2+ 1:200
A-4.0.01-111