


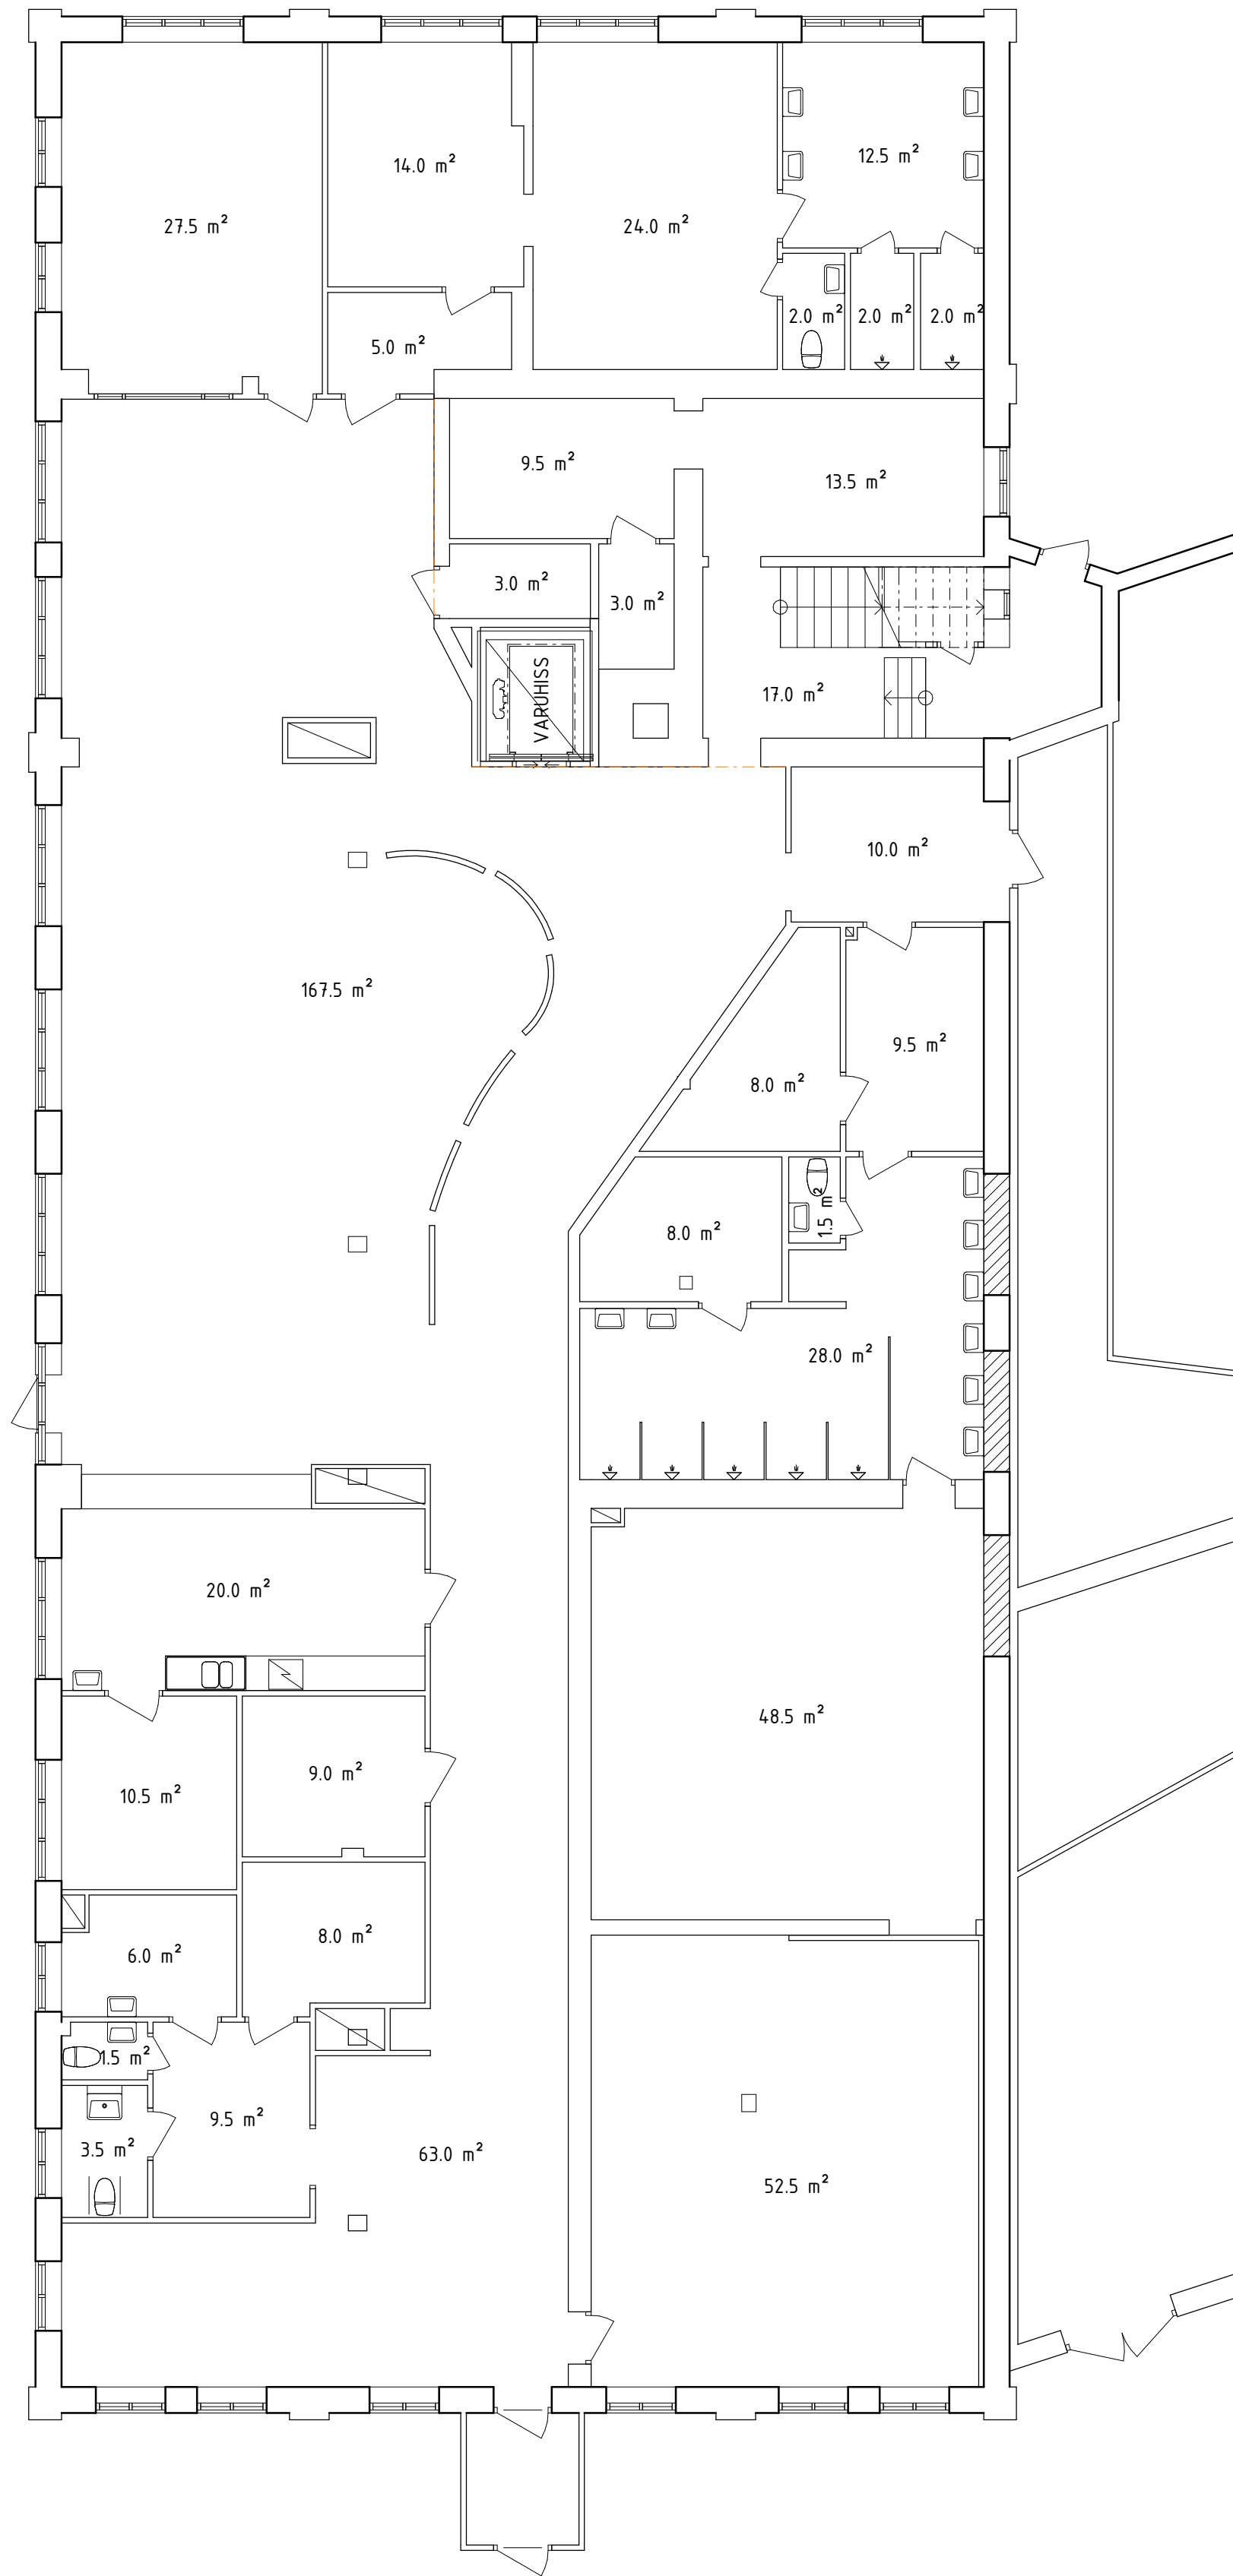

OBS!
RELATIONSHANDLINGEN ÄR UPPRITAD
EFTER ETT PLATSBESÖK MED UPPMÄTNING
SAMT BEFINTLIGA PDF:ER.
HUNDRA PROCENT RIKTIGHET KAN EJ
GARANTERAS.

BET	ANT	ÄNDRINGEN AVSER	SIGN	DATUM
RELATIONSHANDLING				
DURO				
GÄVLE HAGASTRÖM 93:1				
Arkitektgruppen i Gävle ab Kyrkogatan 23, 803 11 Gävle Tel: 026 - 54 18 40				
UPPDRAG N	24.01000.00	RITAD/KONSTR. AV	S. ANDERSSON	HANDLAGGARE
DATUM	2024-10-16	ANSVARIG	F. MINICZ	
UNDERLAG FÖR HYRESGÄSTANPASSNING PLAN 1				
SKALA	A3: 1:100 A3: 1:200	NUMMER	A-48.1-100	BET