


FÖRKLARINGAR

+00,00	Bef. markhöj
--------	--------------

Föreslagen markhöjd

AVRININGS-
RIKTNING

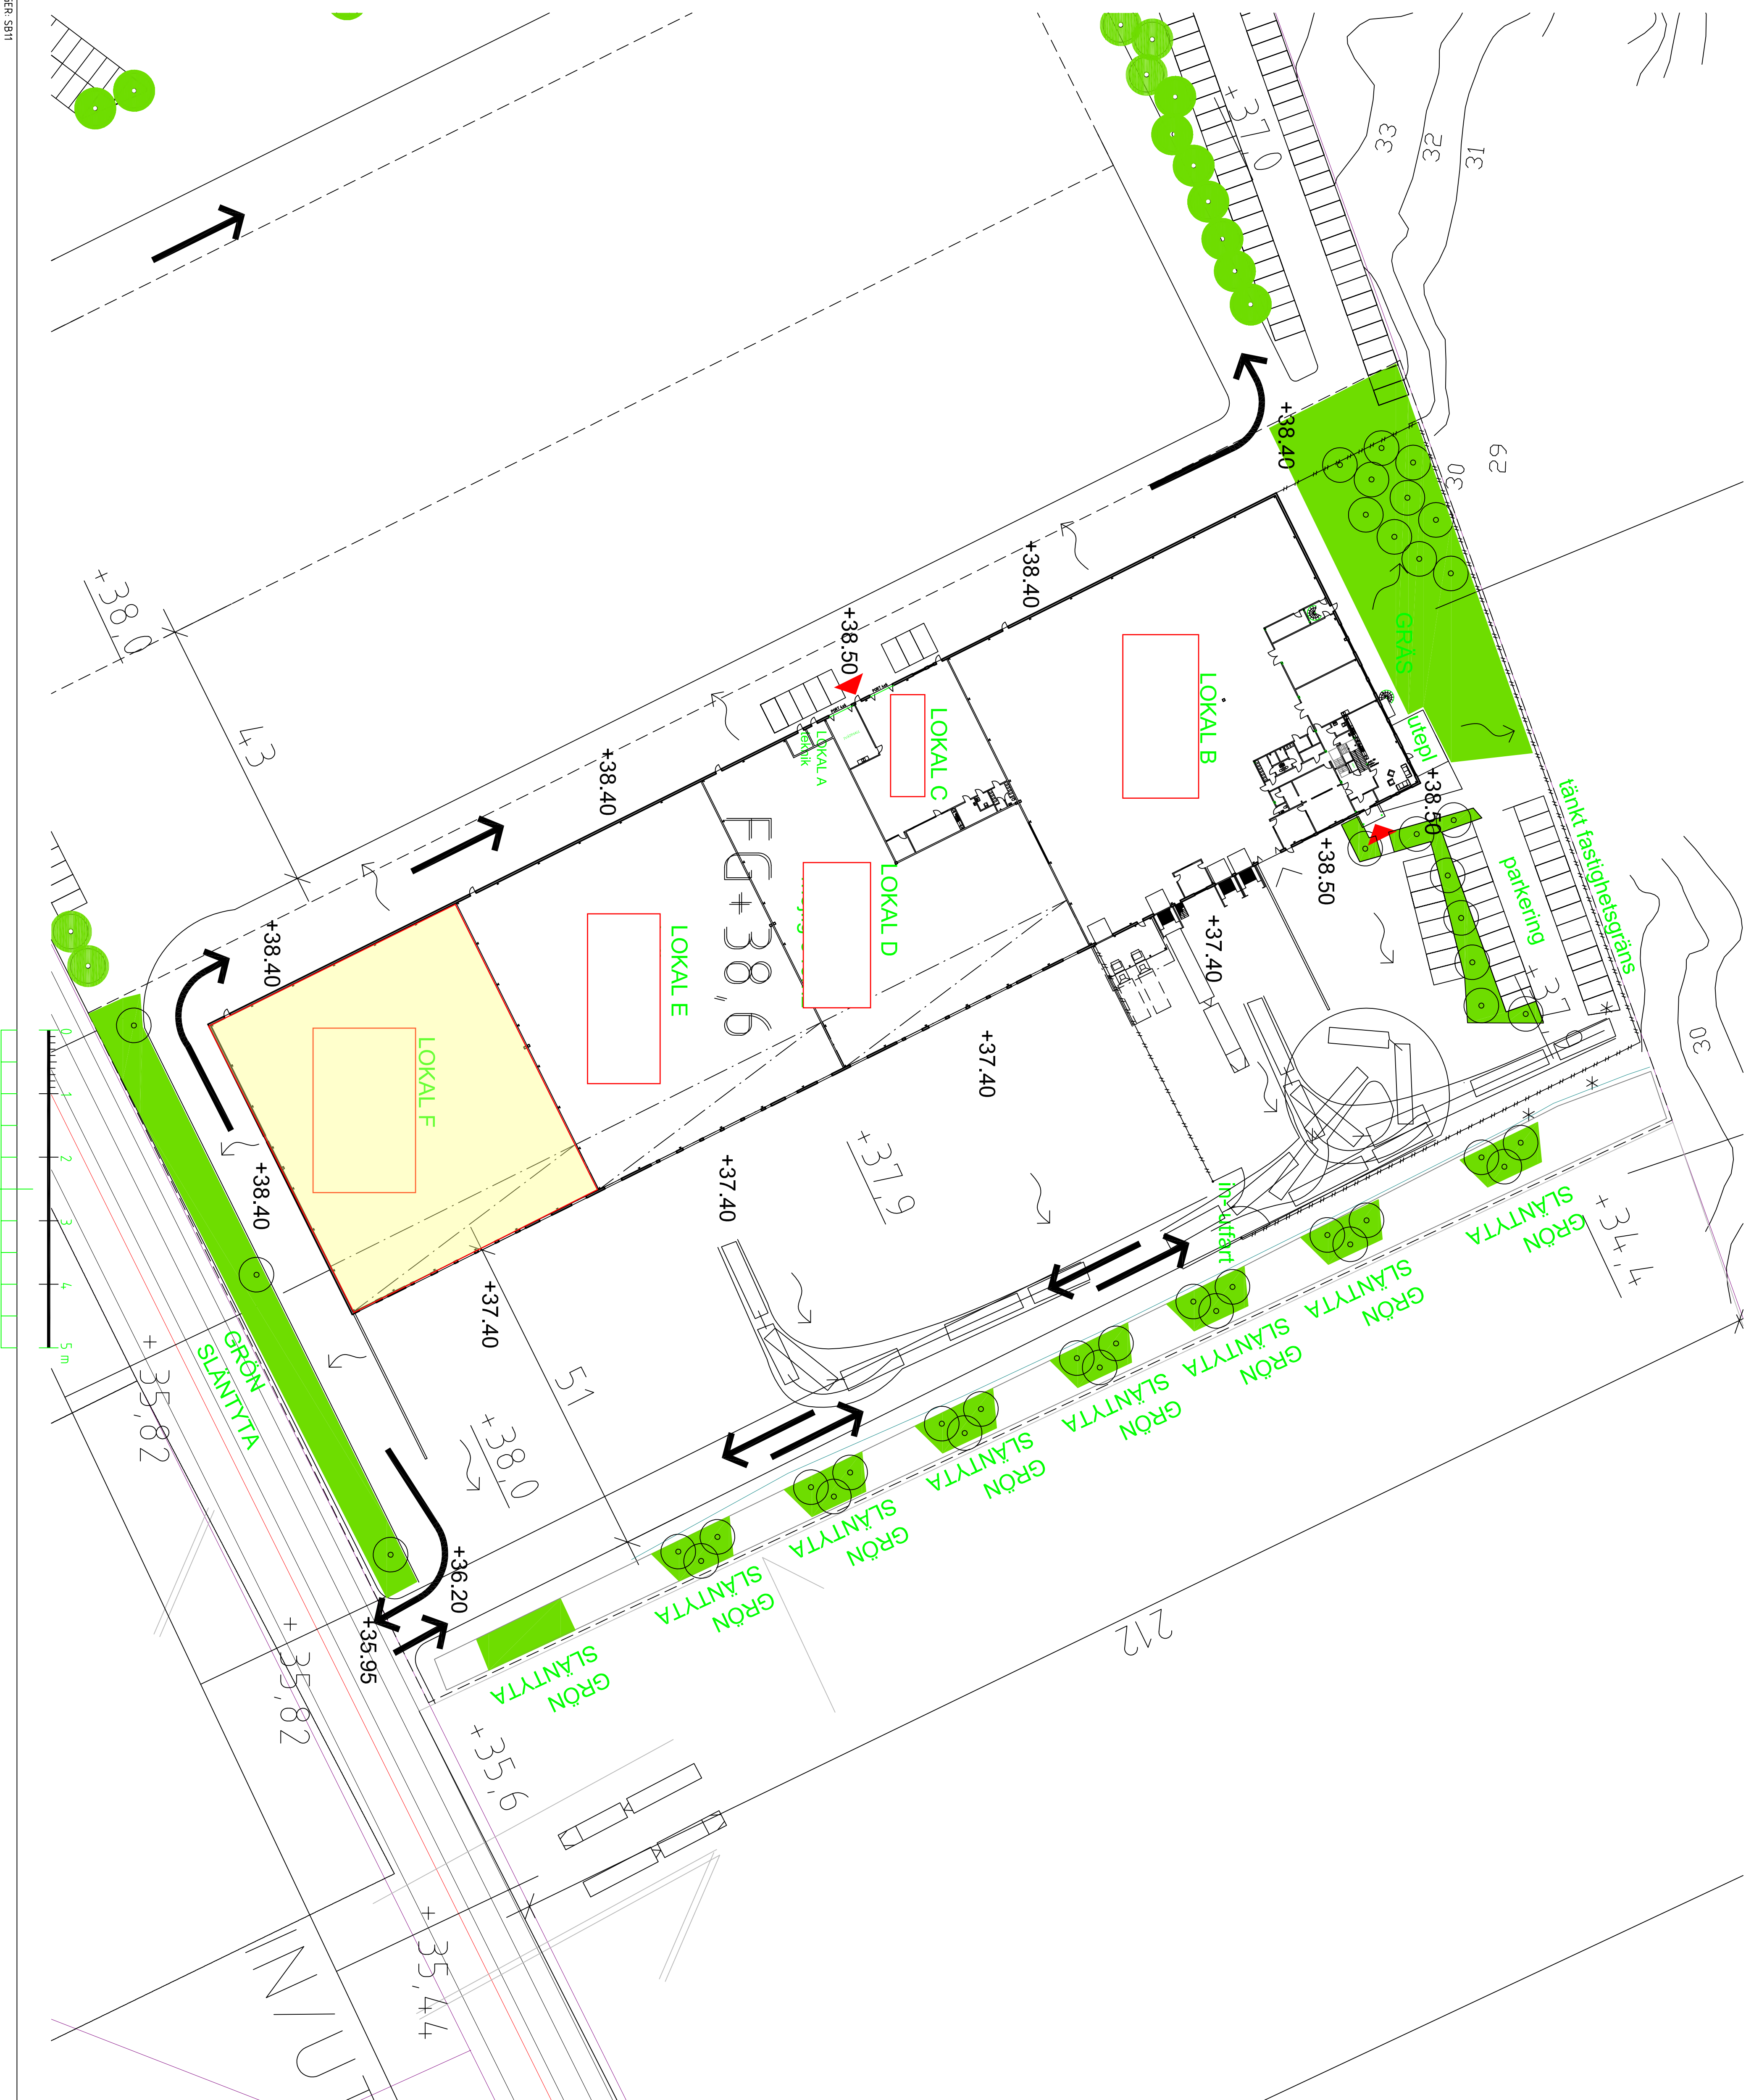

ART	NUMMER	STIG	DATUM
HAVERS	ANDERSEN		
RELATIONSHANDLING			
Rundbom Arkitektur AB			
www.rundbom-arkitektur.se			
			
Gorsinge 1:20			
RUNDBOM ARKITEKTUR AB			
TIDNINGSSTADEN 12, 445 3 STRÅNGNÄS		TEL 0952 985 95 FAX 0952 451 18	
LA			
K			
VENT			
VS			
EL			
UPPGIFTER	RELATIONENS AV	HANDLEDARE	
6/10-01	JR	JAN RUNDOM	
DATUM	PROJEKTNÄMNING		
18/06/20	<i>Juan Gonzalez</i>		
NYBYGGNAD AV LAGER			
Gorsinge 420-4, STRÅNGNÄS KOMMUN			
MARKPLANERING			
SKALA 1:1000	NUMMER	RT	
A300.000012			