


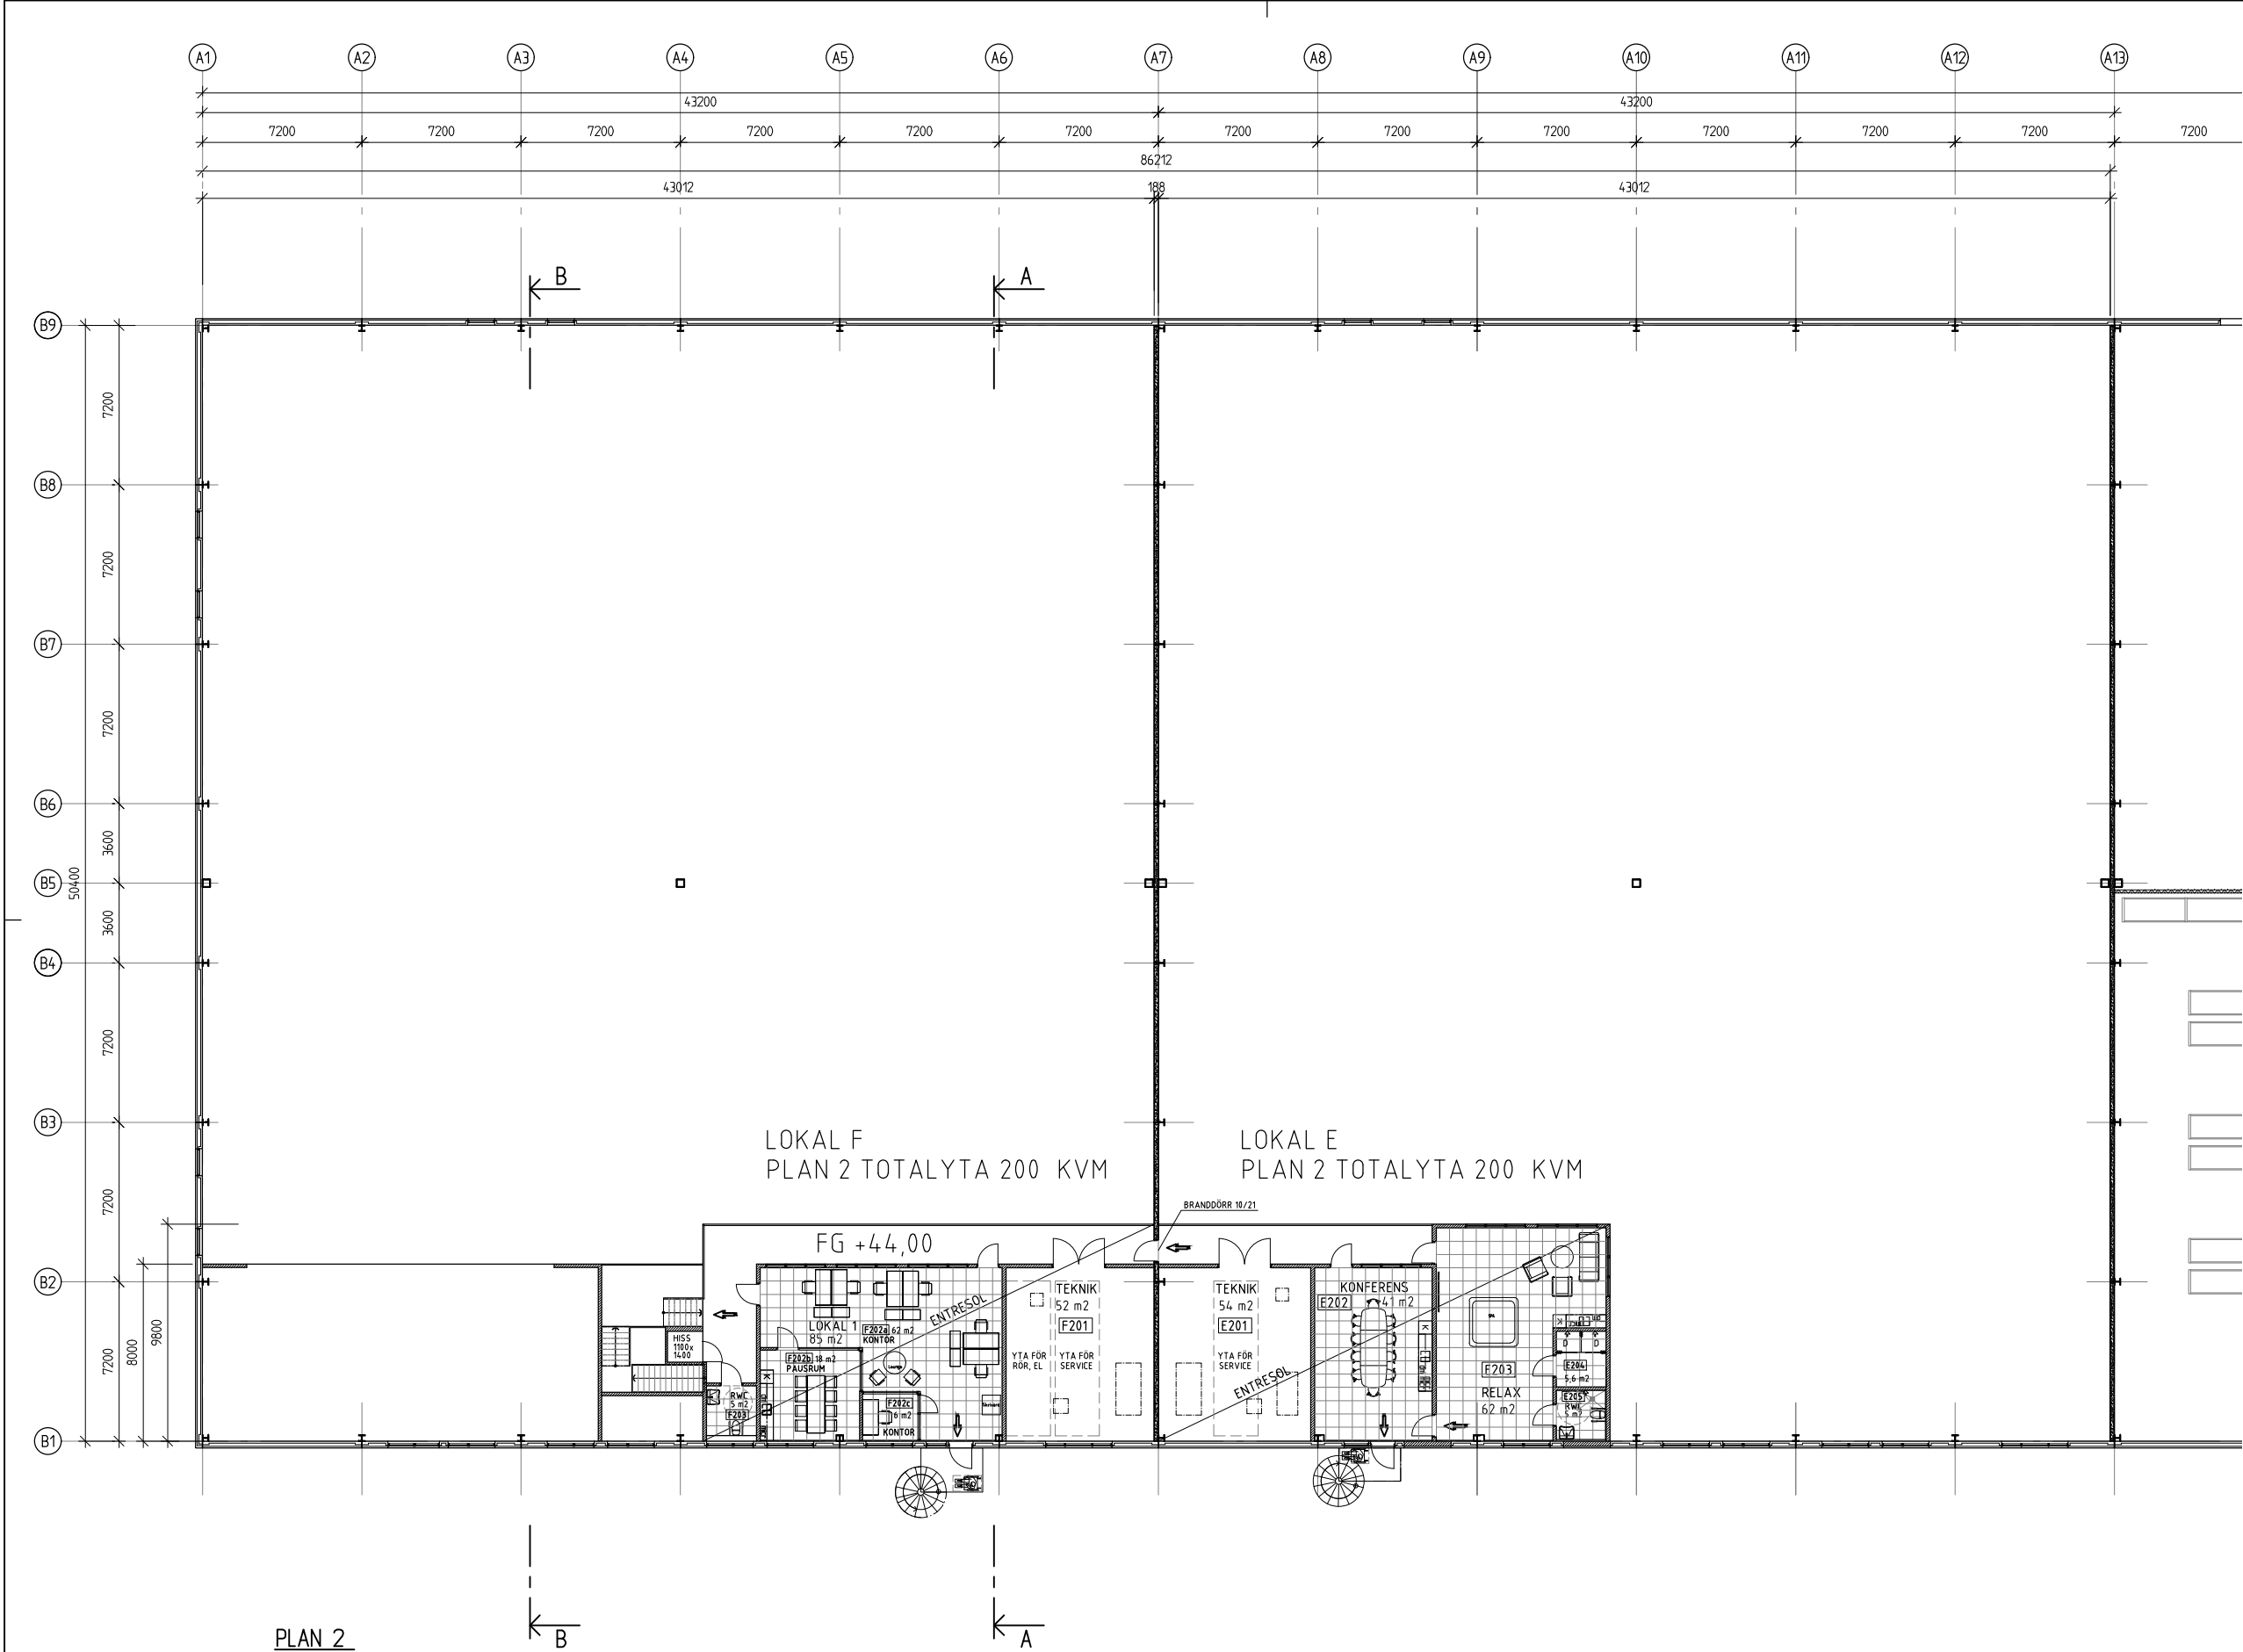

BET	ANT	ÄNDRINGEN AVSER	SIGN	DATUM
RELATIONSHANDLING				
PADEL				
GORSINGE 1:20-4, STRÄNGNÄS				
OMBYGGNAD LOKAL E OCH F TILL PADELHALL				
JL BYGGKONSULT			KILEN KRYSET	
PROJEKT NR	RITAD/KONSTR AV	HANDLÄGGARE		
21-002	JL	DL		
DATUM	ANSVARIG			
2021-12-19	DAN LARSSON			
LOKAL E OCH F				
PLAN 2 - ÖVERSIKT				
SKALA	NUMMER			BET
1:150(A1),1:300(A3)	A303-00020			.