


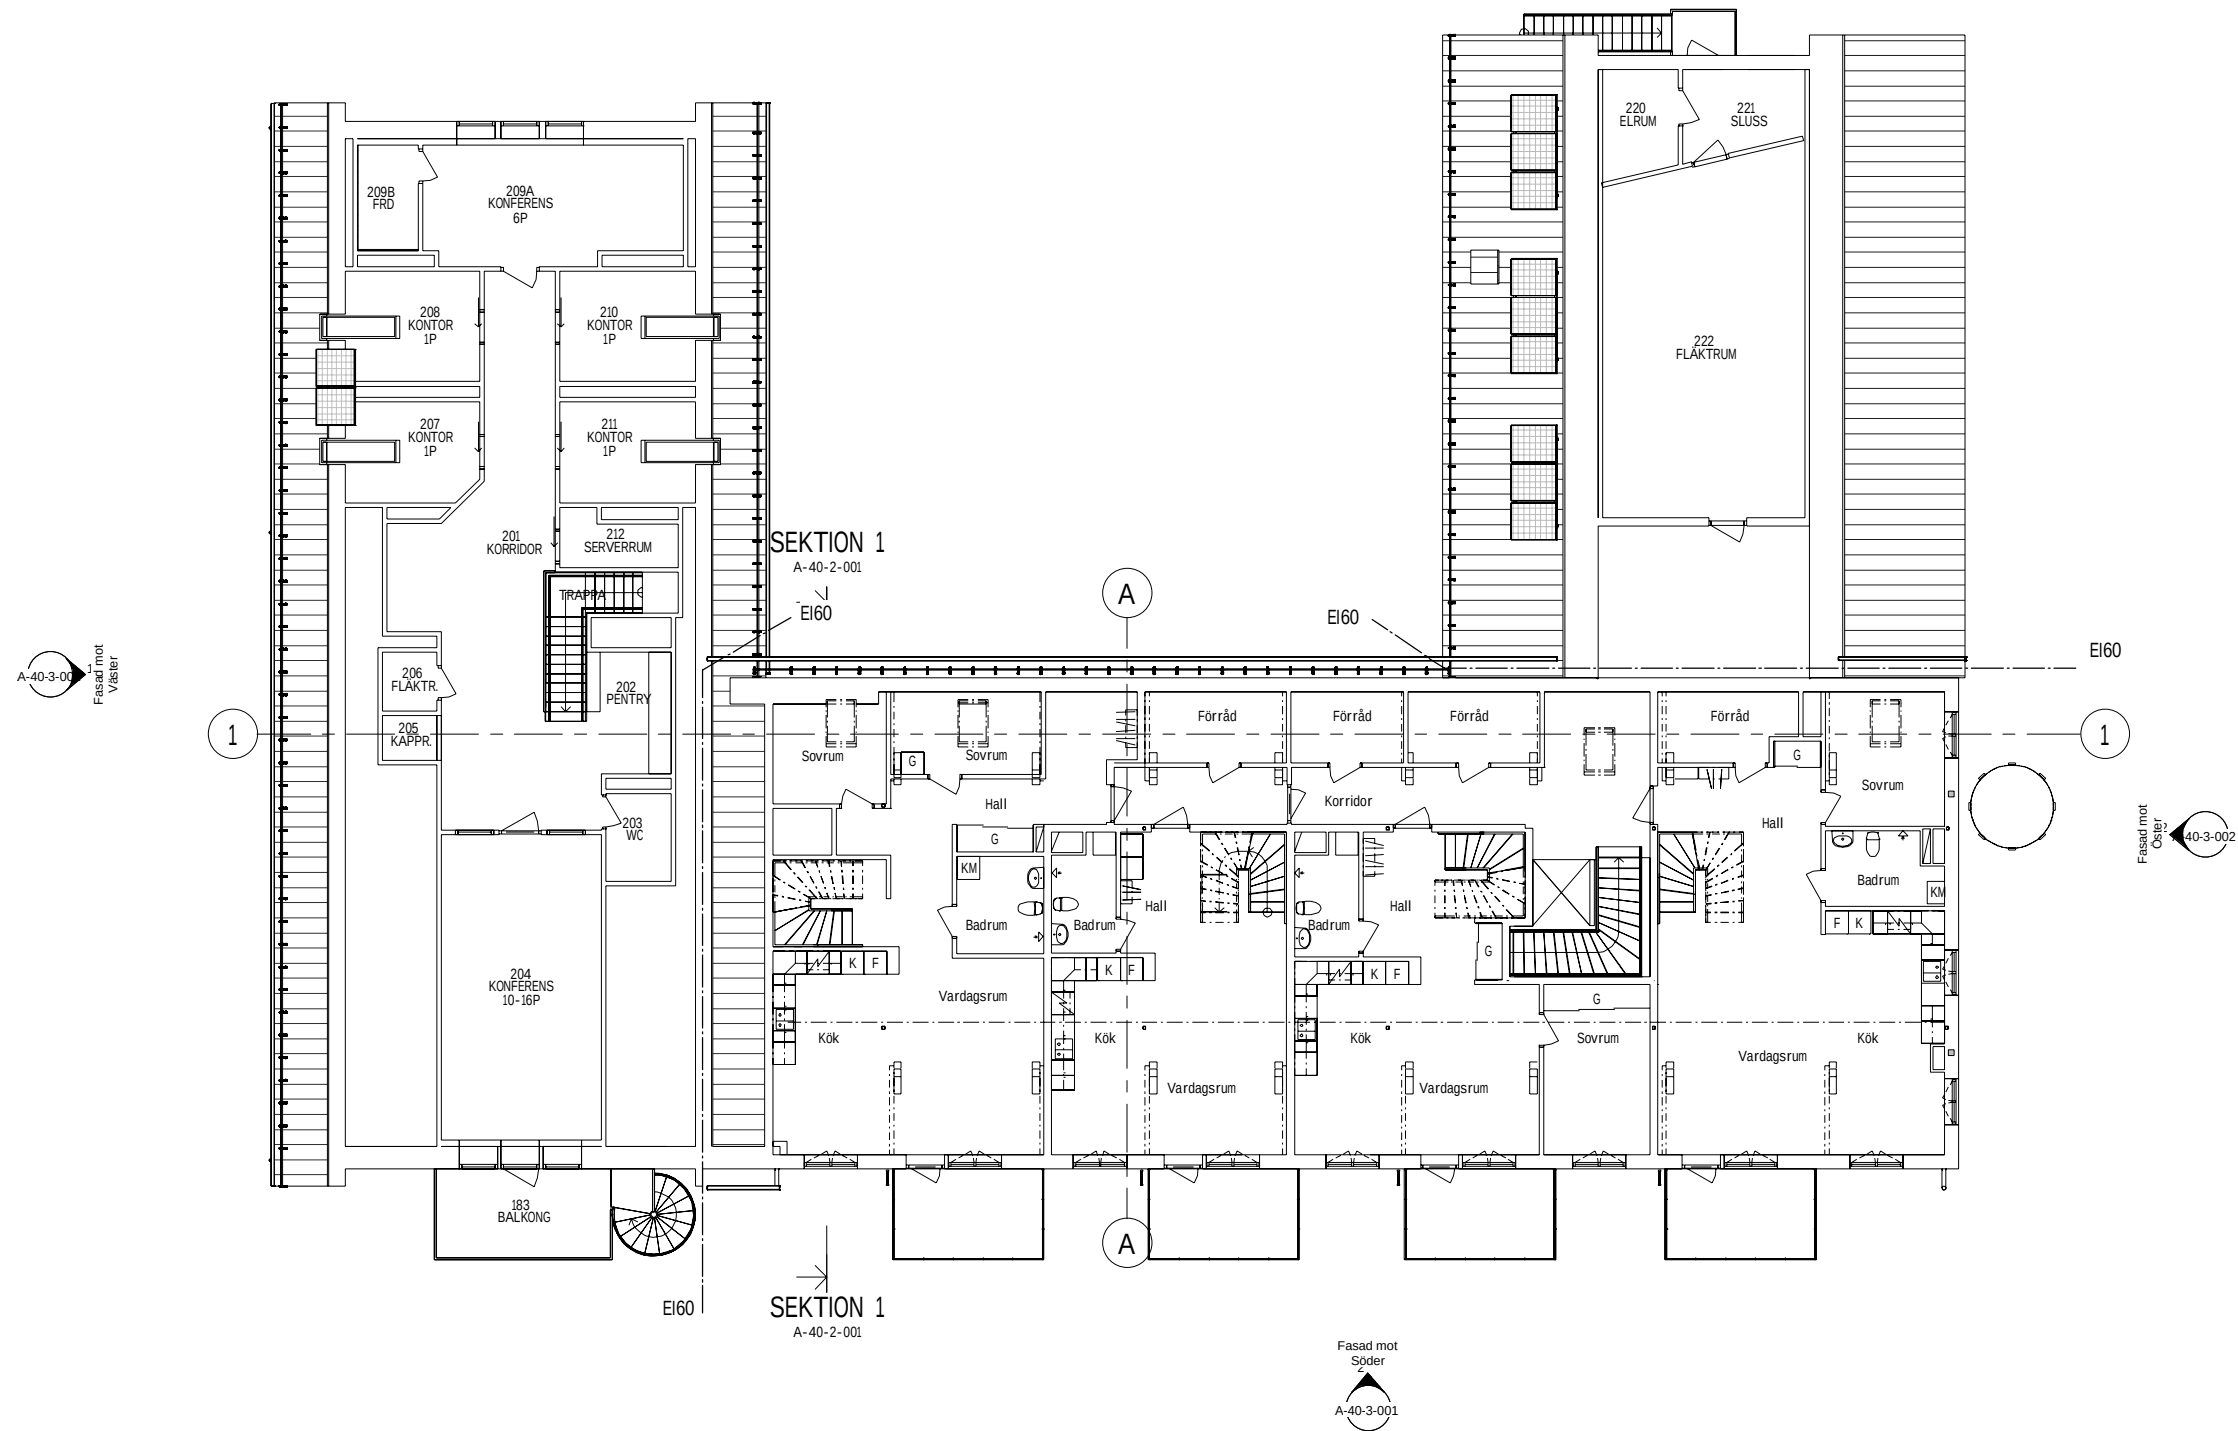

BET	ÄNDRINGEN AVSER	DATUM	SIGN
RELATIONSHANDLING			
Törnby Törnby 1:3			
			
✕ A	TYRÉNS AB	010-452 20 00	
UPPDRAG NR 306688			
RITADKONSTR AV MALTHE			
UPPDRAGSLEDARE JWB			
DATUM 2021-10-12			
ANSVARIG J. WINNBERG			
PLAN 2			
SKALA A1 1:100 A3 1:200	NUMMER A-40-1-120	BET	