
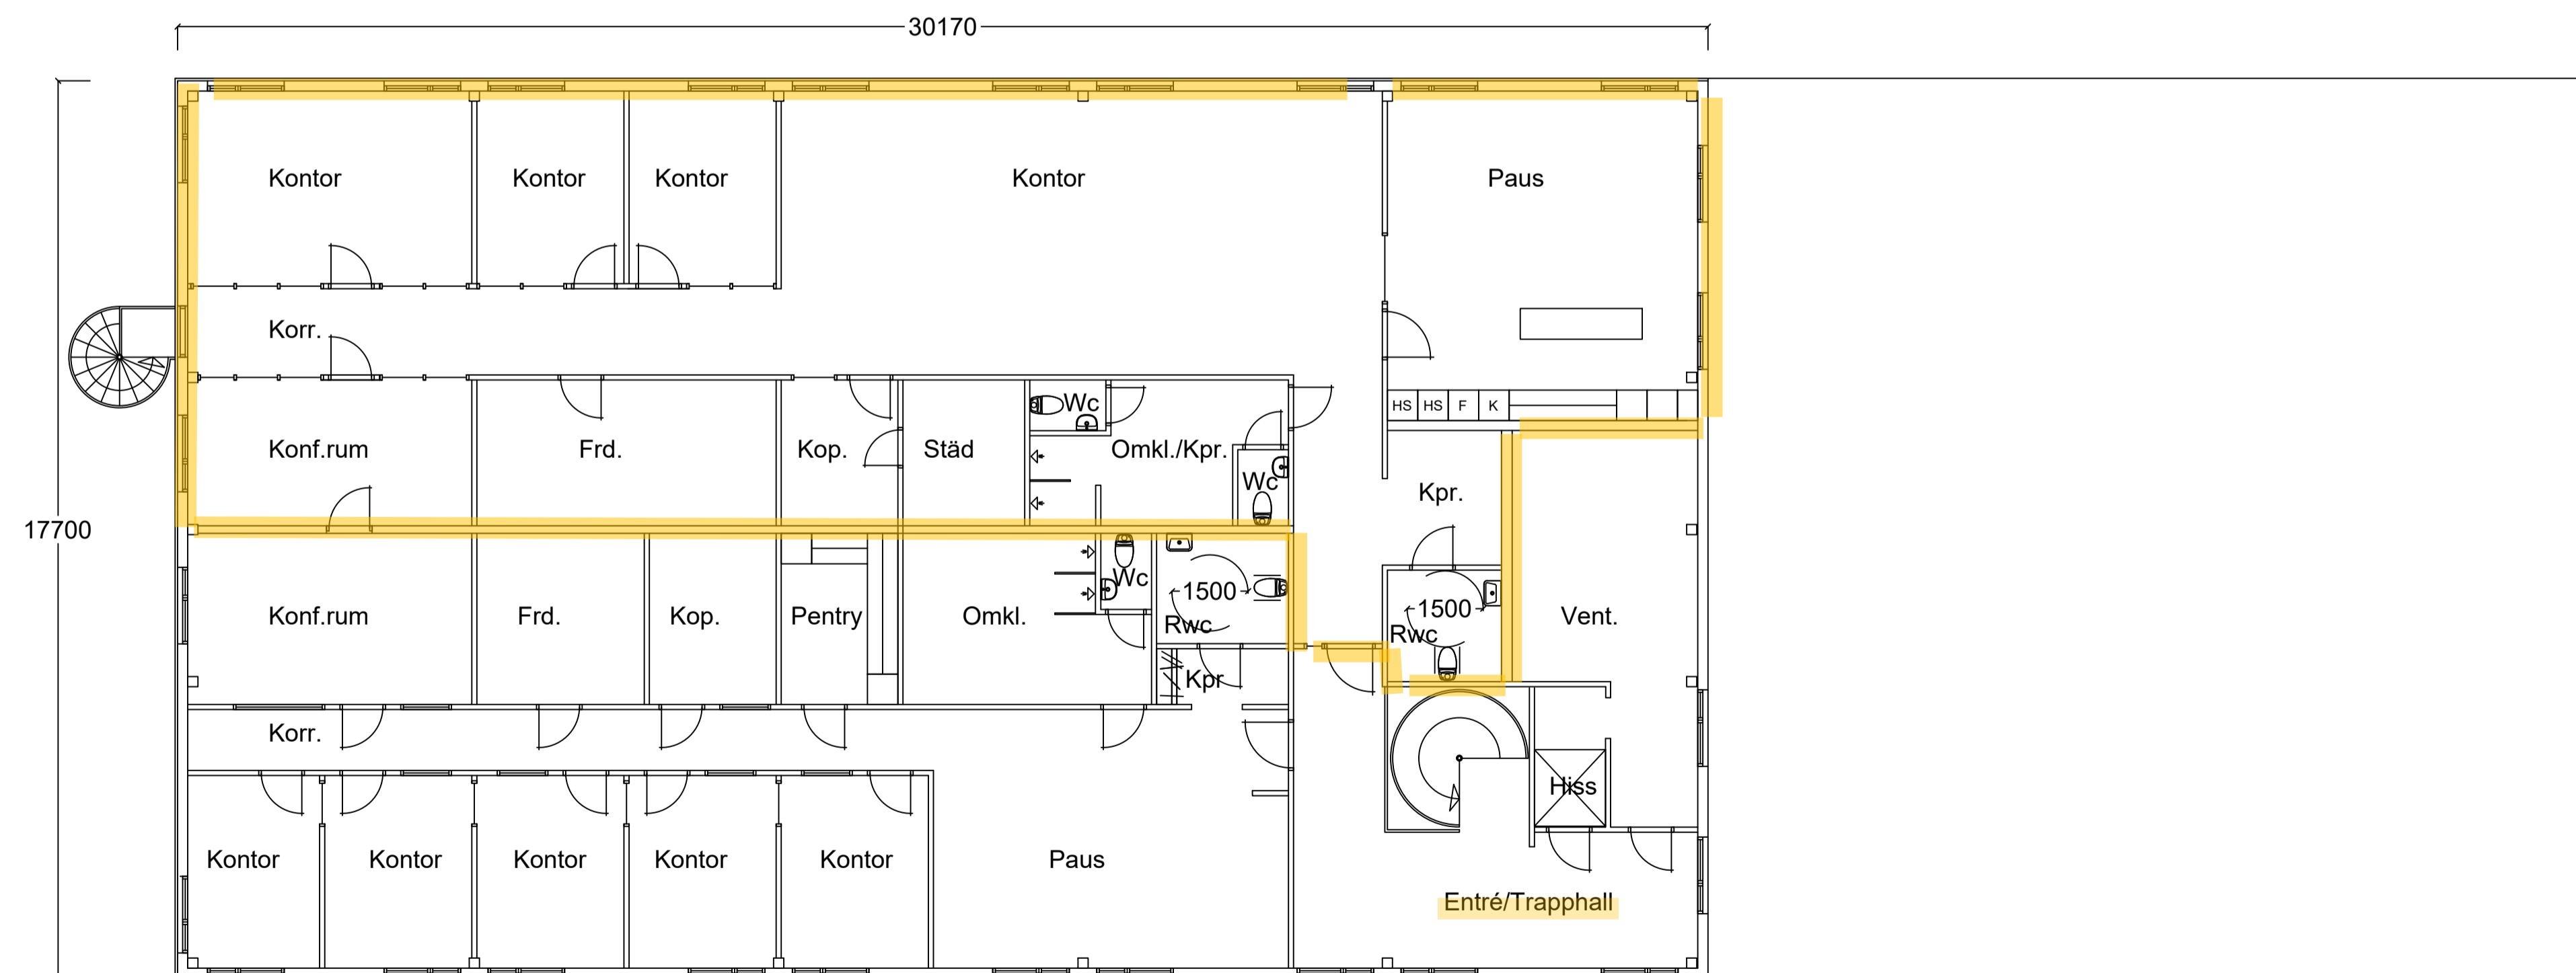


PLAN 1 - MARKVÅNING

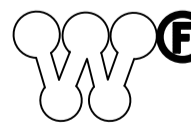

PLAN 3 - KONTORSVÅNING

Uppritad efter papperskopia

BET	ANT	ÄNDRINGEN AVSER	DATUM	SIGN
RELATIONSHANDLING				
JORDBROMALM 2:9				
HANINGE				
 W-invest Fastigheter <small>Elementvågen 8 762 27 ÖREBRO Tel: 019-27 82 00 Fax: 019-27 82 60</small>				
UPPDRAG NR	RITAD/KONSTR AV	HANDLÄGGARE		
DATUM	ANSVARIG			
2021-05-03	JOHN-ALLAN HYGERTH			
PLANER				
SKALA	NUMMER	BET		
A1=1:100	A1-01	J-MALM		