
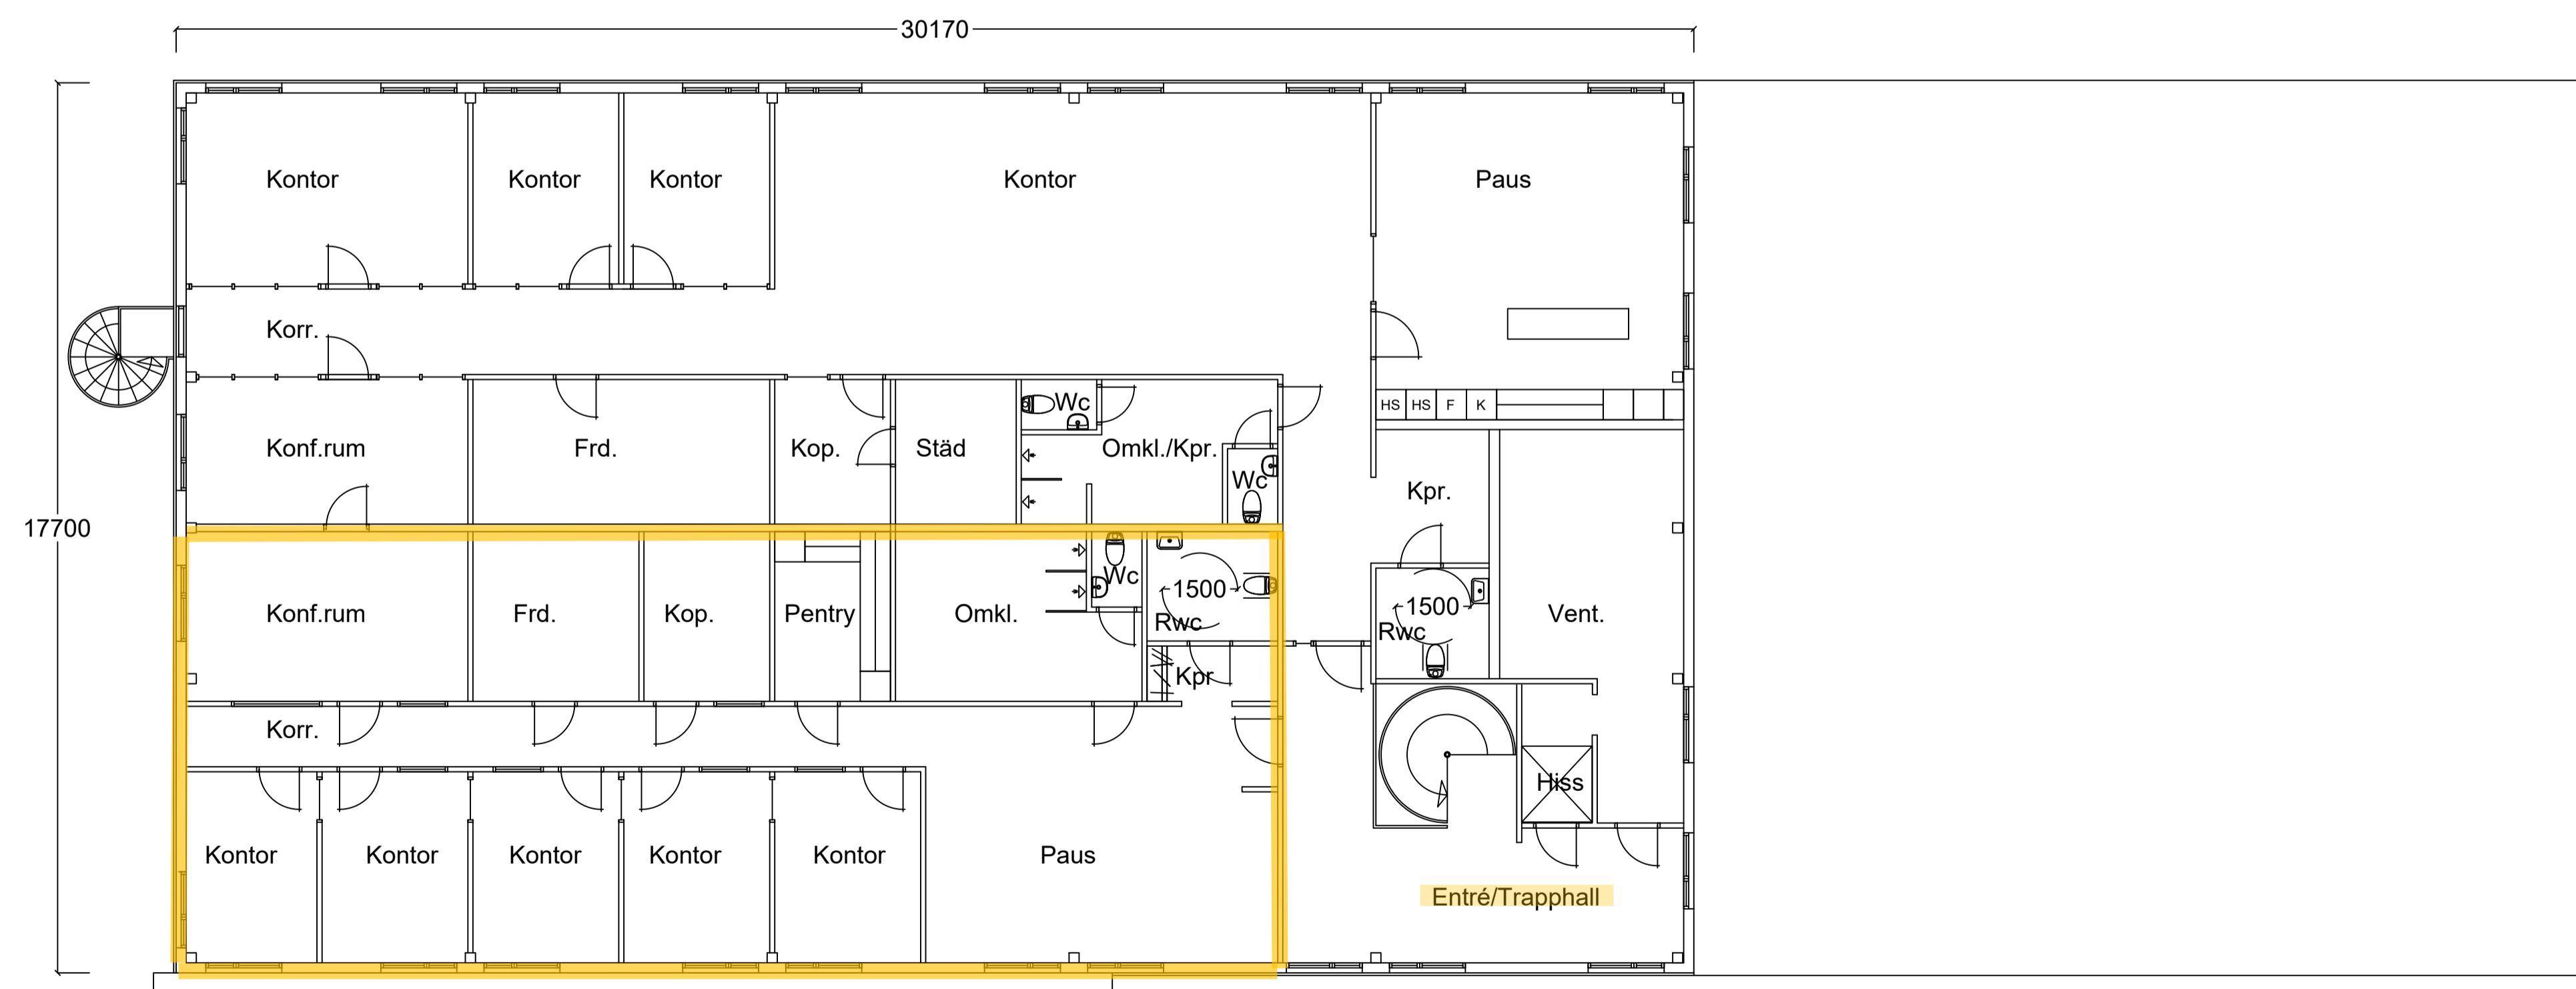


PLAN 1 - MARKVÅNING

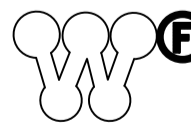

PLAN 3 - KONTORSVÅNING

Uppritad efter papperskopia

| BET | ANT | ÄNDRINGEN AVSER | DATUM | SIGN |
|---|--------------------|-----------------|-------|------|
| RELATIONSHANDLING | | | | |
| JORDBROMALM 2:9 | | | | |
| HANINGE | | | | |
|  W-invest Fastigheter <small>Elementvågen 8 762 27 ÖREBRO Tel: 019-27 82 00 Fax: 019-27 82 60</small> | | | | |
| UPPDRAG NR | RITAD/KONSTR AV | HANDLÄGGARE | | |
| DATUM | ANSVARIG | | | |
| 2021-05-03 | JOHN-ALLAN HYGERTH | | | |
| PLANER | | | | |
| SKALA | NUMMER | BET | | |
| A1=1:100 | A1-01 | J-MALM | | |