
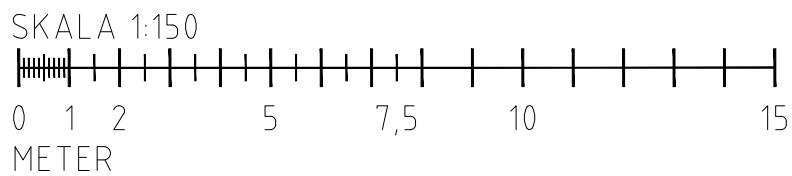
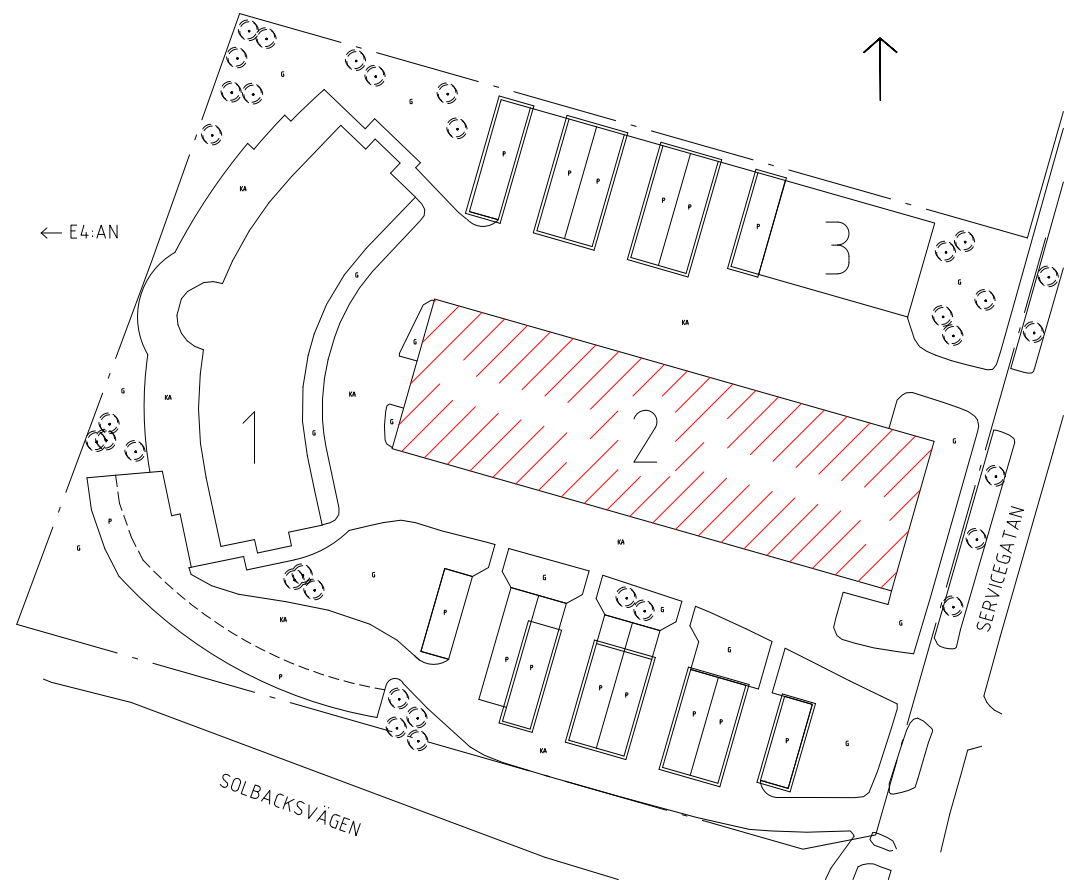


Förklaringar

Referensmått tagna i x- och y-led.
Ritning digitaliserad efter inscannat underlag.
Måttavvikelse kan finnas på detaljer.

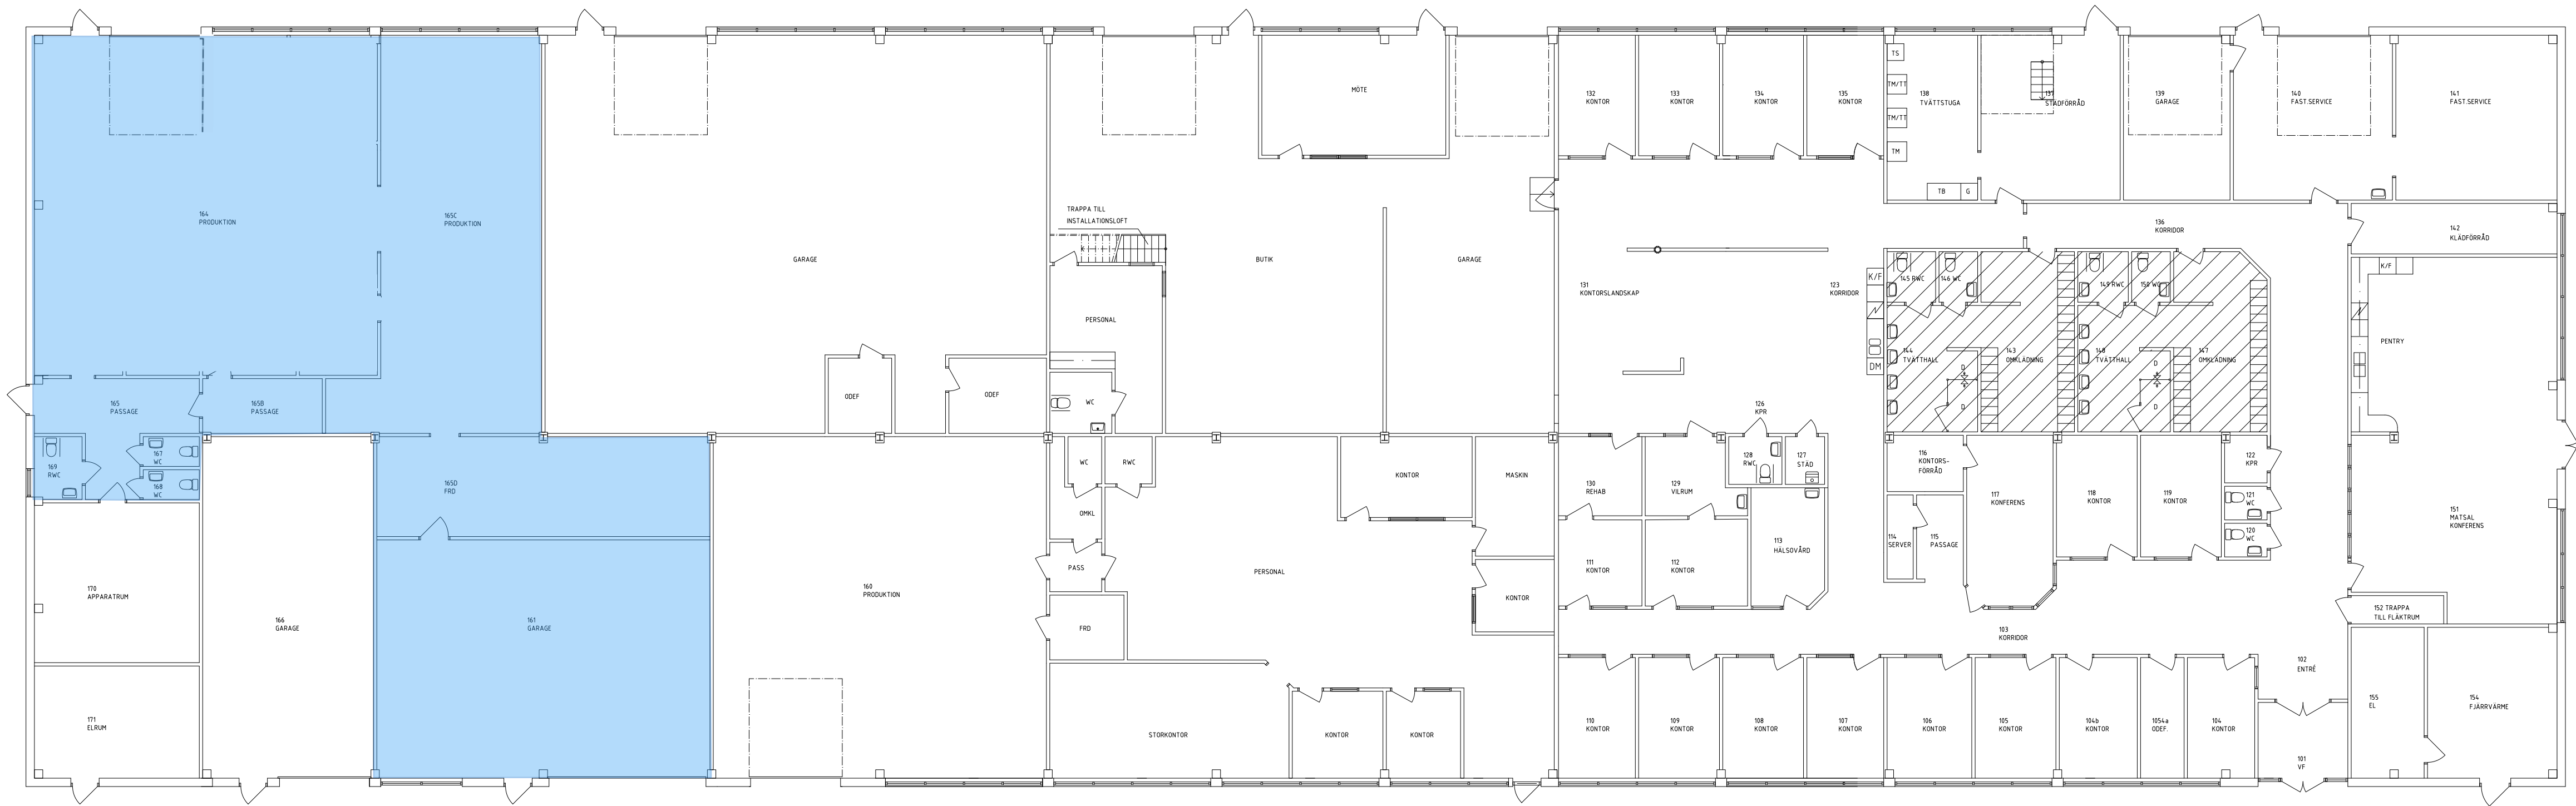

330602-A40-P01

RELATIONSHANDLING

REF	ANT	REVIDEREN AVSER	SGN	DATUM
FASTIGHET				
ADRESS				
PROJEKTNUMR OCH NUMMER				
ÖVERSIKT				
PLAN 1				
BOTTENVÅNING				
ÖVERSIKT				
PLANRITNING				
RITINGSNUMMER				
330602-A40-1-0100				