
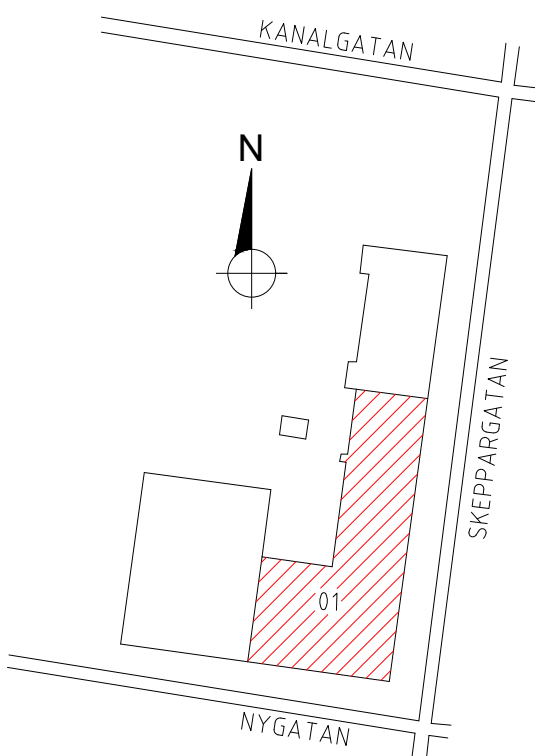



FÖRKLARINGAR

URSPRUNGSRITNING TILLHANDAHÅLLEN AV
DIÖS.

100% MÅTTRIKTHET KAN EJ GARANTERAS.
MÅTT BÖR DÄRMED KONTROLLERAS INNAN
RITNINGEN ANVÄNDS SOM UNDERLAG.

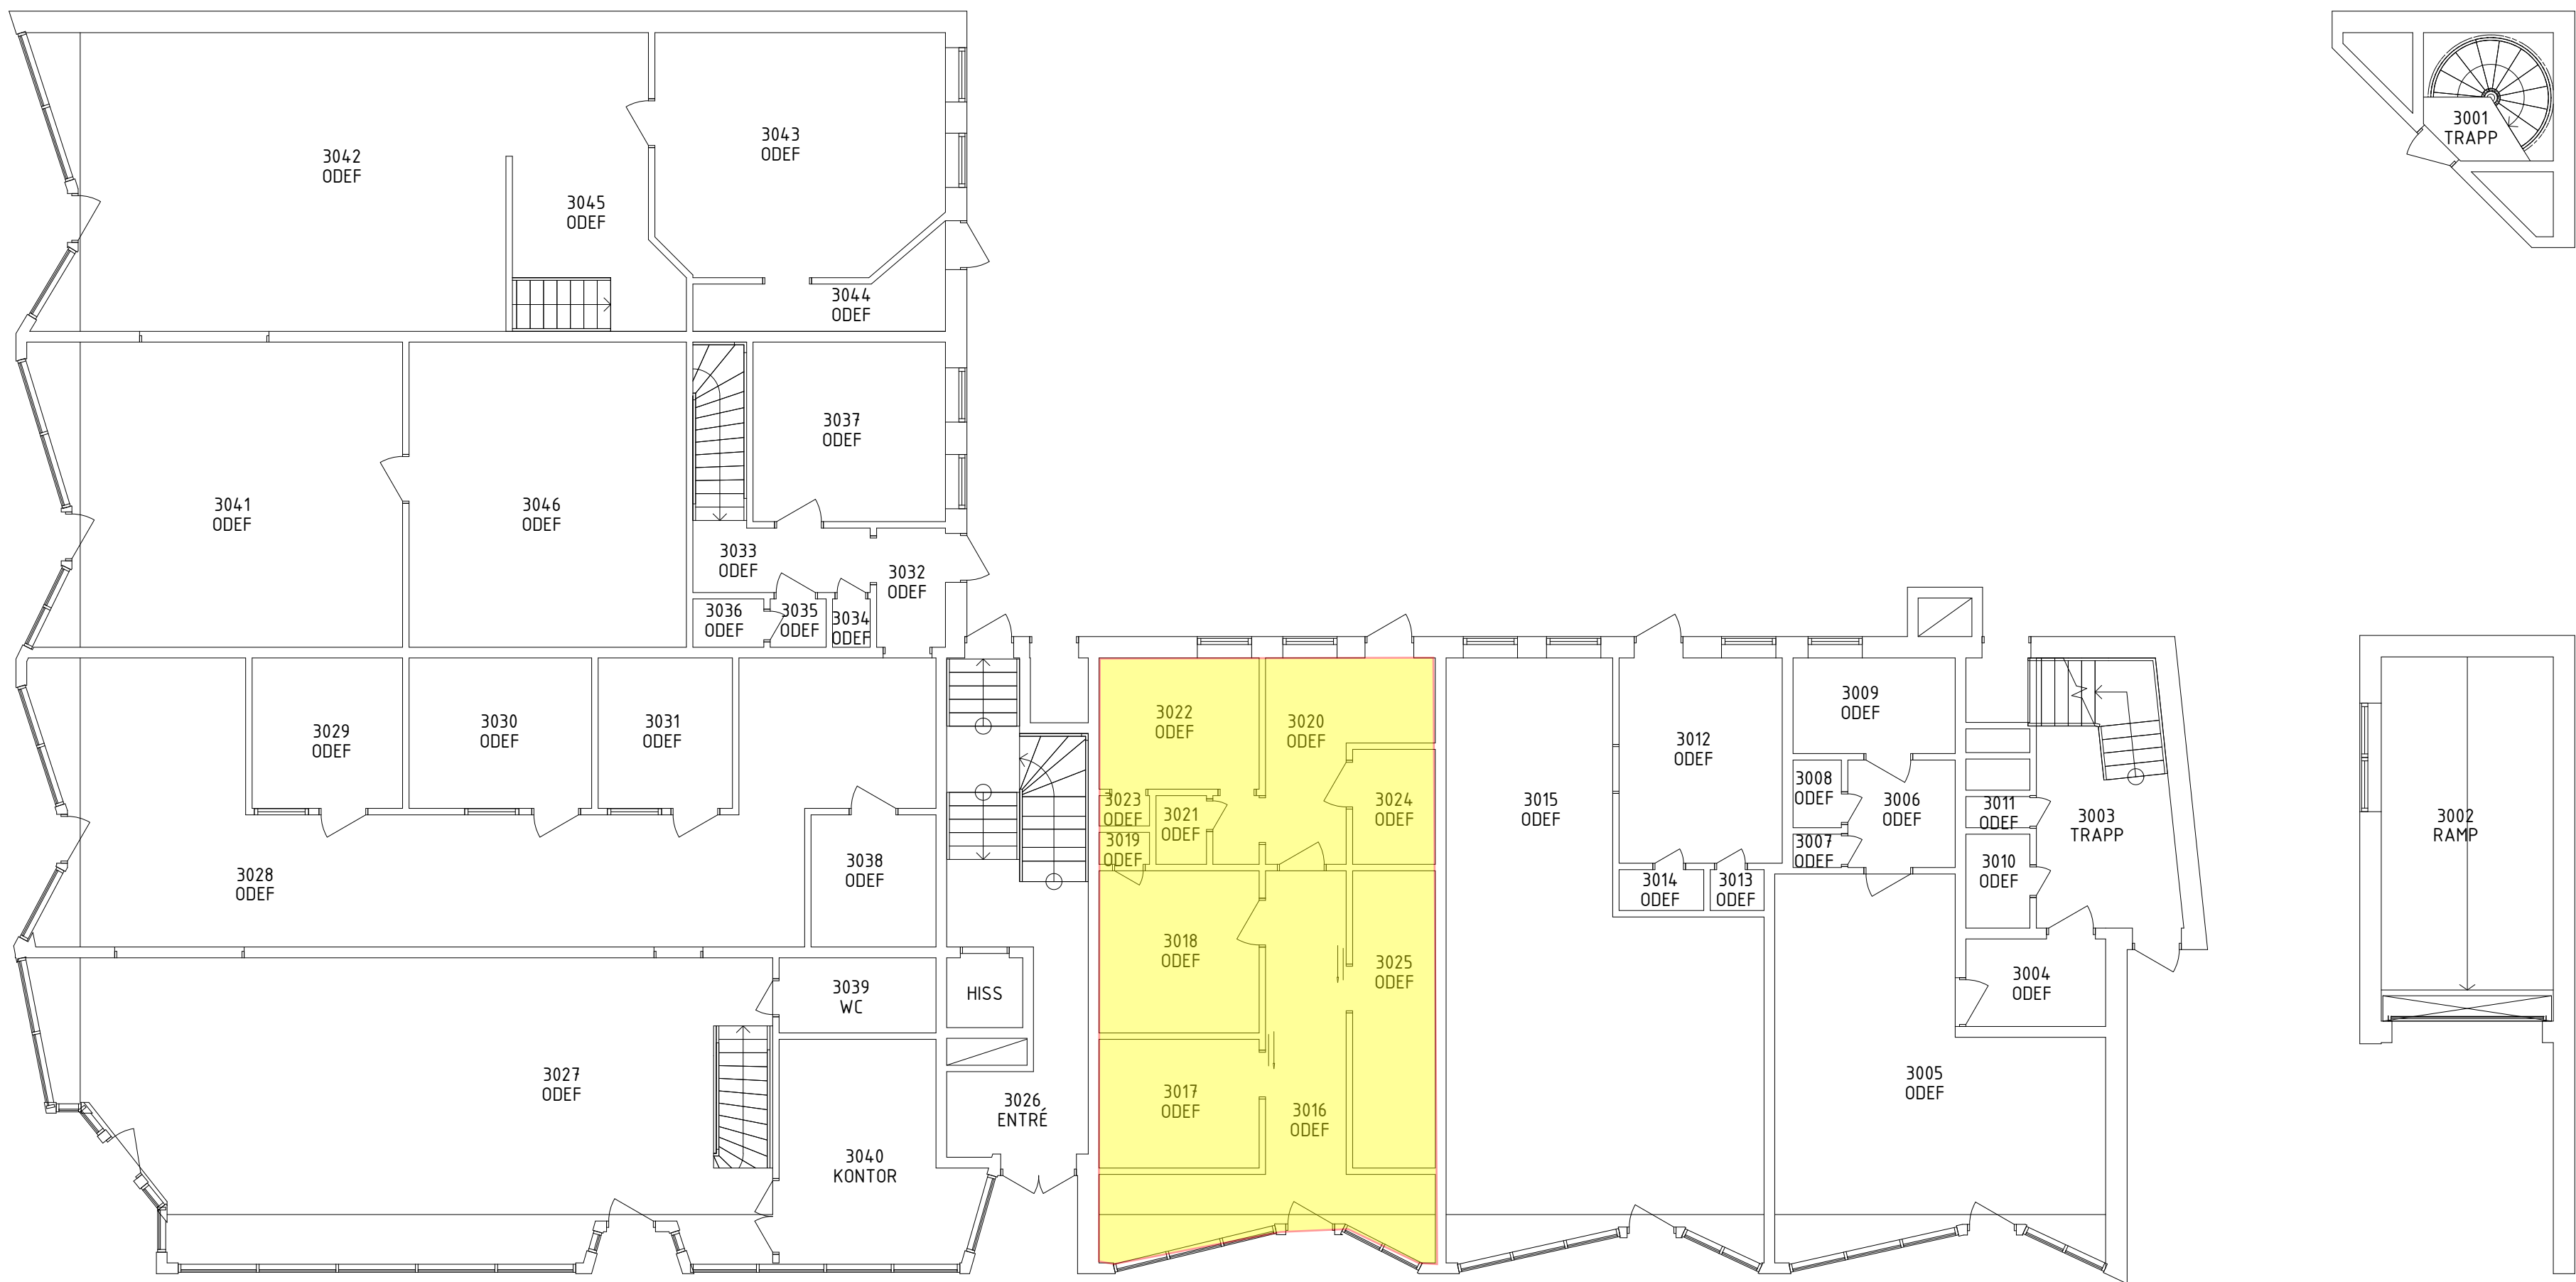

332001-A40-P07
332001-A40-P06
332001-A40-P05
332001-A40-P04
332001-A40-P03
332001-A40-P02
332001-A40-P01

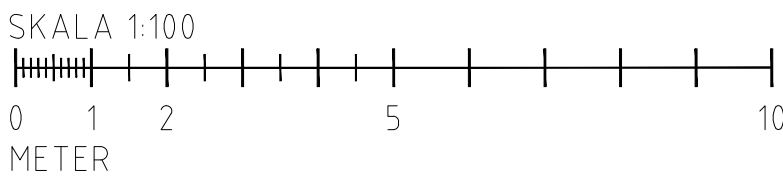

RELATIONSHANDLING

RET	ANT	REVIDEREN AVSER	SGN	DATUM
FASTIGHET		MIMER 4		
ADRESS		SKELLEFTEÅ		
PROJEKTNUMR OCH NUMMER				
				
PROJEKT FIRE SAFETY NORDIC AB				
Val: 010-33 00 323 info@fsn.se www.fsn.se				
ÖVERSELT FIRE SAFETY NORDIC AB				
RITAD AV A. AHLMARK	HANDLAGGARE E. LINDBERG	ARBETSTÄNPER 21240		
ORT STOCKHOLM	DATUM 2023-10-17	SKALA A1 1:100 A3 1:200	RITINGSNUMMER 332001-A40-1-0300	RET BLAD