





RELATIONSHANDLING

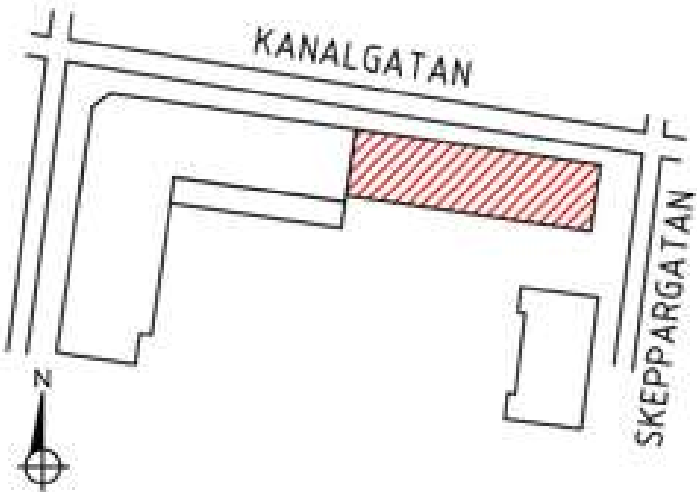

PROJEKTÖRS- OCH RÅDGIVARFÖRETAG

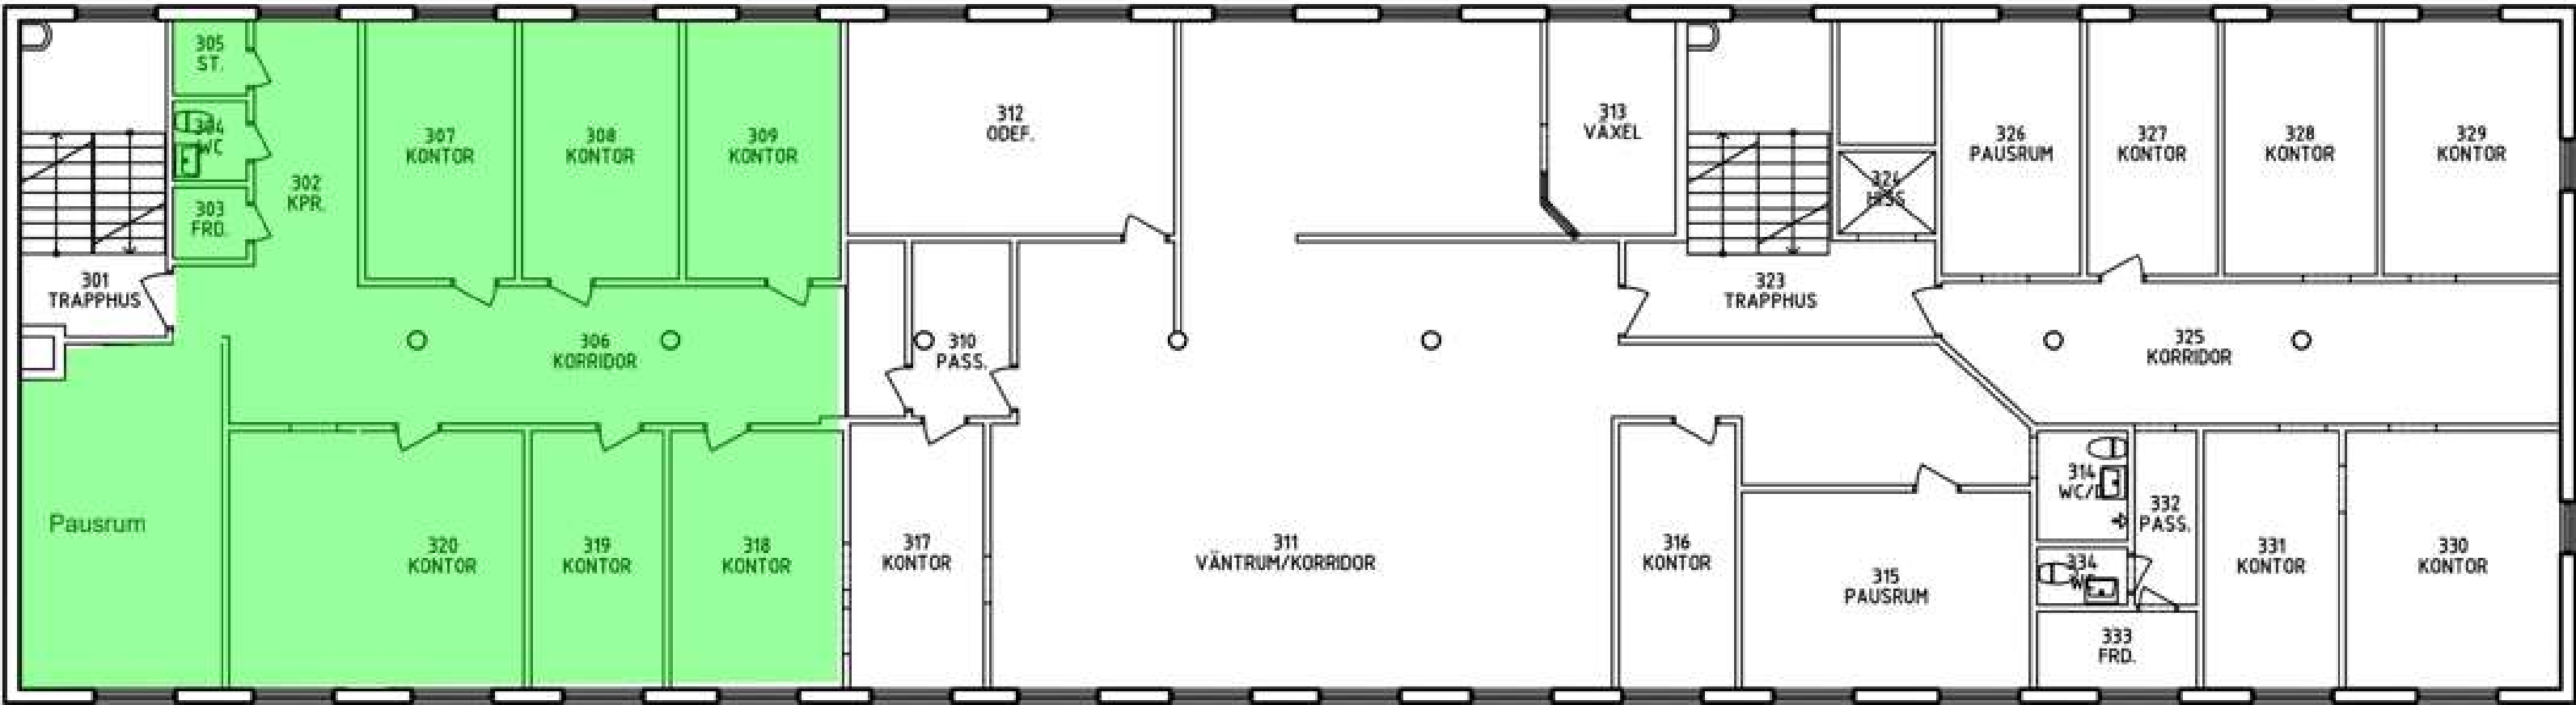

Vol: 019-33 00 323 info@fsn.se www.fsn.se

FIRE SAFETY NORDIC AB

REDAV AV	ANMÄLARE	ANMÄLNINGEN
J. LÖFGREN	SZ	21242
BYT	DATUM	SKALA
LULEÅ	2023-09-13	A1 A3 1:150

A		RELATIONSHANDLING	A	2023-12-18
BYT	ART	REVISORINENS AETER	NUM	DATUM
FACIT				
MIMER 2				
SKELLEFTEÅ				
PLAN 3				
1 TR.				
ÖVERSIKT				
PLANRITNING				
BYT				
A				
332201-A40-1-0300				
BYT				
A				