




Fasad mot söder  
1:200

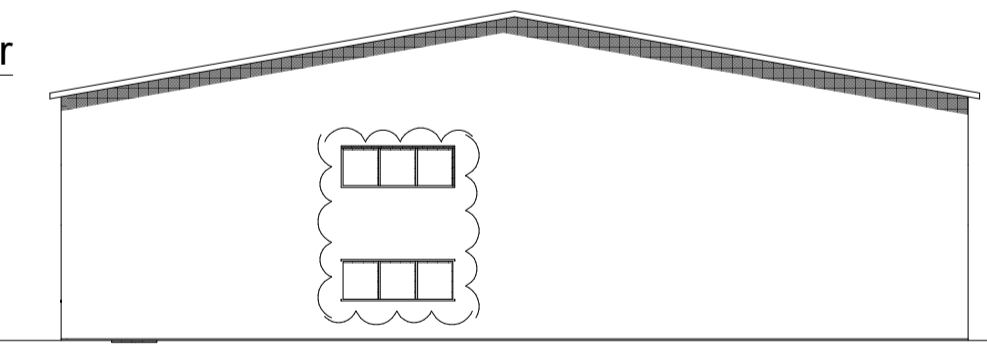


Fasad mot väster  
1:200

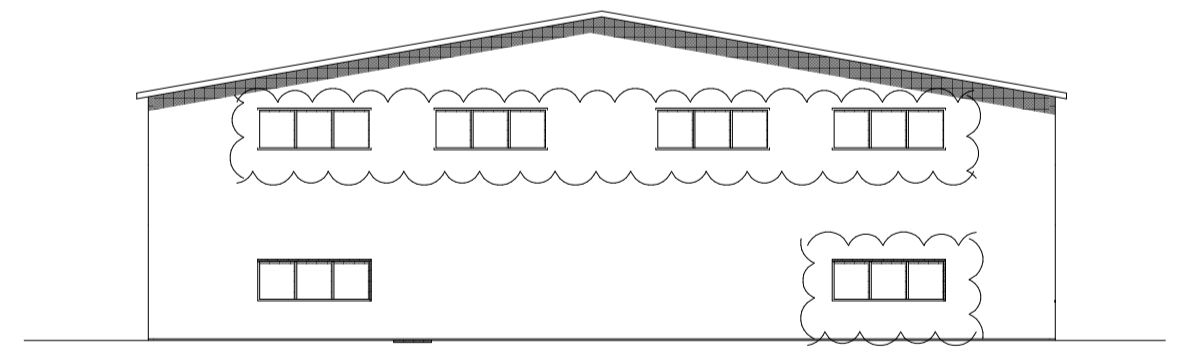


Fasad mot öster  
1:200

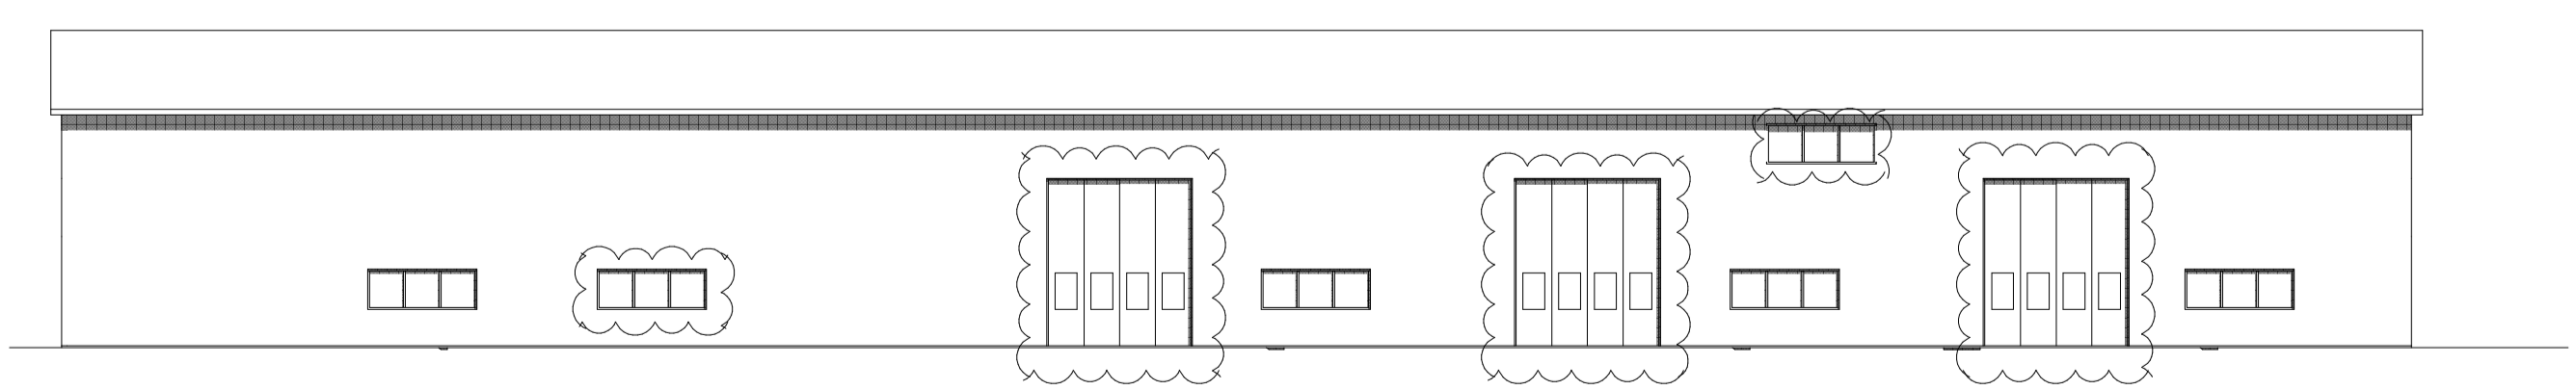

Fasad mot norr  
1:200

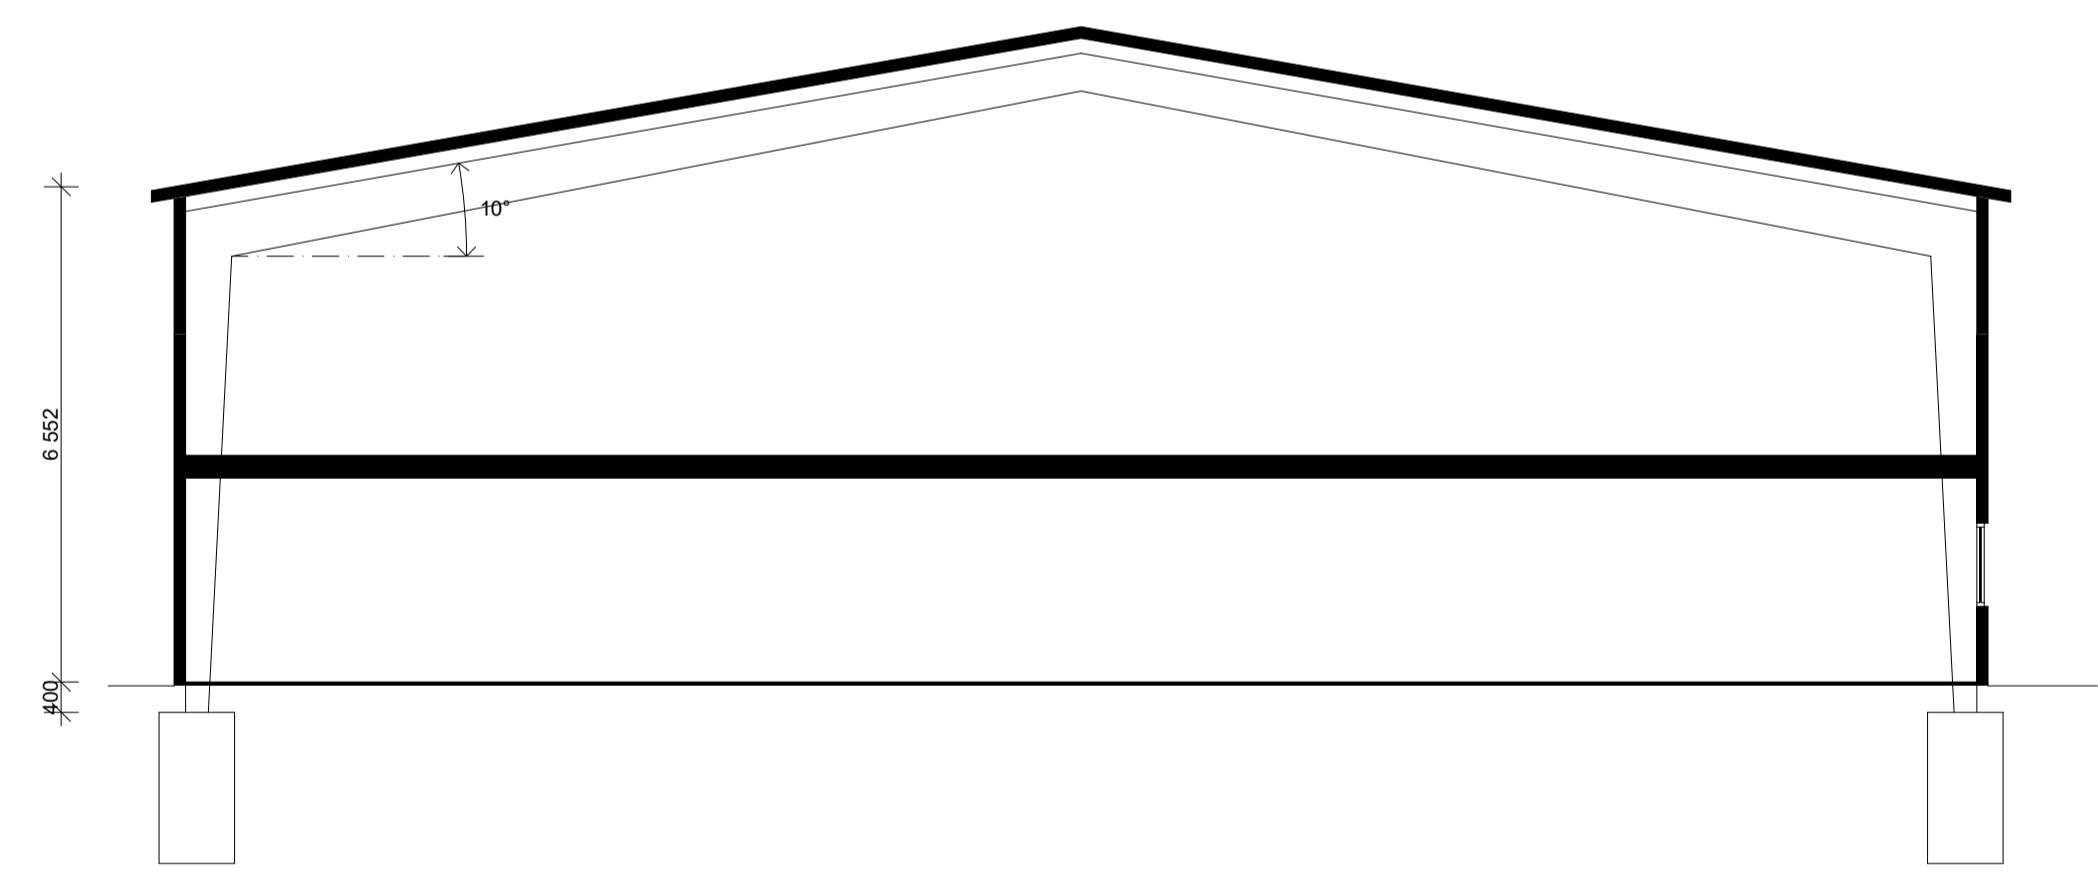

Sektion A  
1:100

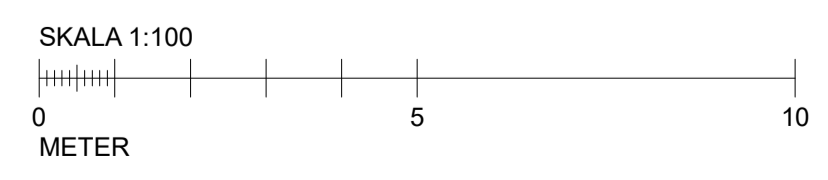

BET	ÄNDRINGEN AVSER	SIGN	DATUM
▶	RELATIONSHANDLING		2022-06-28
▶	BYGGHANDLING		
▶	FÖRFRÅGNINGSUNDERLAG		
▶	BYGGLOVSHANDLING		
▶	GRANSKNINGSHANDLING		
▶	PRELEMINÄR HANDLING		

<small>Företagsvägen 2 23237 Arlööv www.byggssystem.nu</small>		
PROJEKTNUMMER 2021-011	RITAD AV JL	HANDLAGGARE JL
DATUM 2021-08-11	ANSVARIG OB	
<b>Arlöv 3:36, Burlövs kommun</b> <b>Nybyggnad industri och lager</b> <b>Plan, fasader &amp; sektion Hus 1</b>		
SKALA A1 1:100, 1:200, 1:1	RITNINGNUMMER	BET A-40-1-101