


MALMÖ FERSEN 8

FÖRKLARINGAR:


-  BRANDCELLSGRÄNS
-  UTRYMNINGSSKYLT

Bruksarea (BRA) = 260m²

260 m²

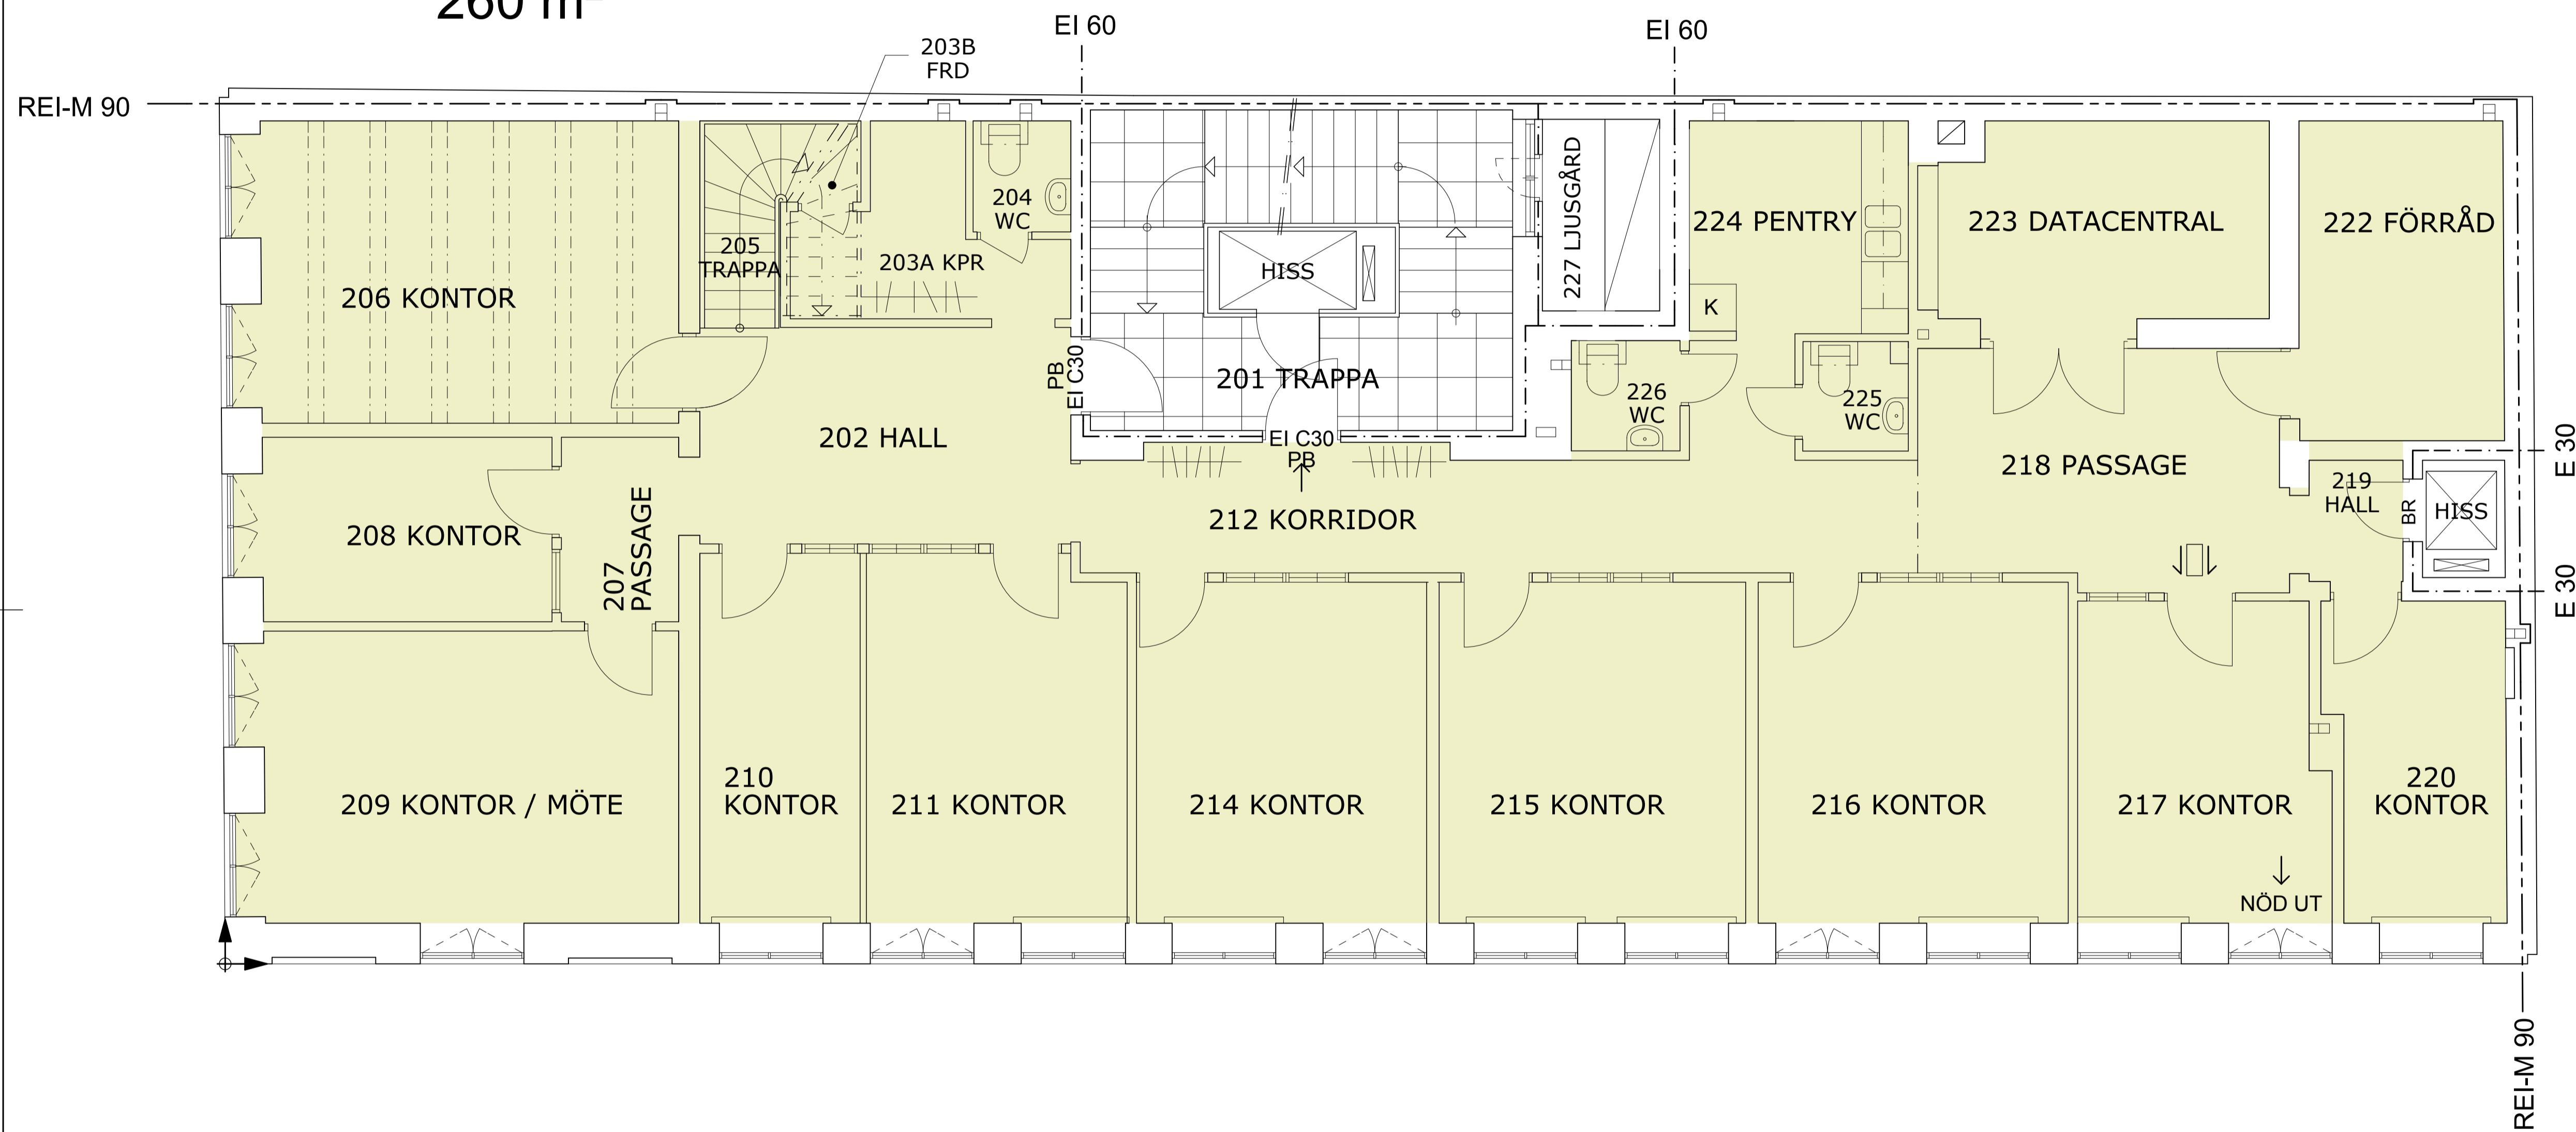

PLAN VÅNING 2

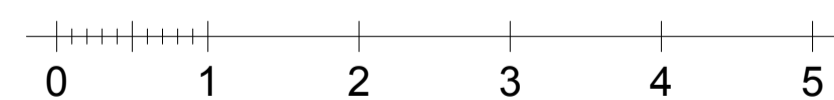

BET	ANT	ÄNDRING AVSER	DATUM	SIGN
RELATIONSHANDLING				
MALMÖ FERSEN 8				
 Konsulterande Arkitekter SAR TAGE MØLLER ARKITEKTBYRÅ AB Locksöjagen 9 tel: 040-16 00 60 info@tagemoller.se SE-216 42 LIMHAMN fax: 040-16 00 65 www.tagemoller.se				
LUPPDRAG NR	P 2584	RITAD AV	pb / LA	HANDLÄGGARE
DATUM	2011-01-21	ANSVÄRIG	MARIA BERGSTRÖM JOHANSSON	MBJ
OMBYGGNAD AV KONTOR				
PLAN VÅNING 2				
SKALA	A1 1:50 , A3 1:100	NUMMER	A-40.1.02	BET