



MALMÖ FERSEN 8

FÖRKLARINGAR:

- - - - - BRANDCELLSGRÄNS
- ☐ UTRYMNINGSSKYLT

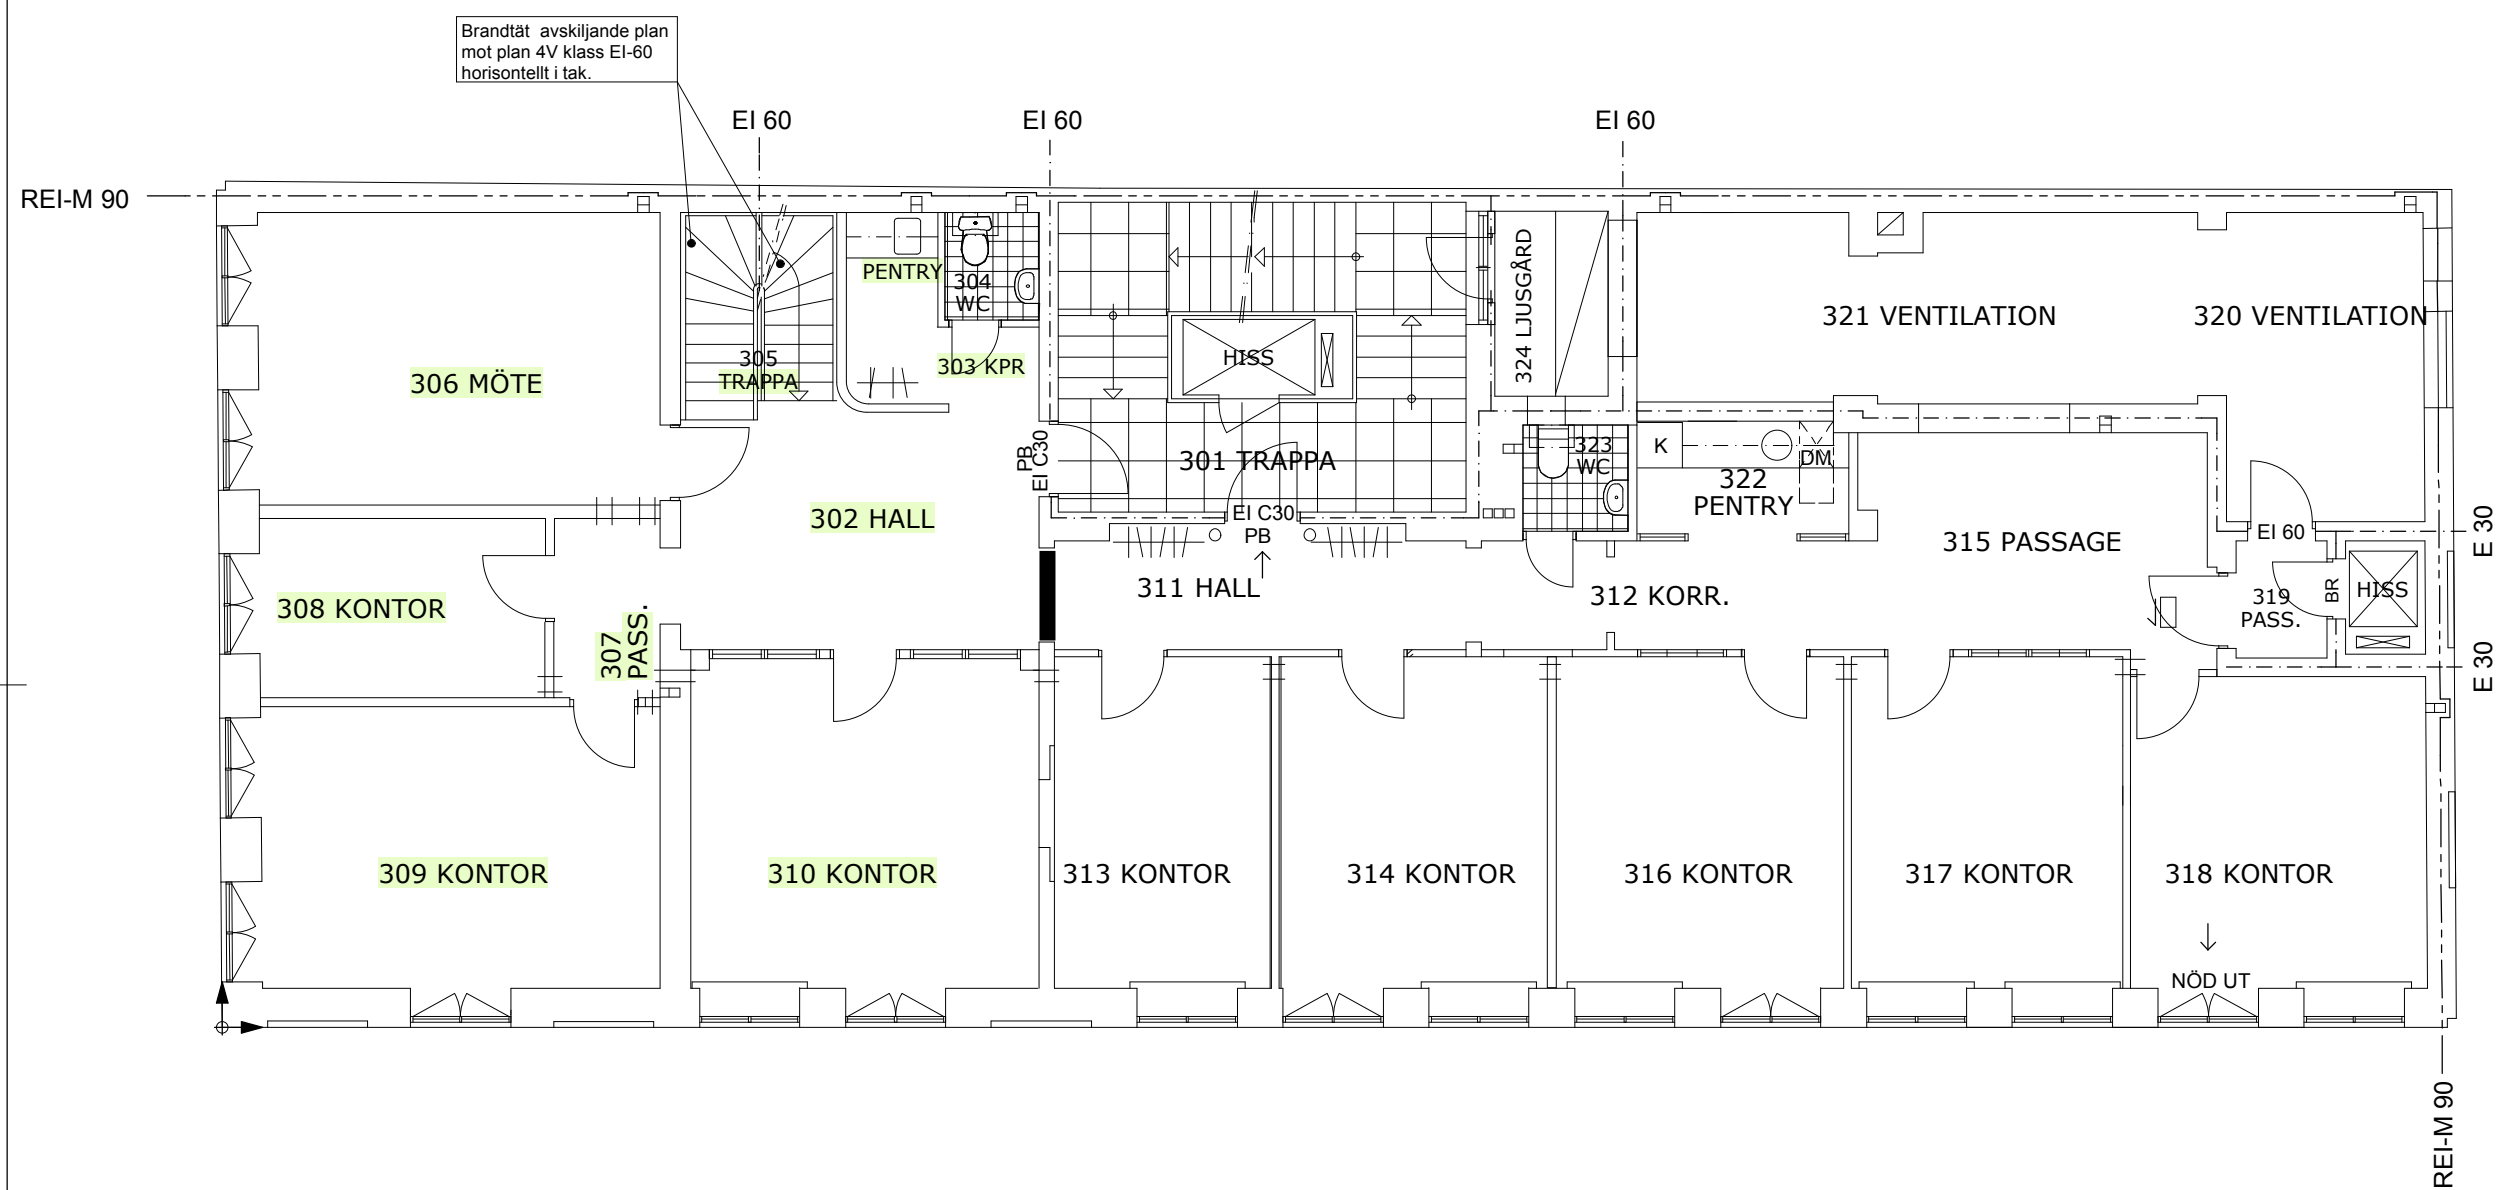

PLAN VÅNING 3

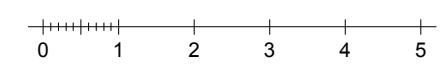

BET	ANT	ÄNDRING AVSER	DATUM	SIGN
RELATIONSHANDLING				
MALMÖ FERSEN 8				
 Konsultföretag TAGE MØLLER ARKITEKTBYRÅ AB <small>Lönlagen 9 tel: 040-16 00 60 info@tagemoller.se SE-216 42 LIMHAMN fax: 040-16 00 65 www.tagemoller.se</small>				
UPPDRAG NR	P 2584	RTAD AV	gb / LA	HANDLAGGARE
DATUM	2011-01-21	ANSVARIG	MARIA BERGSTRÖM JOHANSSON	MBJ
OMBYGGNAD AV KONTOR				
PLAN VÅNING 3				
SKALA	A1 1:50, A3 1:100	NUMMER	A-40.1.03	BET