
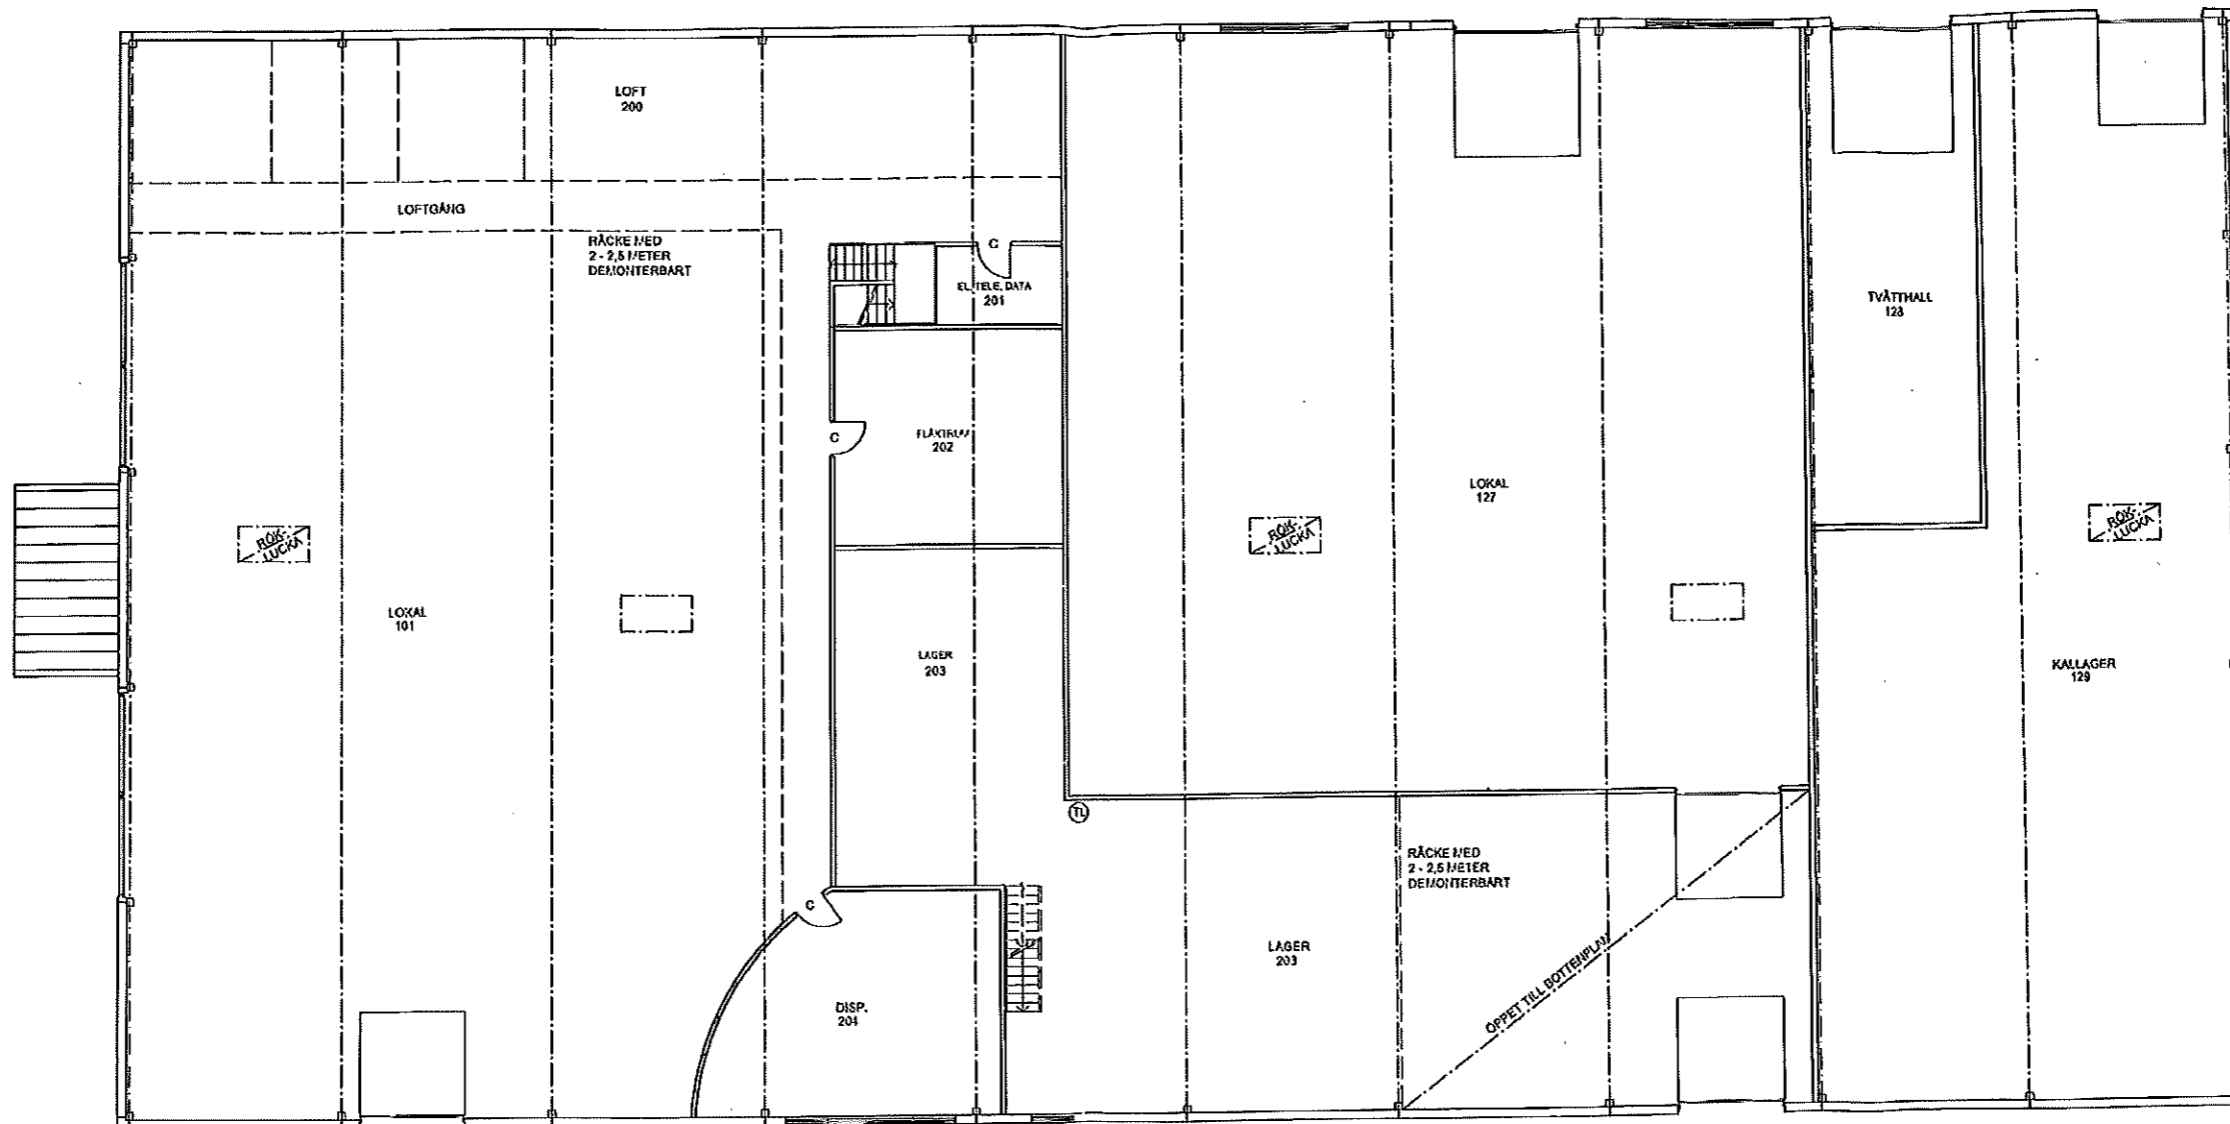


BOTTENPLAN


SET	ANT	ÄNDRINGEN AVSER	DATUM	SIGN
Maskinisten, Vimmerby				
Mek & Maskin AB				
 ÅKE SÄLL				
UPPRAG NR	RITAD/KENSTR AV	HANDLAGARE		
061220	SKII	H. Samuelsson		
DATUM	ANSVARIG			
2006-12-20	SKII			
Nybyggnad				
Bottenplan				
SKALA	MÅTT	SET		
1:100	061220-2			


RELATIONS-RITNING




ÖVERPLAN

RELATIONSRITNING


FÖLJ	ANT	INRIKINGEN AVSER	DATUM	SIGN
		Maskinisten, Vinnerby		
		Mek & Maskin AB		
 Kittbyrå ÅKE SALL				
UPPERAG I/R	051220	RITAD/KONSTR AV	SKH	HANDLÄGGARE
DATUM	2006-12-20	ANSVARIG	SKH	H. Strömsson
Hybyggnad överplan				
SKALA	1:100	DASSER	061220-3	FÖLJ

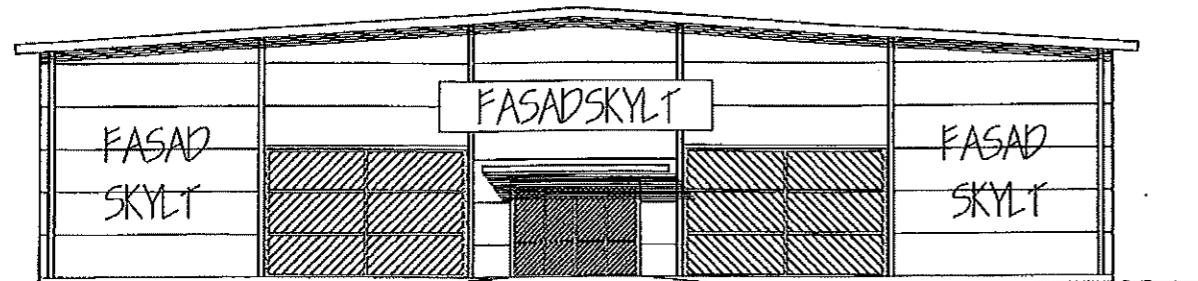


FASAD MOT SYDVÄST

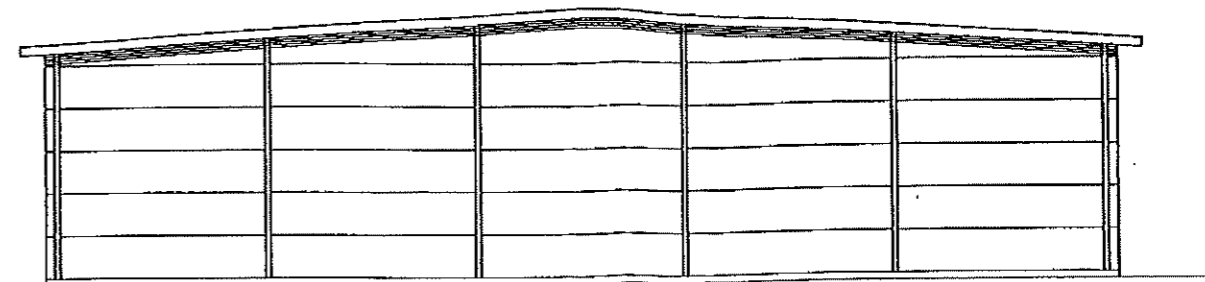


FASAD MOT NORDÖST

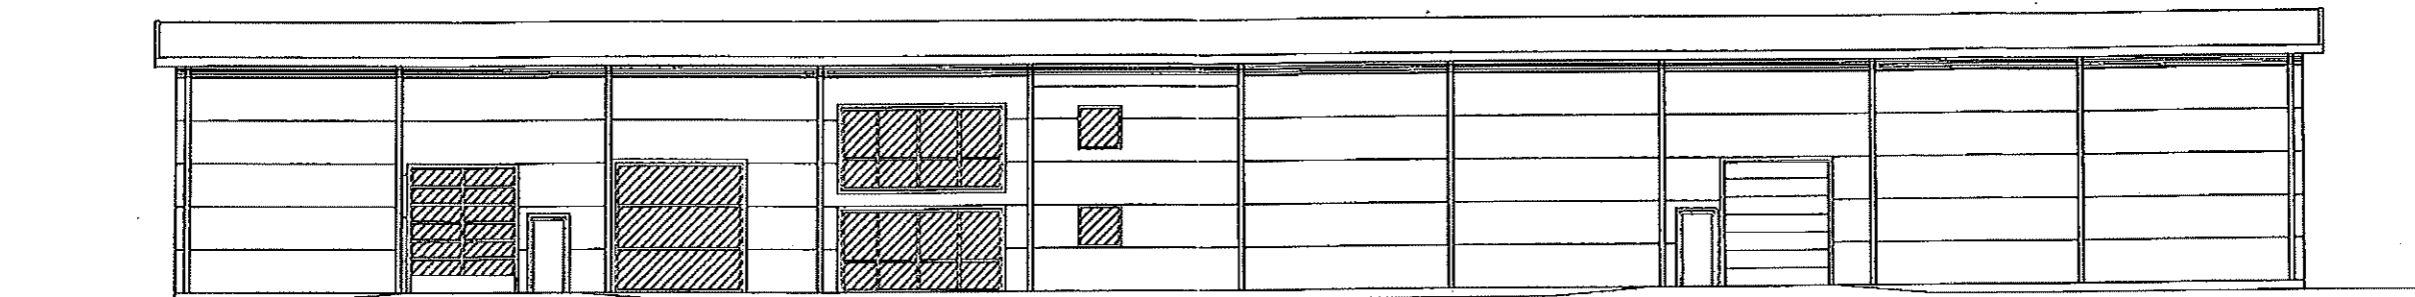

FASAD MOT SYDÖST

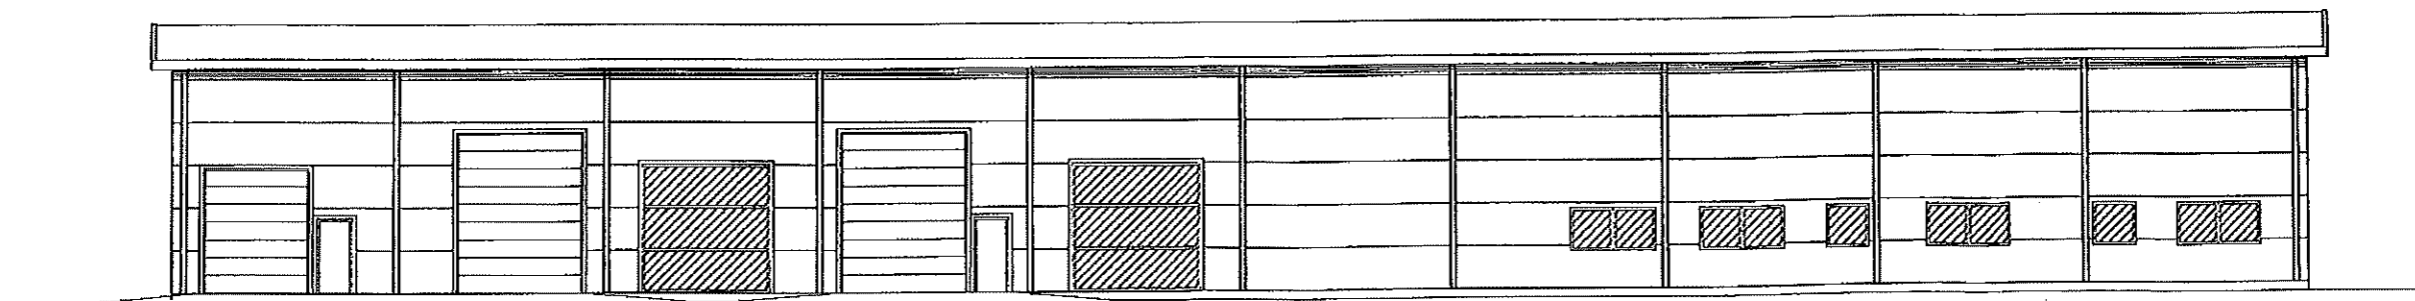


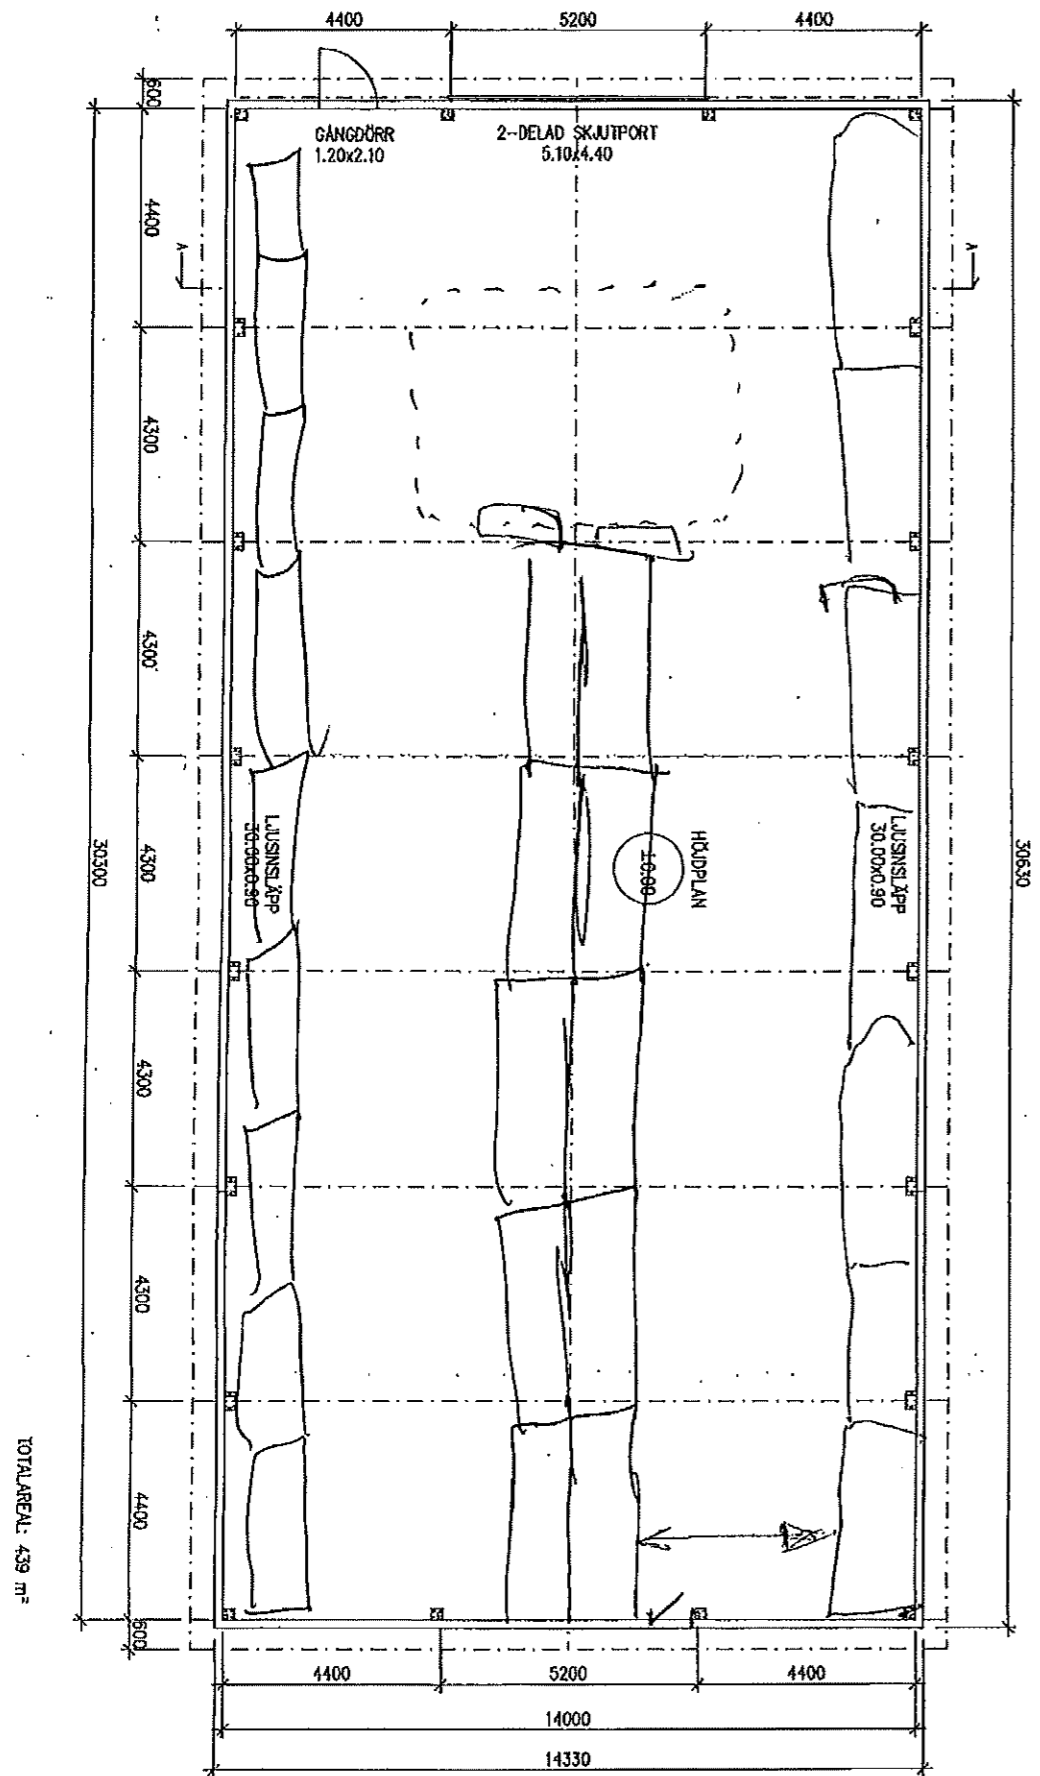

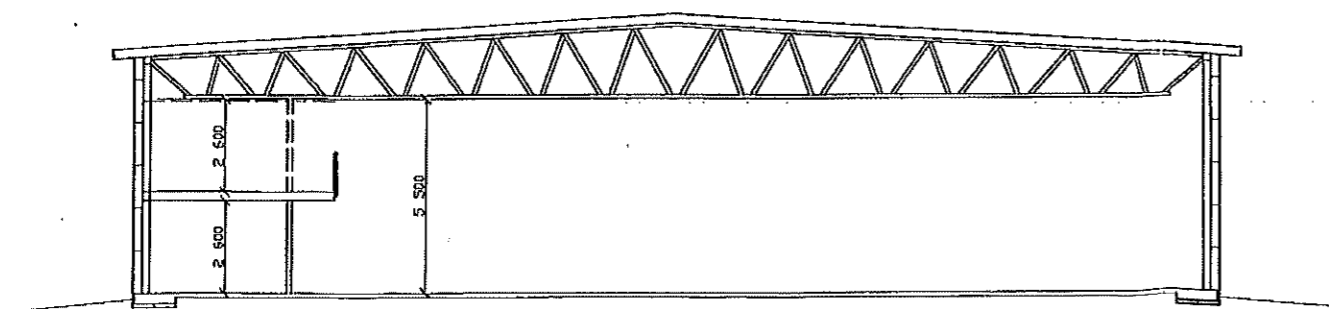

SEKTION

RELATIONSRTNING

TEK	ANT	ÄNDRINGEN AVSER	DATEM	SIGN
Maskinisten, Vimmerby				
Mek & Maskin AB				
				
UPPDRAG NR	RISTAD/REVISER AV	HANDLAGGARE		
061920	SKH	N. Samuelsson		
DATEM	ANSVÄRIG	SKH		
2006-12-20	SKH			
Byggnad, Fasader, sektion				
SKALA	NUMMER	TEK		
1:100	061220-4			



KALLAGER  
VIMMERBY