


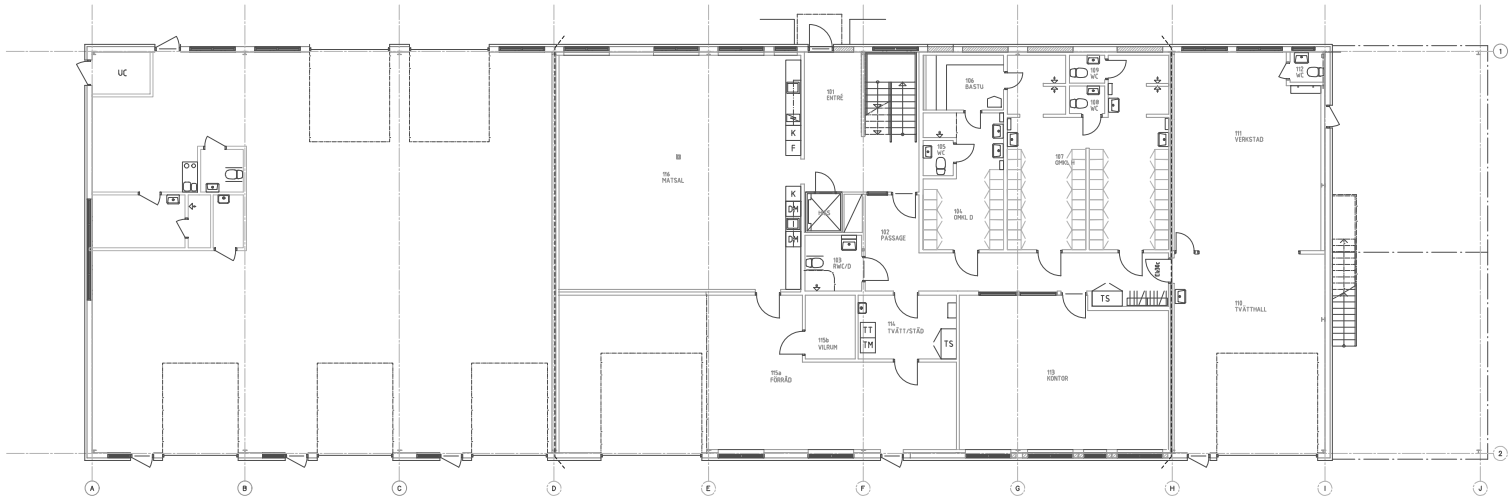

BET	ART	ÄNDRINGEN AVSER	DATUM	SGN
RELATIONSHANDLING				
ALINGSÅS SPIKEN 2				
FABS AB				
Erfarsson Bygg AB Box 5252 400 96 Göteborg				
UPPDRAG NR 17011			N. LEVINSSON	
DATUM 2018-01-12			SVEN-GÖTE JOHANSSON	
OMBYGGNAD TILL DRIFTSKONTOR, ALINGSÅSHEM PLAN 1				
SKALA A3: 1:200 A1: 1:100		RUPP A-40.1-100		BET