


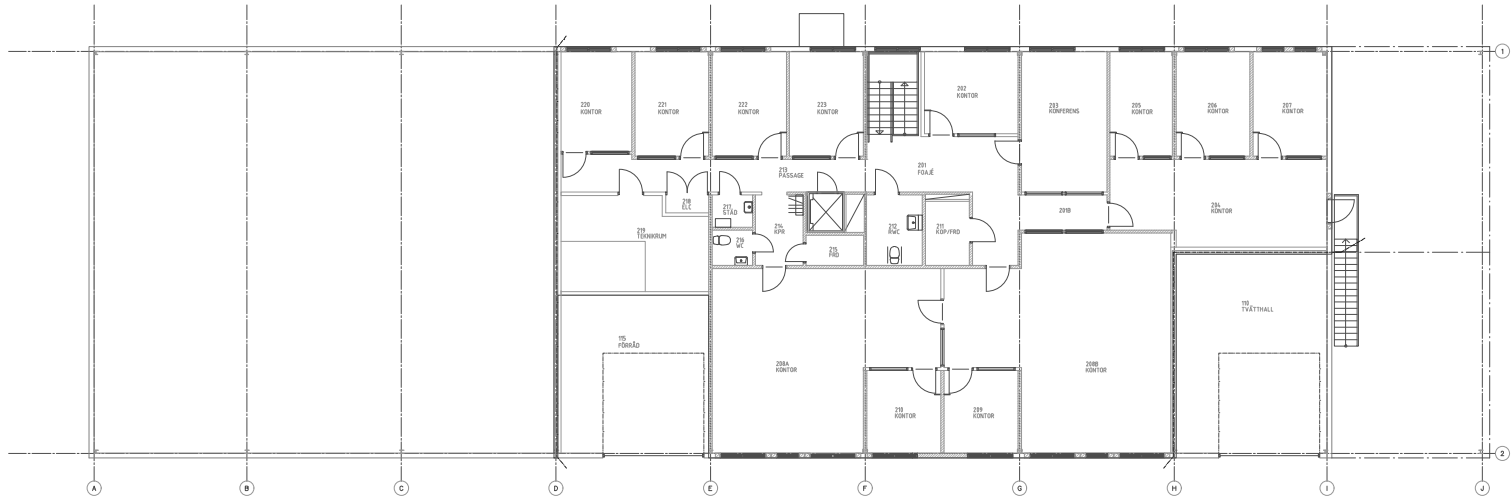

SKALA 1:100
0 1 2 5 10
METER

BET	ANT	ÄNDRINGEN AVSER	DATUM	SGR
RELATIONSHANDLING				
ALINGSÅS SPIKEN 2 FABS AB				
Erfarsson Bygg AB Box 5252 400 96 Göteborg				
UPPDRAG NR 17011	BET ID AV 17011	N. LEVINSSON		
DATUM 2018-01-12		SVEN-GÖTE JOHANSSON		
OMBYGGNAD TILL DRIFTSKONTOR, ALINGSÅSHEM PLAN 2				
SKALA A3: 1:200 A5: 1:100		RELÄPPE A-40.1-200		BET 1