



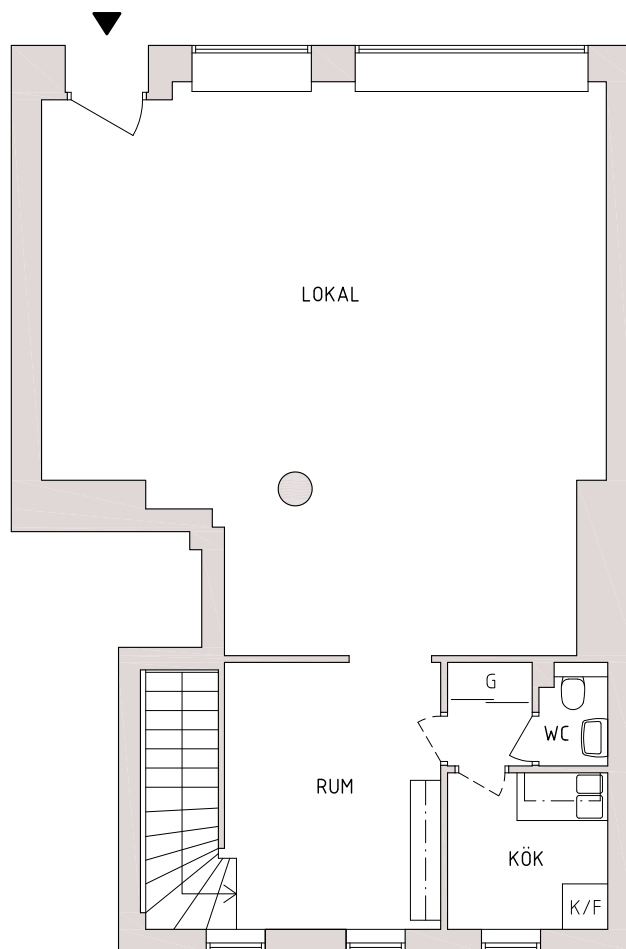

ENTRÉPLAN
LOA = 73 m²

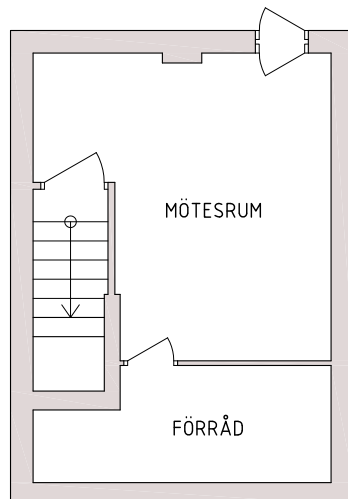

KÄLLARPLAN
LOA = 22 m²

Fastigheten *Hoppdomaren 1*
Störtloppsvägen 30, b.v.
Lokal - Relationsritning

Stockholm 2026.08.19



Mätbolaget Kvadrat i Stockholm AB
www.kvadrat.se | Tel. 08-650 03 50

