


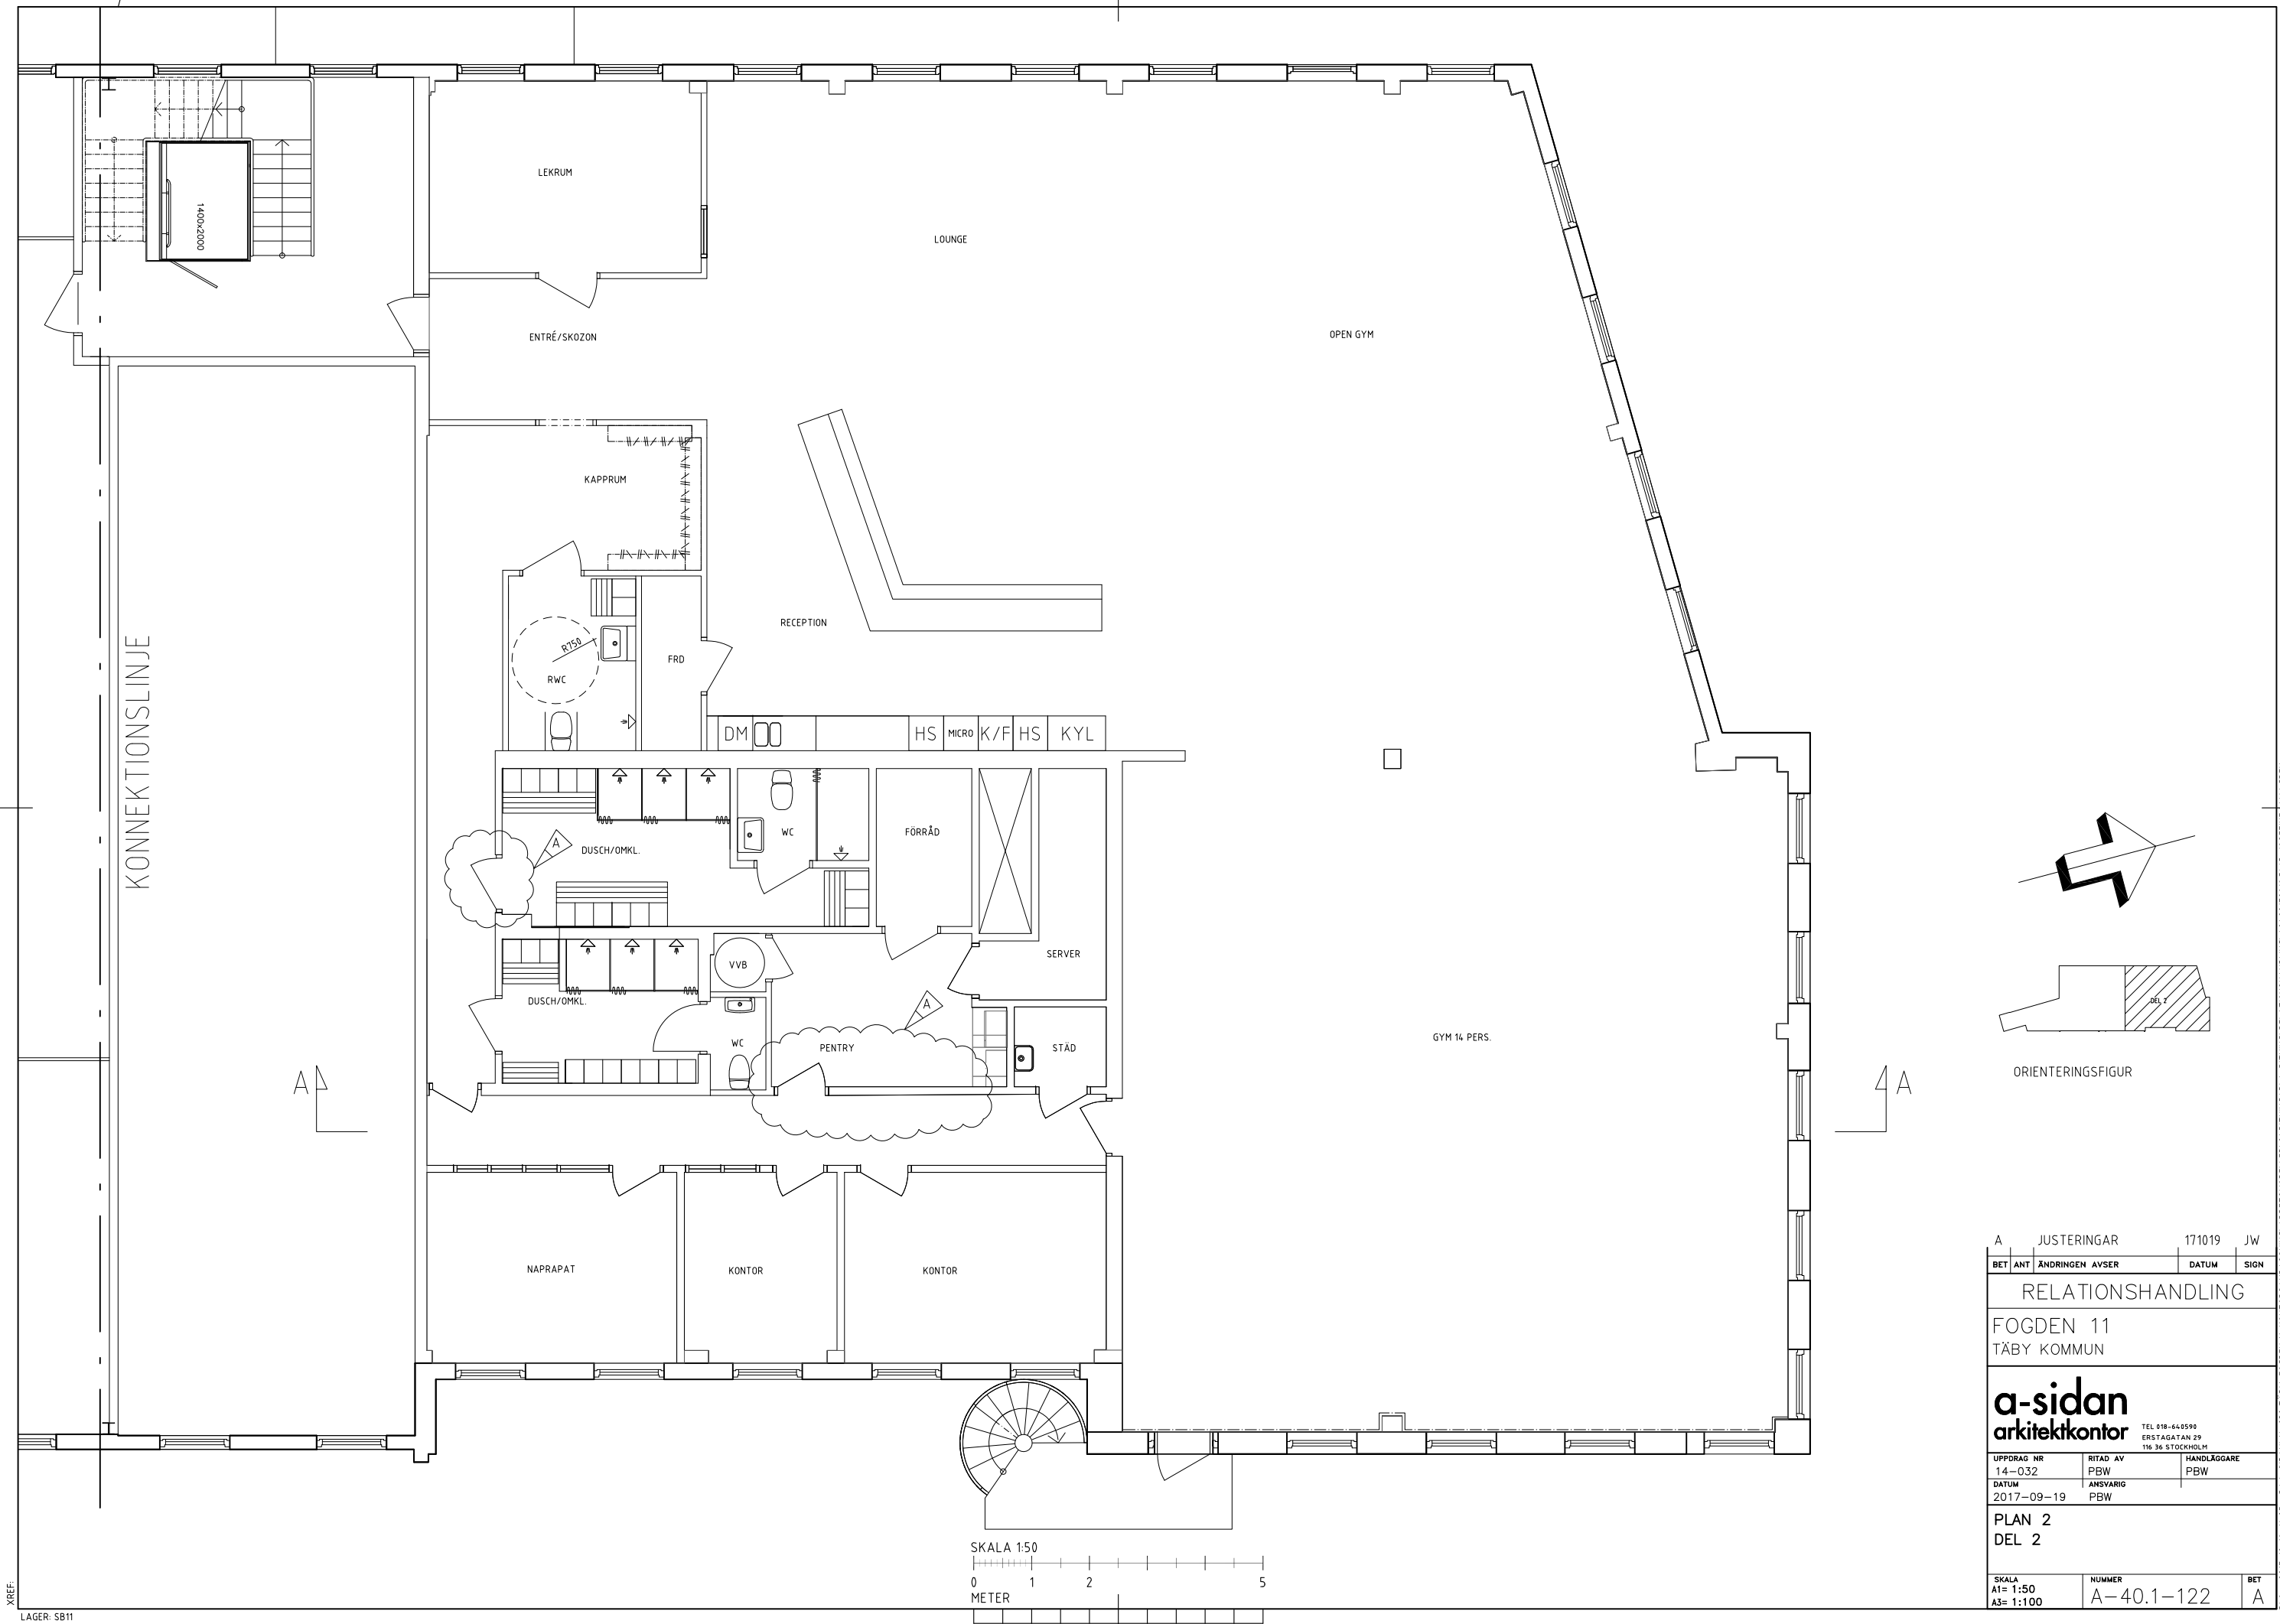

KONNEKTIONS LINJE

LEKRUM

LOUNGE

OPEN GYM

ENTRÉ/SKOZON

KAPPRUM

RECEPTION

RWC

FRD

DM

HS

MICRO

K/F

HS

KYL

DUSCH/OMKL.

WC

FÖRRÅD

SERVER

DUSCH/OMKL.

VVB

WC

PENTRY



STÅD

NAPRAPAT

KONTOR

KONTOR

GYM 14. PERS.

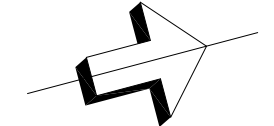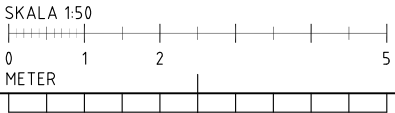

ORIENTERINGSFIGUR

A			JUSTERINGAR			171019			JW		
BET	ANT	ÄNDRINGEN				AVSER		DATUM		SIGN	
RELATIONSHANDLING											
FOGDEN 11											
TÄBY KOMMUN											
a-sidan											
arkitektkontor											
TEL 018-64 0590											
ERSTAGATAN 29											
116 36 STOCKHOLM											
UPPDRAG NR				RITAD AV				HANDLÄGGARE			
14-032				PBW				PBW			
DATUM				ANSVARIG							
2017-09-19				PBW							
PLAN 2											
DEL 2											
SKALA				NUMMER				BET			
A1= 1:50				A-40.1-122				A			
A3= 1:100											