

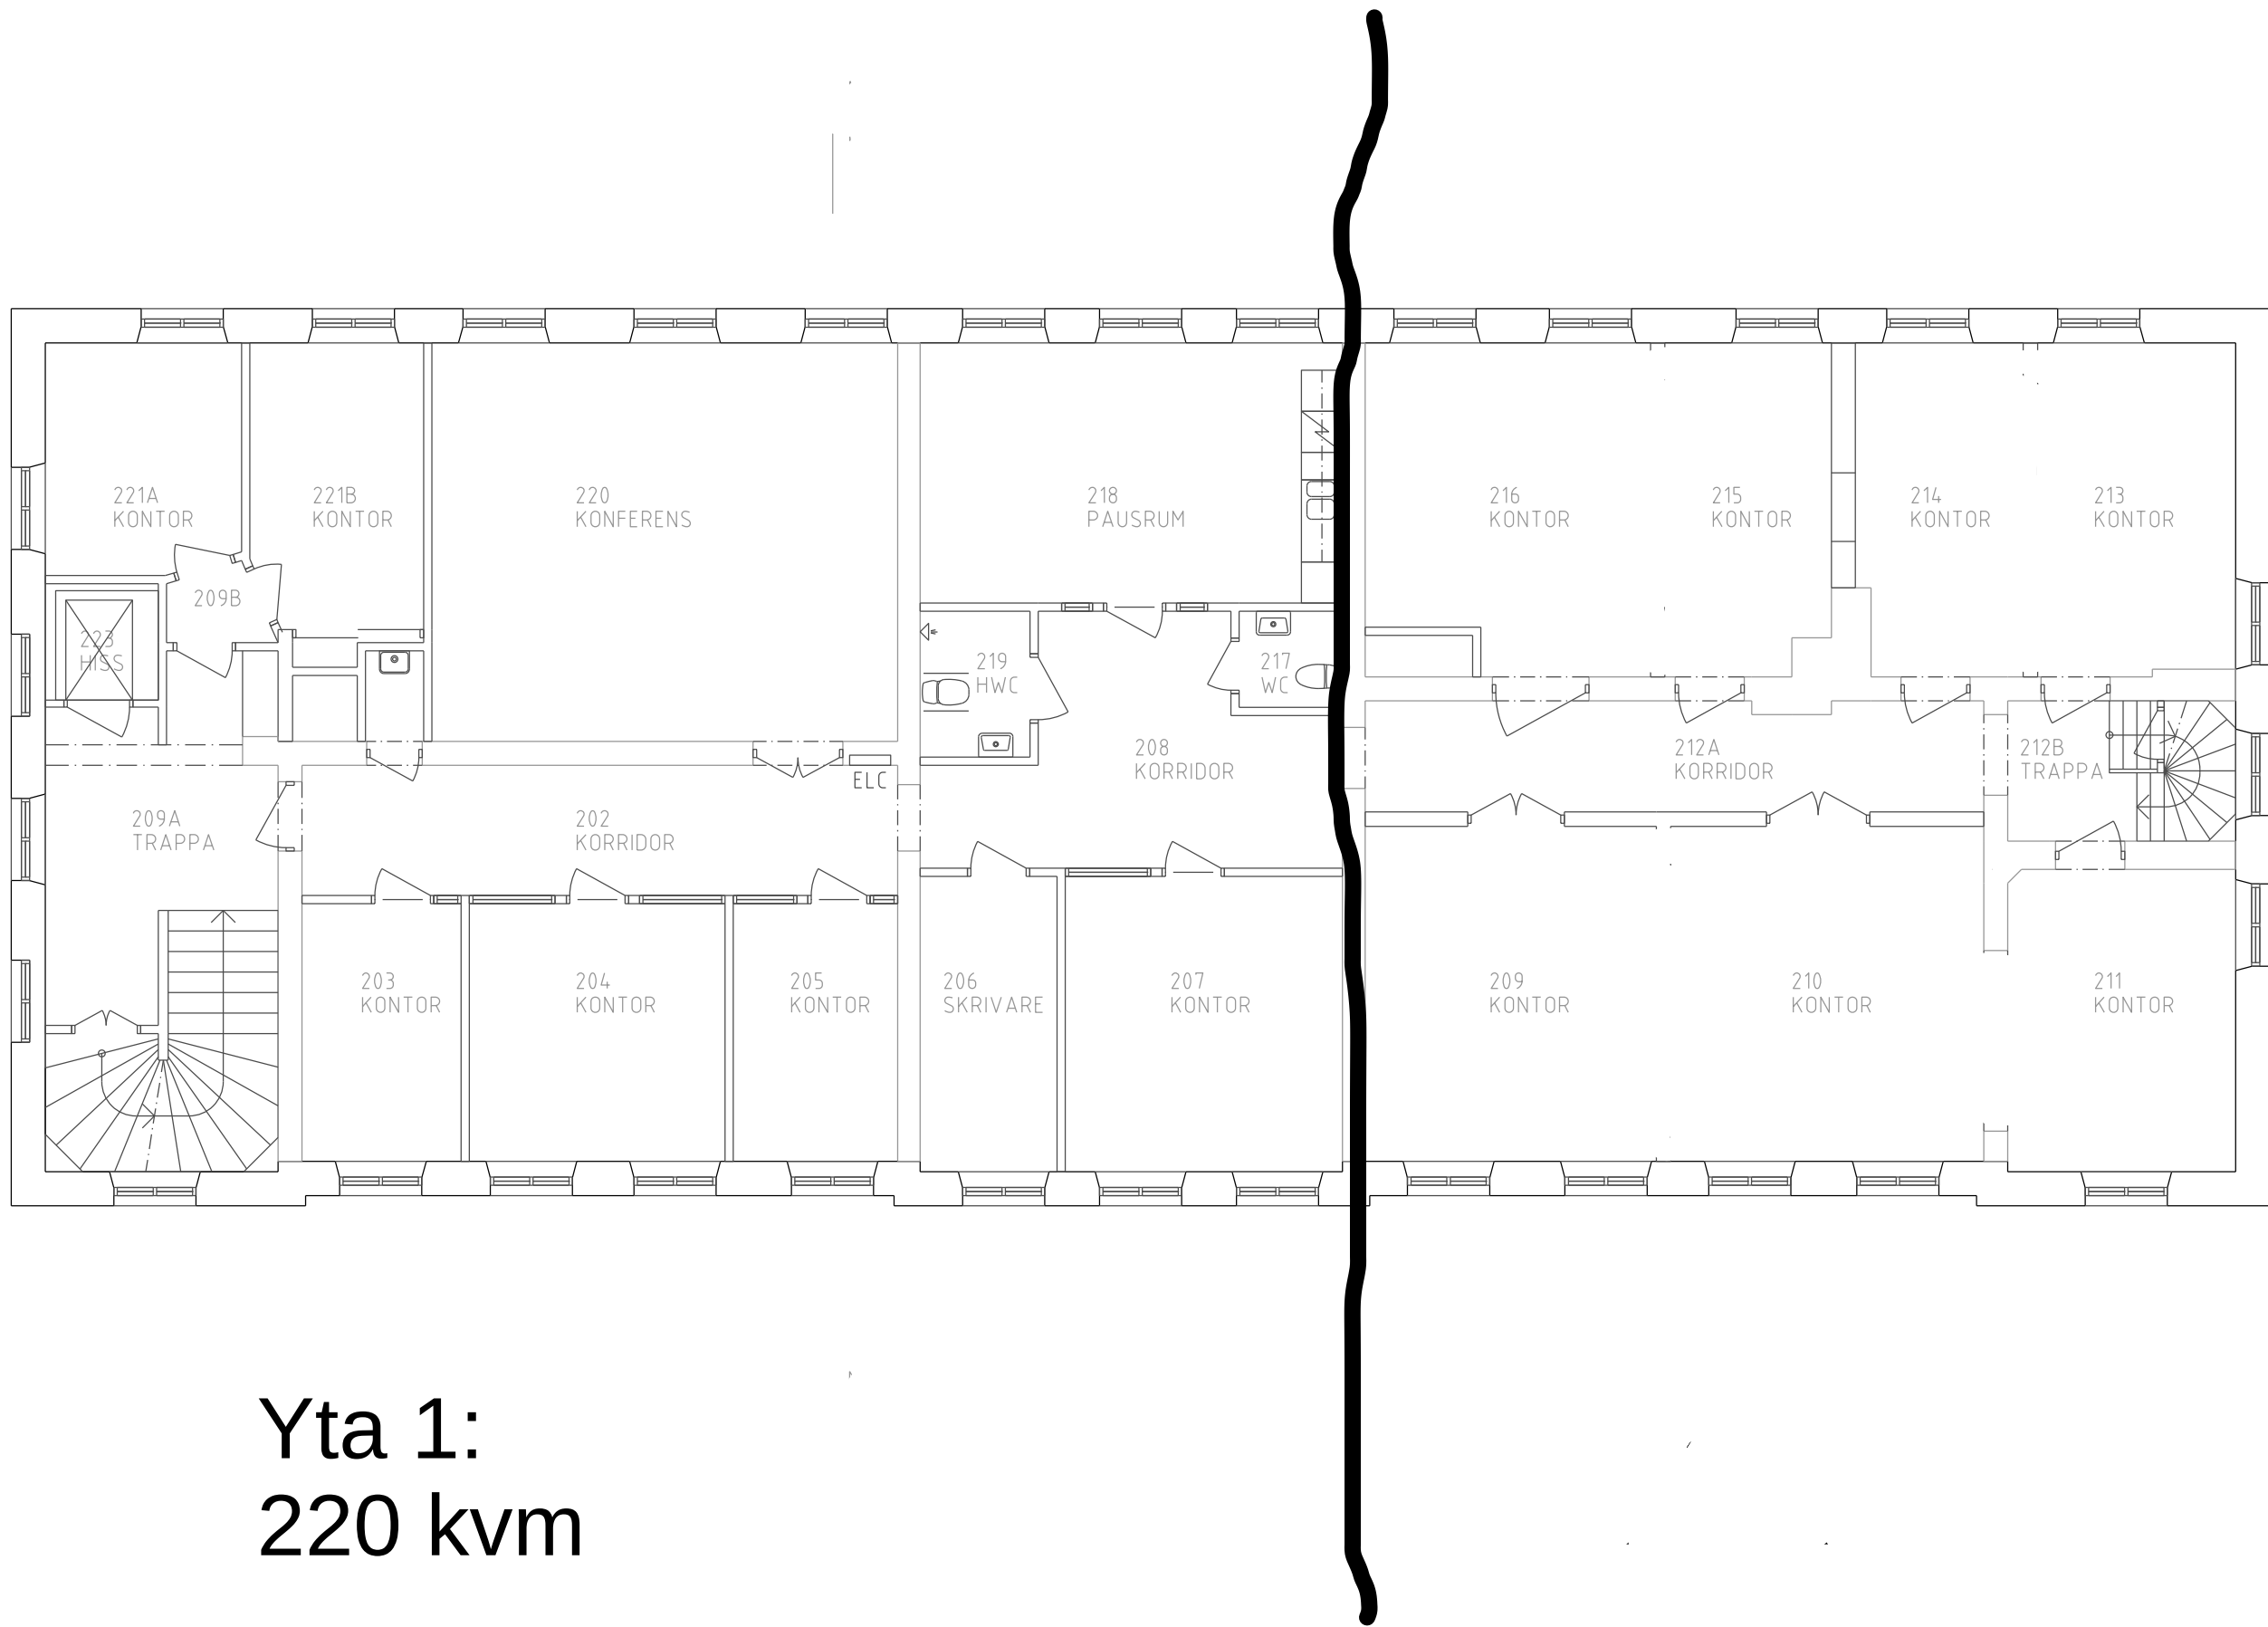
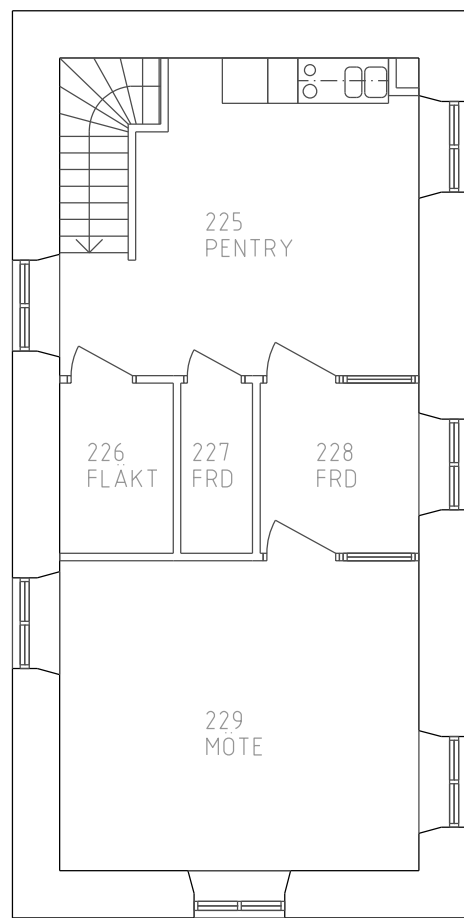
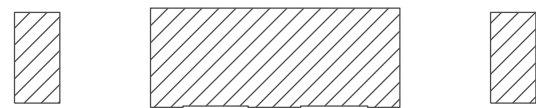


Total yta
220 kvm

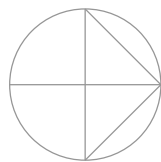

Yta 1:
220 kvm

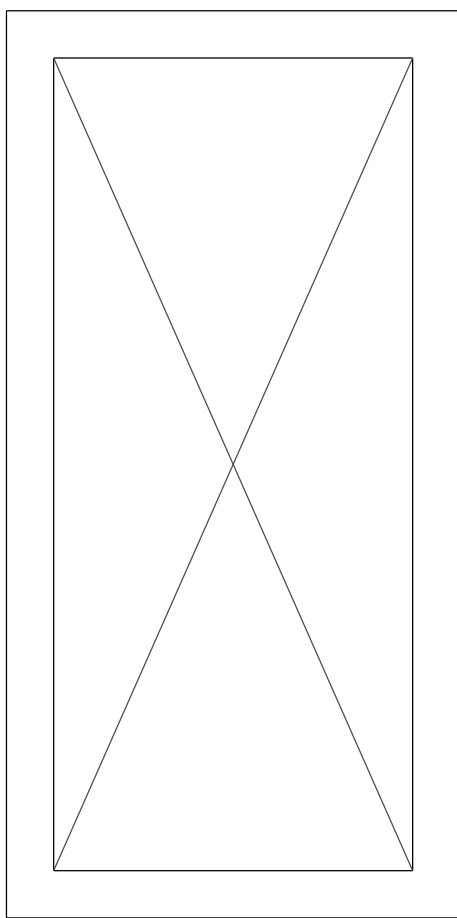

DIGITALISERAD UTFRÅN HANDRITAD RITNING
FRÅN 1989, SJ FASTIGHETSDIVISIONEN, MALMÖ.

BET	ANT	ANDRINGEN AVSER	SIGN	DATUM
RELATIONSHANDLING				
A	FÖJAB arkitekter Hallenborgs Gata 1A 211 19 Malmö Tel 040-27 98 00 Fax 040-27 98 01			
K				
E				
V				
Ursprunglig arkitekt okänd				
UPPDRAG NR 08 038 00		RITAD AV HLO		HANDLAGGARE
DATUM 2010 02 23		ANSVARIG C PERING		
KARLSKRONA STATIONSHUS KARLSKRONA 4-55, KARLSKRONA KOMMUN STATIONSHUS, NORRA & SÖDRA FLYGELN PLAN 2				
SKALA 1:100		NUMMER A-40.1-2		REV