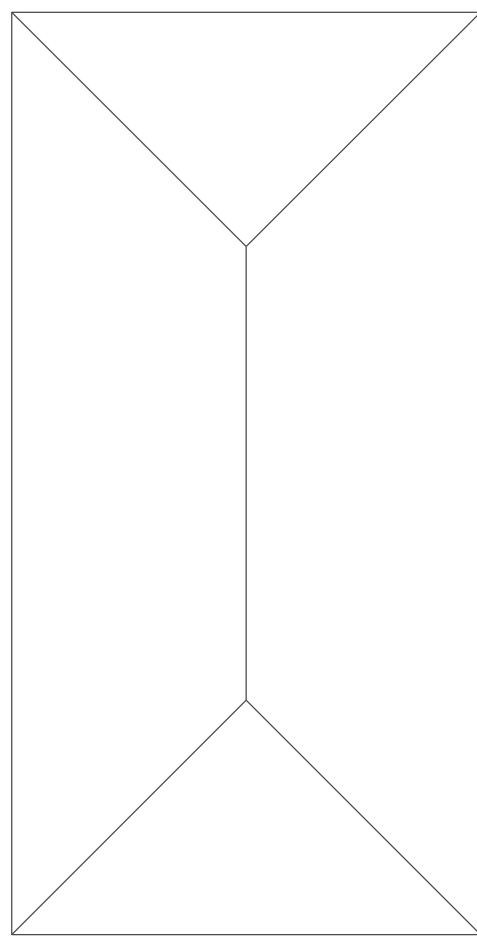
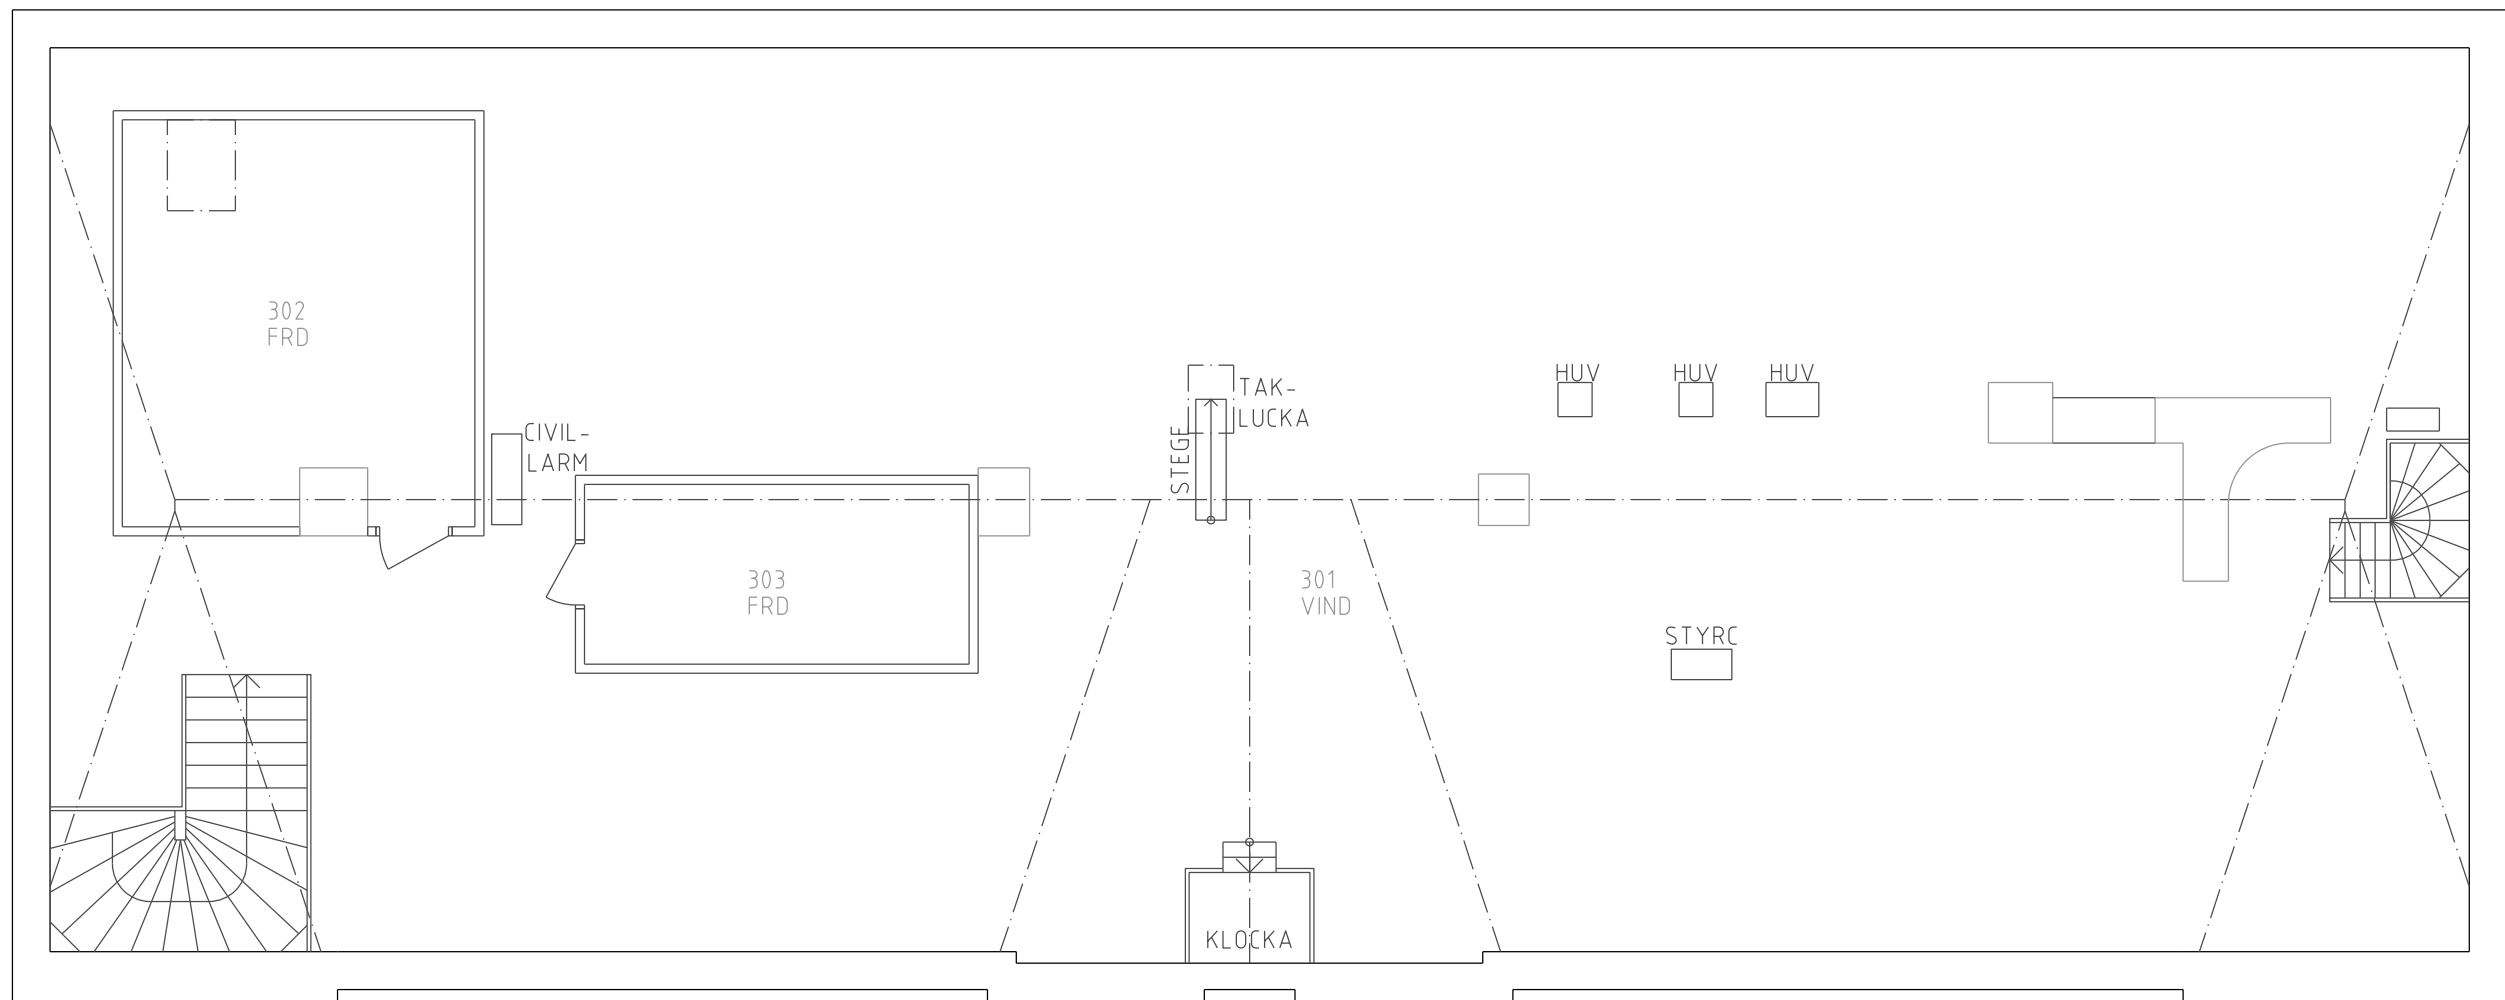
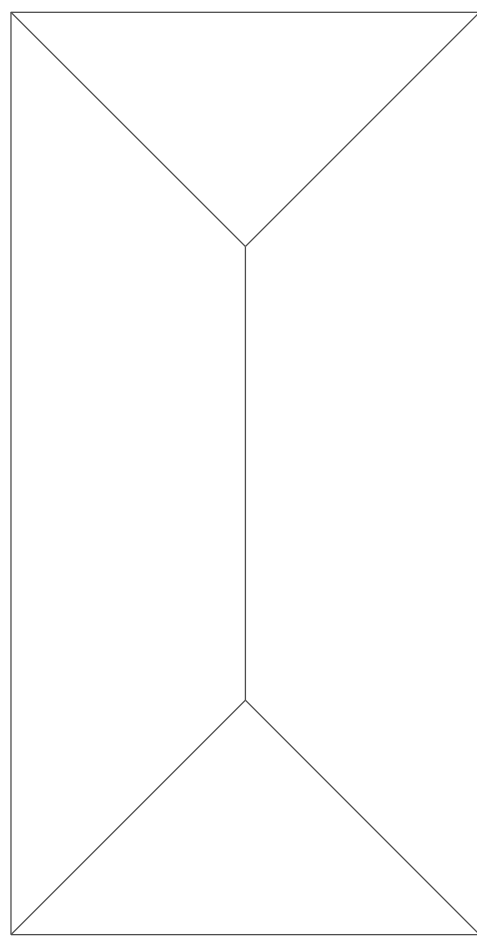


DIGITALISERAD UTFRÅN HANDRITAD RITNING
FRÅN 1989, SJ FASTIGHETSDIVISIONEN, MALMÖ.

BET	ANT	ÄNDRINGEN AVSER	SIGN	DATUM
RELATIONSHANDLING				
JERNHUSEN				
A	FÖJAB arkitekter Hallenborgs Gata 1A 211 19 Malmö Tel 040-27 98 00 Fax 040-27 98 01			
K				
E				
V	Ursprunglig arkitekt okänd			
UPPDRAG NR 08 038 00		RITAD AV HLO		HANDLAGGARE
DATUM 2010 02 23		ANSVARIG C PERING		
KARLSKRONA STATIONSHUS KARLSKRONA 4-55, KARLSKRONA KOMMUN STATIONSHUS, NÖRRA & SÖDRA FLYGELN PLAN 3 (VINDSPLAN)				
SKALA 1:100		NUMMER A-40.1-3		REV