




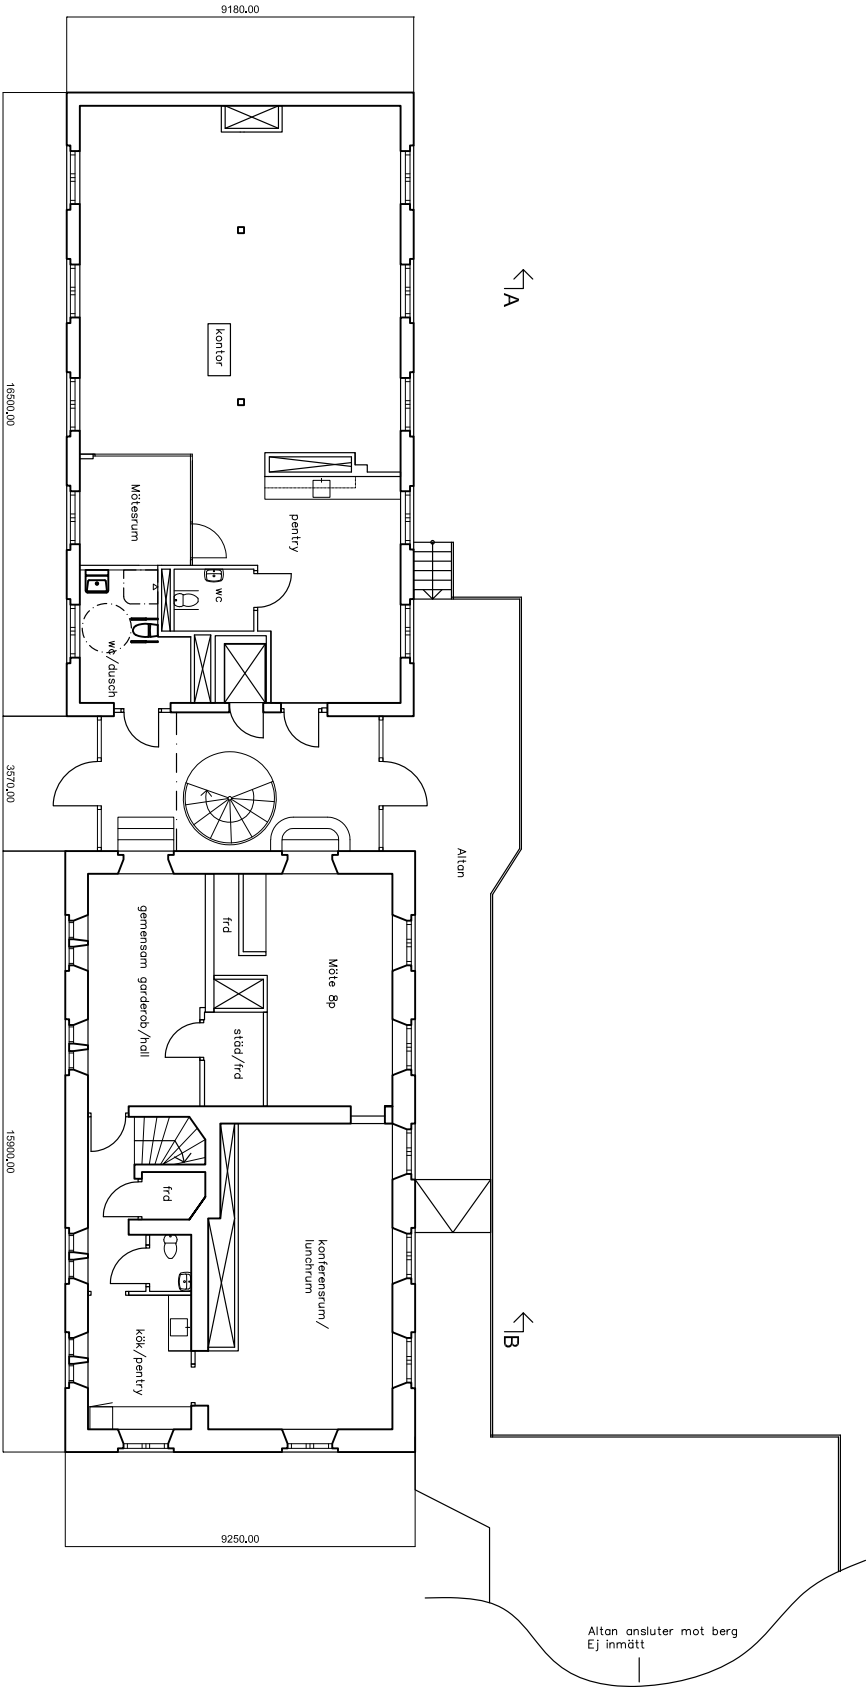

PLAN 1

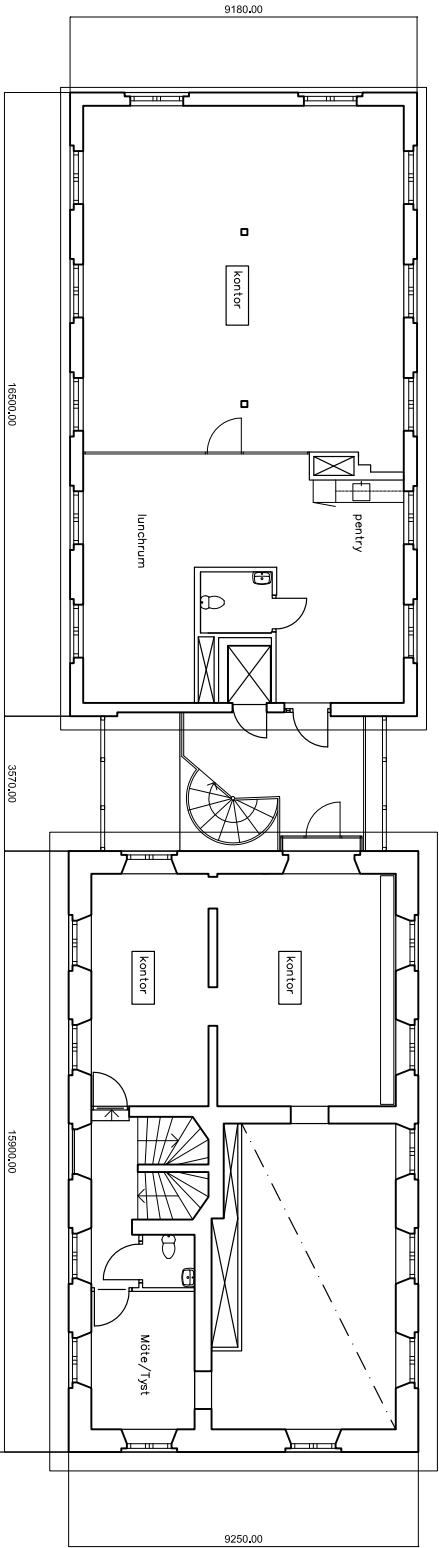

PLAN 2

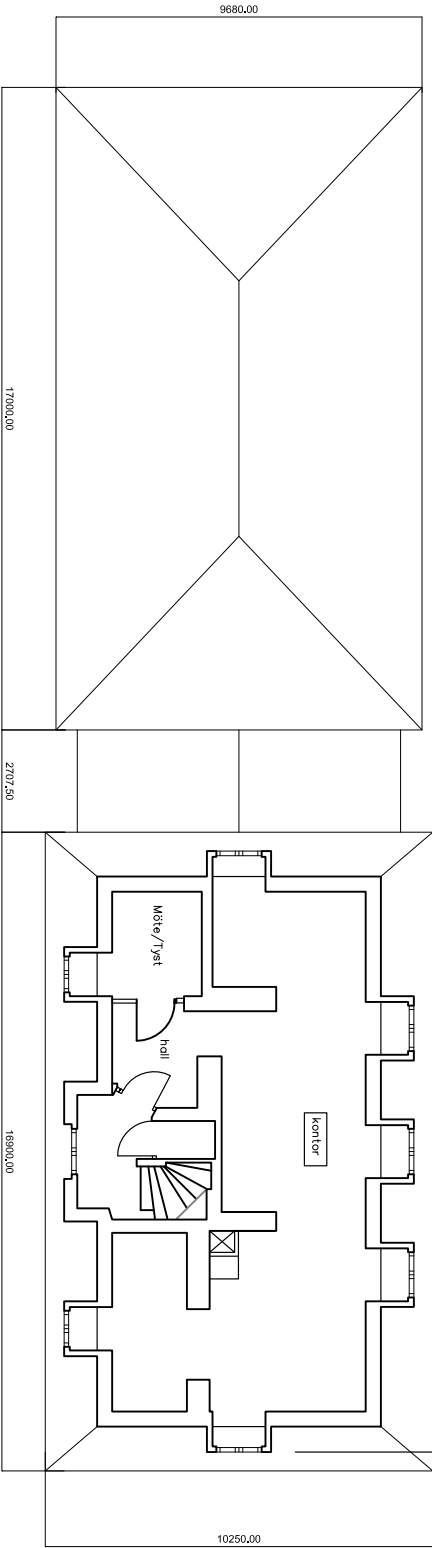

PLAN 3



2020-09-09		Gustav Zachrisson			
Volrat Thamsgatan 4					
PLANER					
KONTORSHUS					
SKALA		NÄR		RT	
1:100		A3		A-49-1-110	
1:200		A3		A	