


..MODELL\A-RIT\HUVUD RELATION.dwg \MODELL\UXPL11.dwg

LAGER: SB11

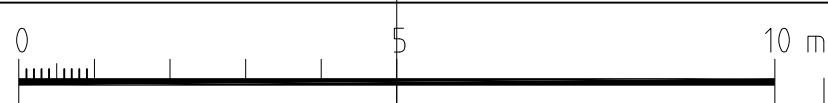

PLAN 11, OVANVÅNING

--- AVSER ENDAST GRÄNS MELLAN HYRESGÄSTER (INTE ATT FÖRVÄXLA MED BRANDCELLSGRÄNSER).
OMFATTNING BRANDCELLSGRÄNSER EJ REDOVISAT.




HOLJE 201:1, OLOFSTRÖM

PROJEKT NR	RITAD AV	HANDLAGGARE
	BM	BENGT MÅNSSON
DATUM	ANSVARIG	
260408	BENGT MÅNSSON	

RELATIONSHANDLING

PLAN 11, OVANVÅNING

SKALA	NUMMER	BET
A1=1:200 A3=1:400	AU 40-1-11	