


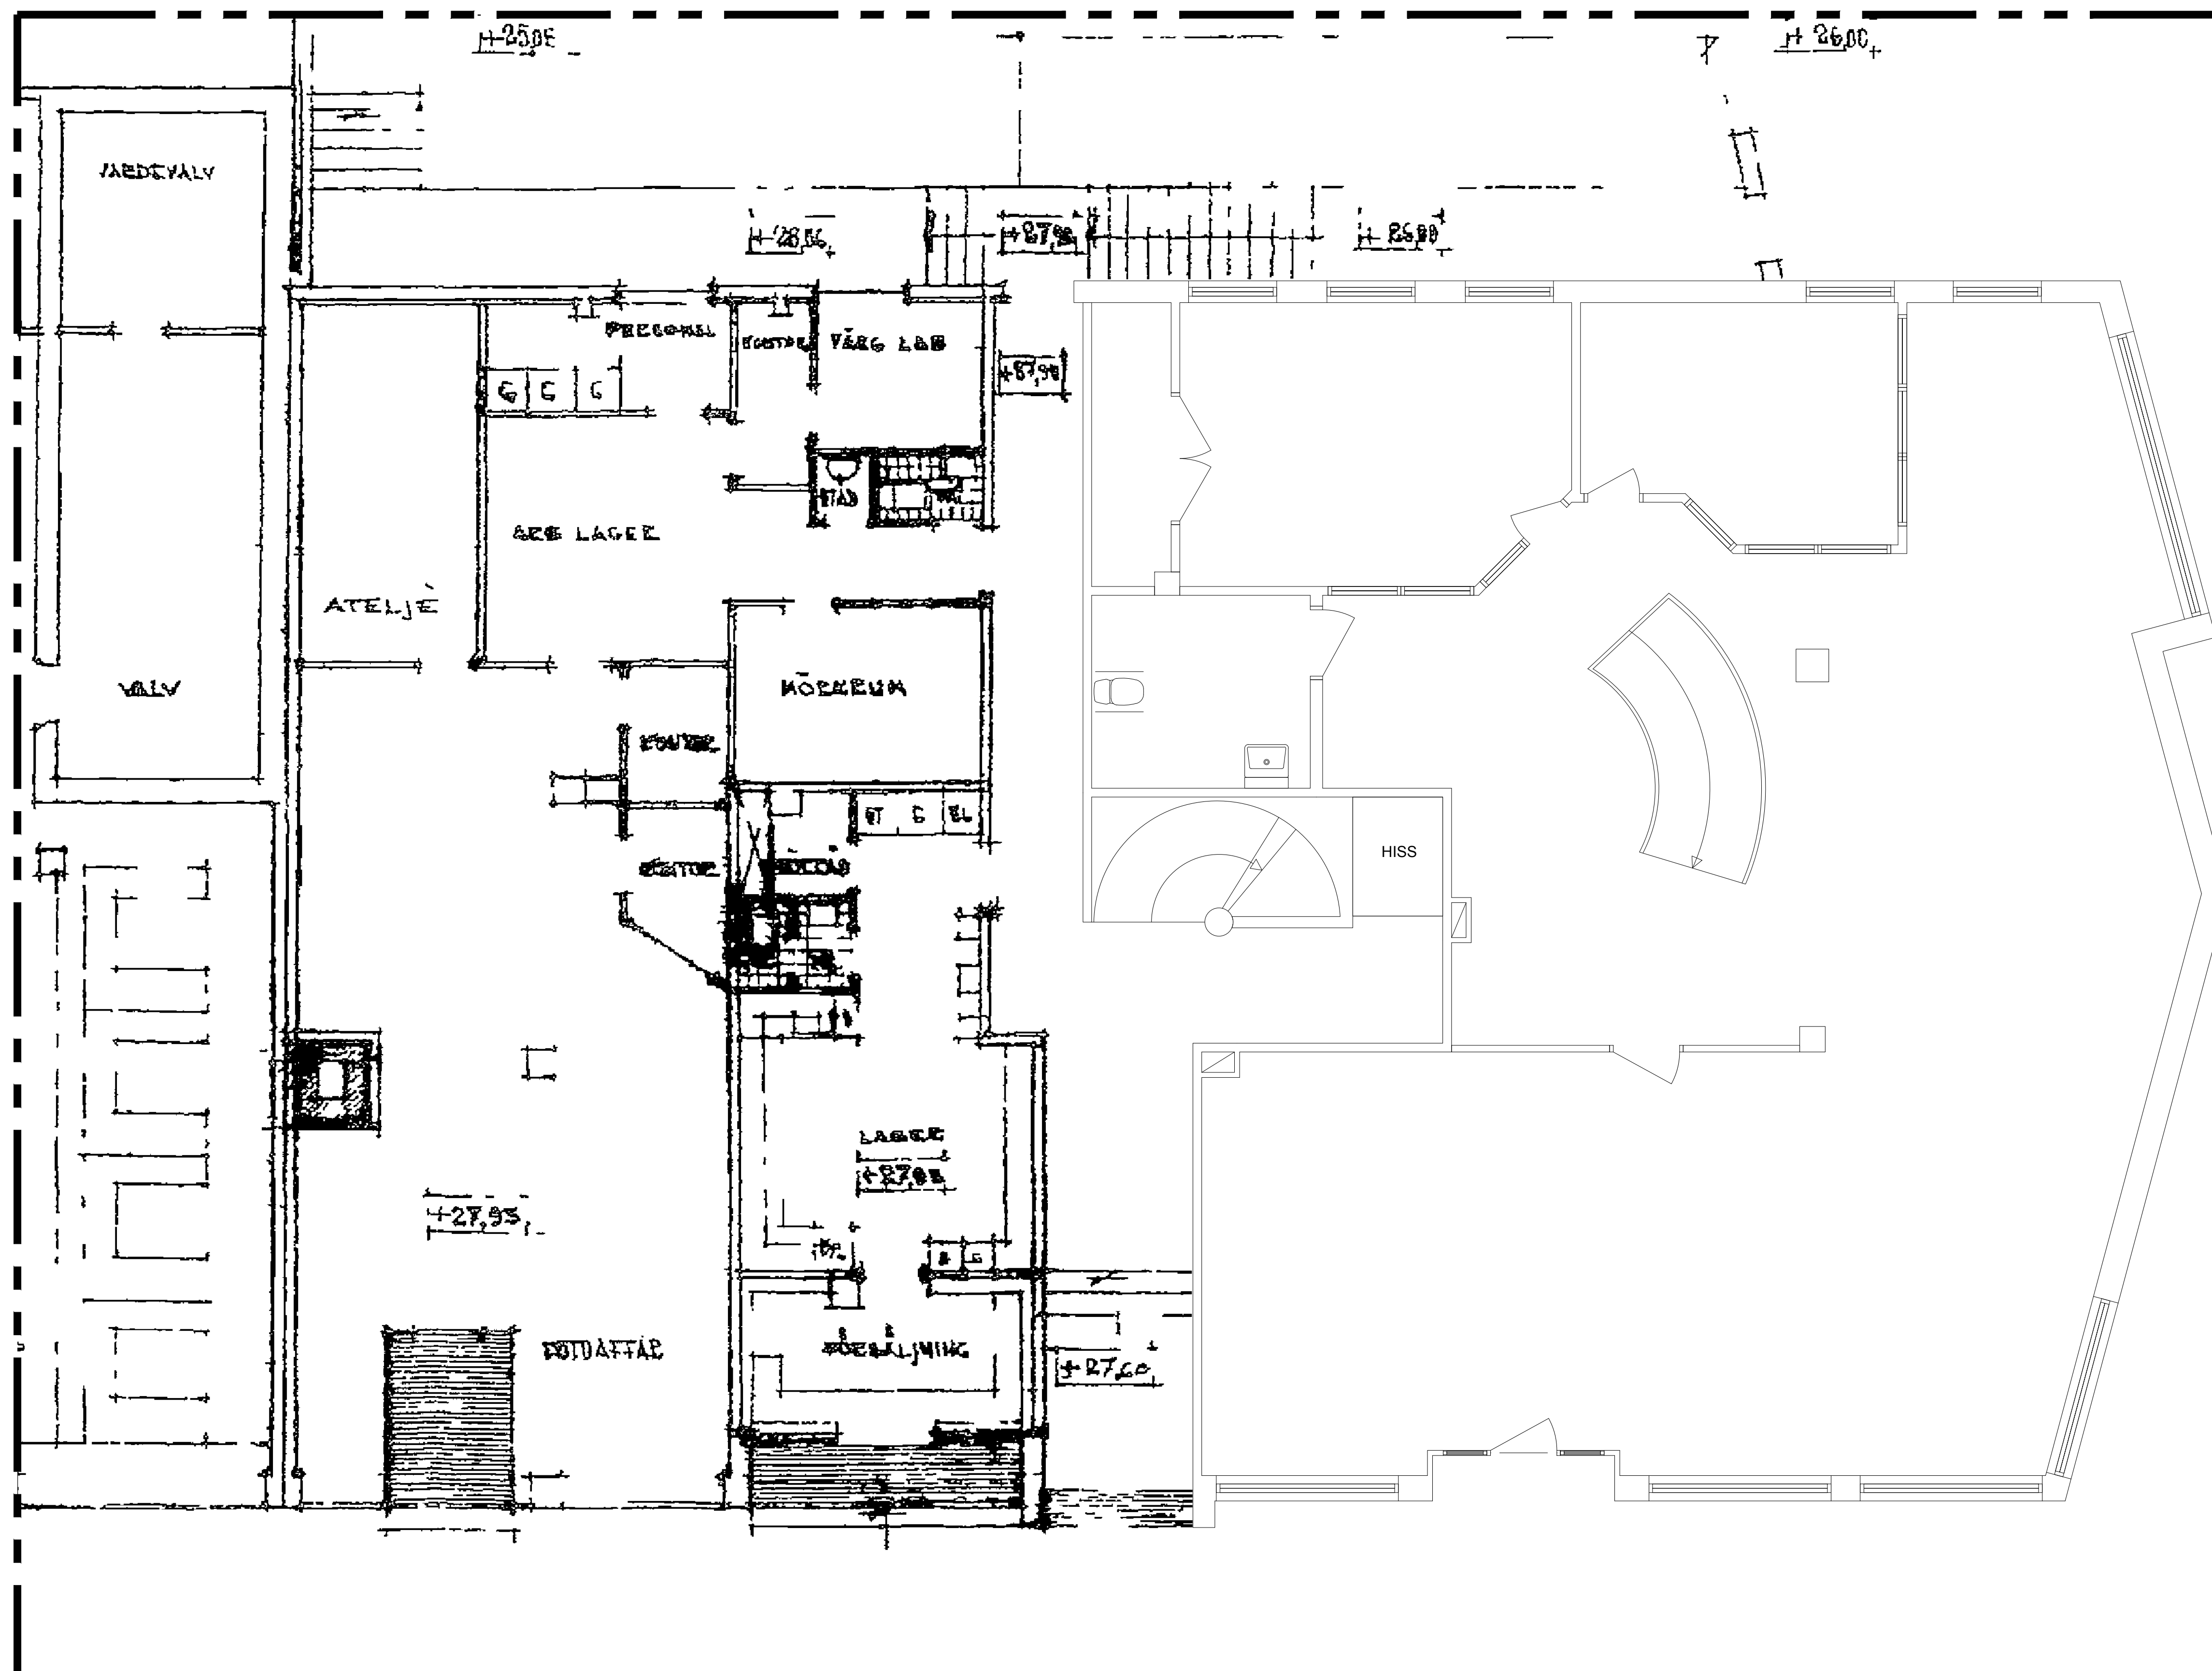

SKALA 1:50
0 1 2 3 4 5
METER

ARKITEKTGRUPPEN
GKAK 

BET	ANT	ÄNDRINGEN AVSER	DATUM	SIGN
RELATIONSHANDLING				
f.d. Bobutiken				
Banken 7, Ludvika Kommun				
				
PL	-		-	
A	ARKITEKTGRUPPEN GKAK AB		010-516 27 10	
K	-		-	
VVS	-		-	
E	-		-	
M	-		-	
UPPDRAG NR	010-516 27 10	RITAD/KONSTR AV	HANDLÄGGARE	
L18015		R.Johansson	R.Johansson	
DATUM	ANSVARIG	PROJEKTBETECKNING		
2018-02-07	J.Skoog	-		
Banken 7				
Ludvika Kommun				
Plan B				
SKALA	NUMMER			BET
1:50 (A1)	A40.1-02			